





Samþykkt þann

05 JULI 1999

Byggingatulltrúinn í Hafnarfirði
F.h. Kristján Þórarinnsson

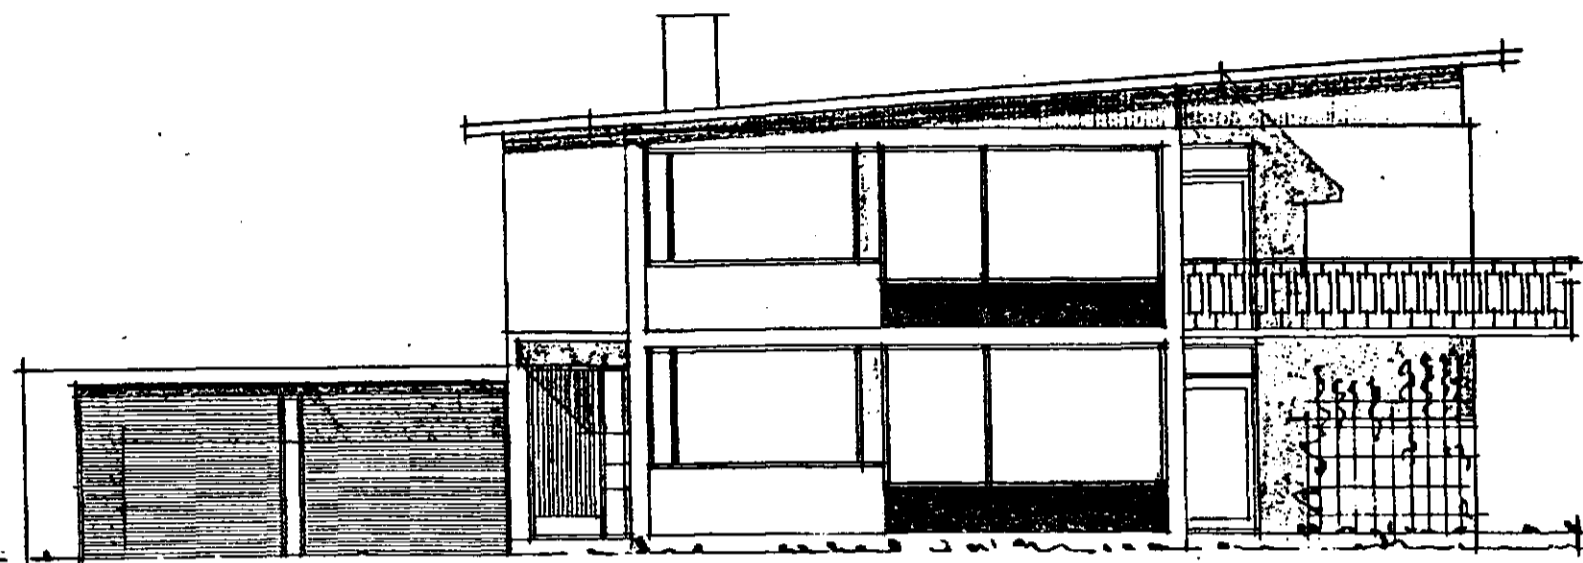


NORB-VESTUR

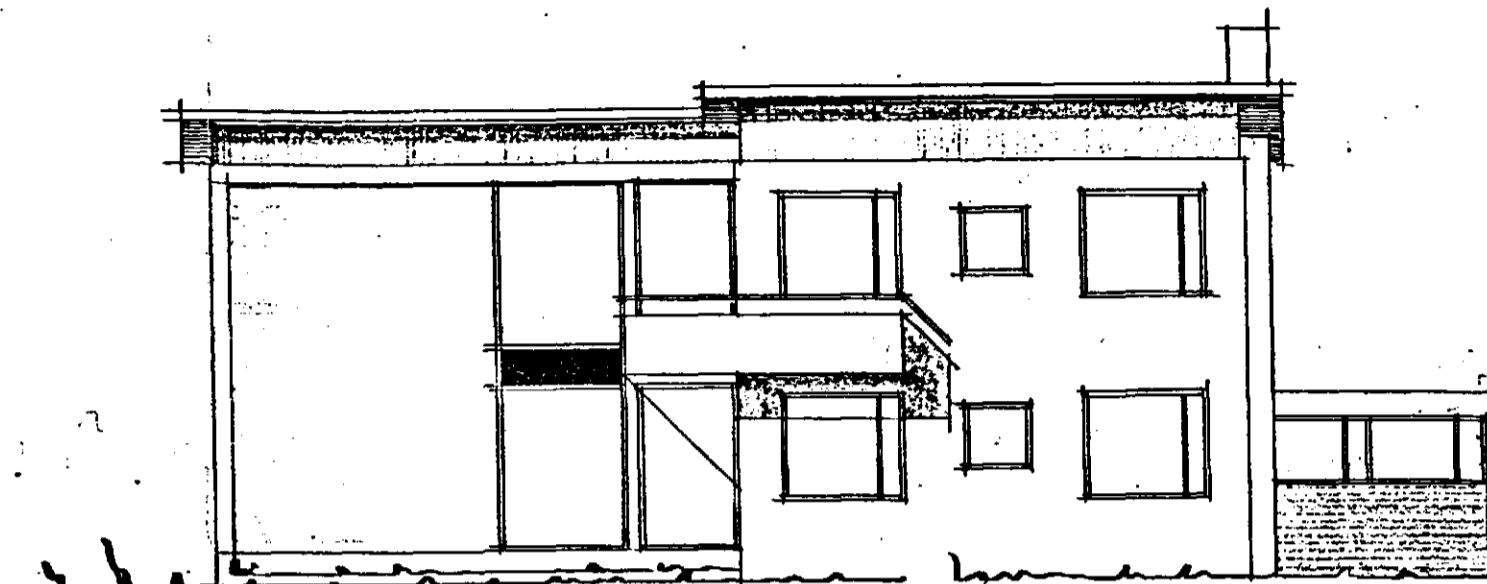


SUB-VESTUR


HÚS ÁÐUR TEIKAÐ AF KAÐARTALI
SVEINSSYNI 1 NOV 1963.

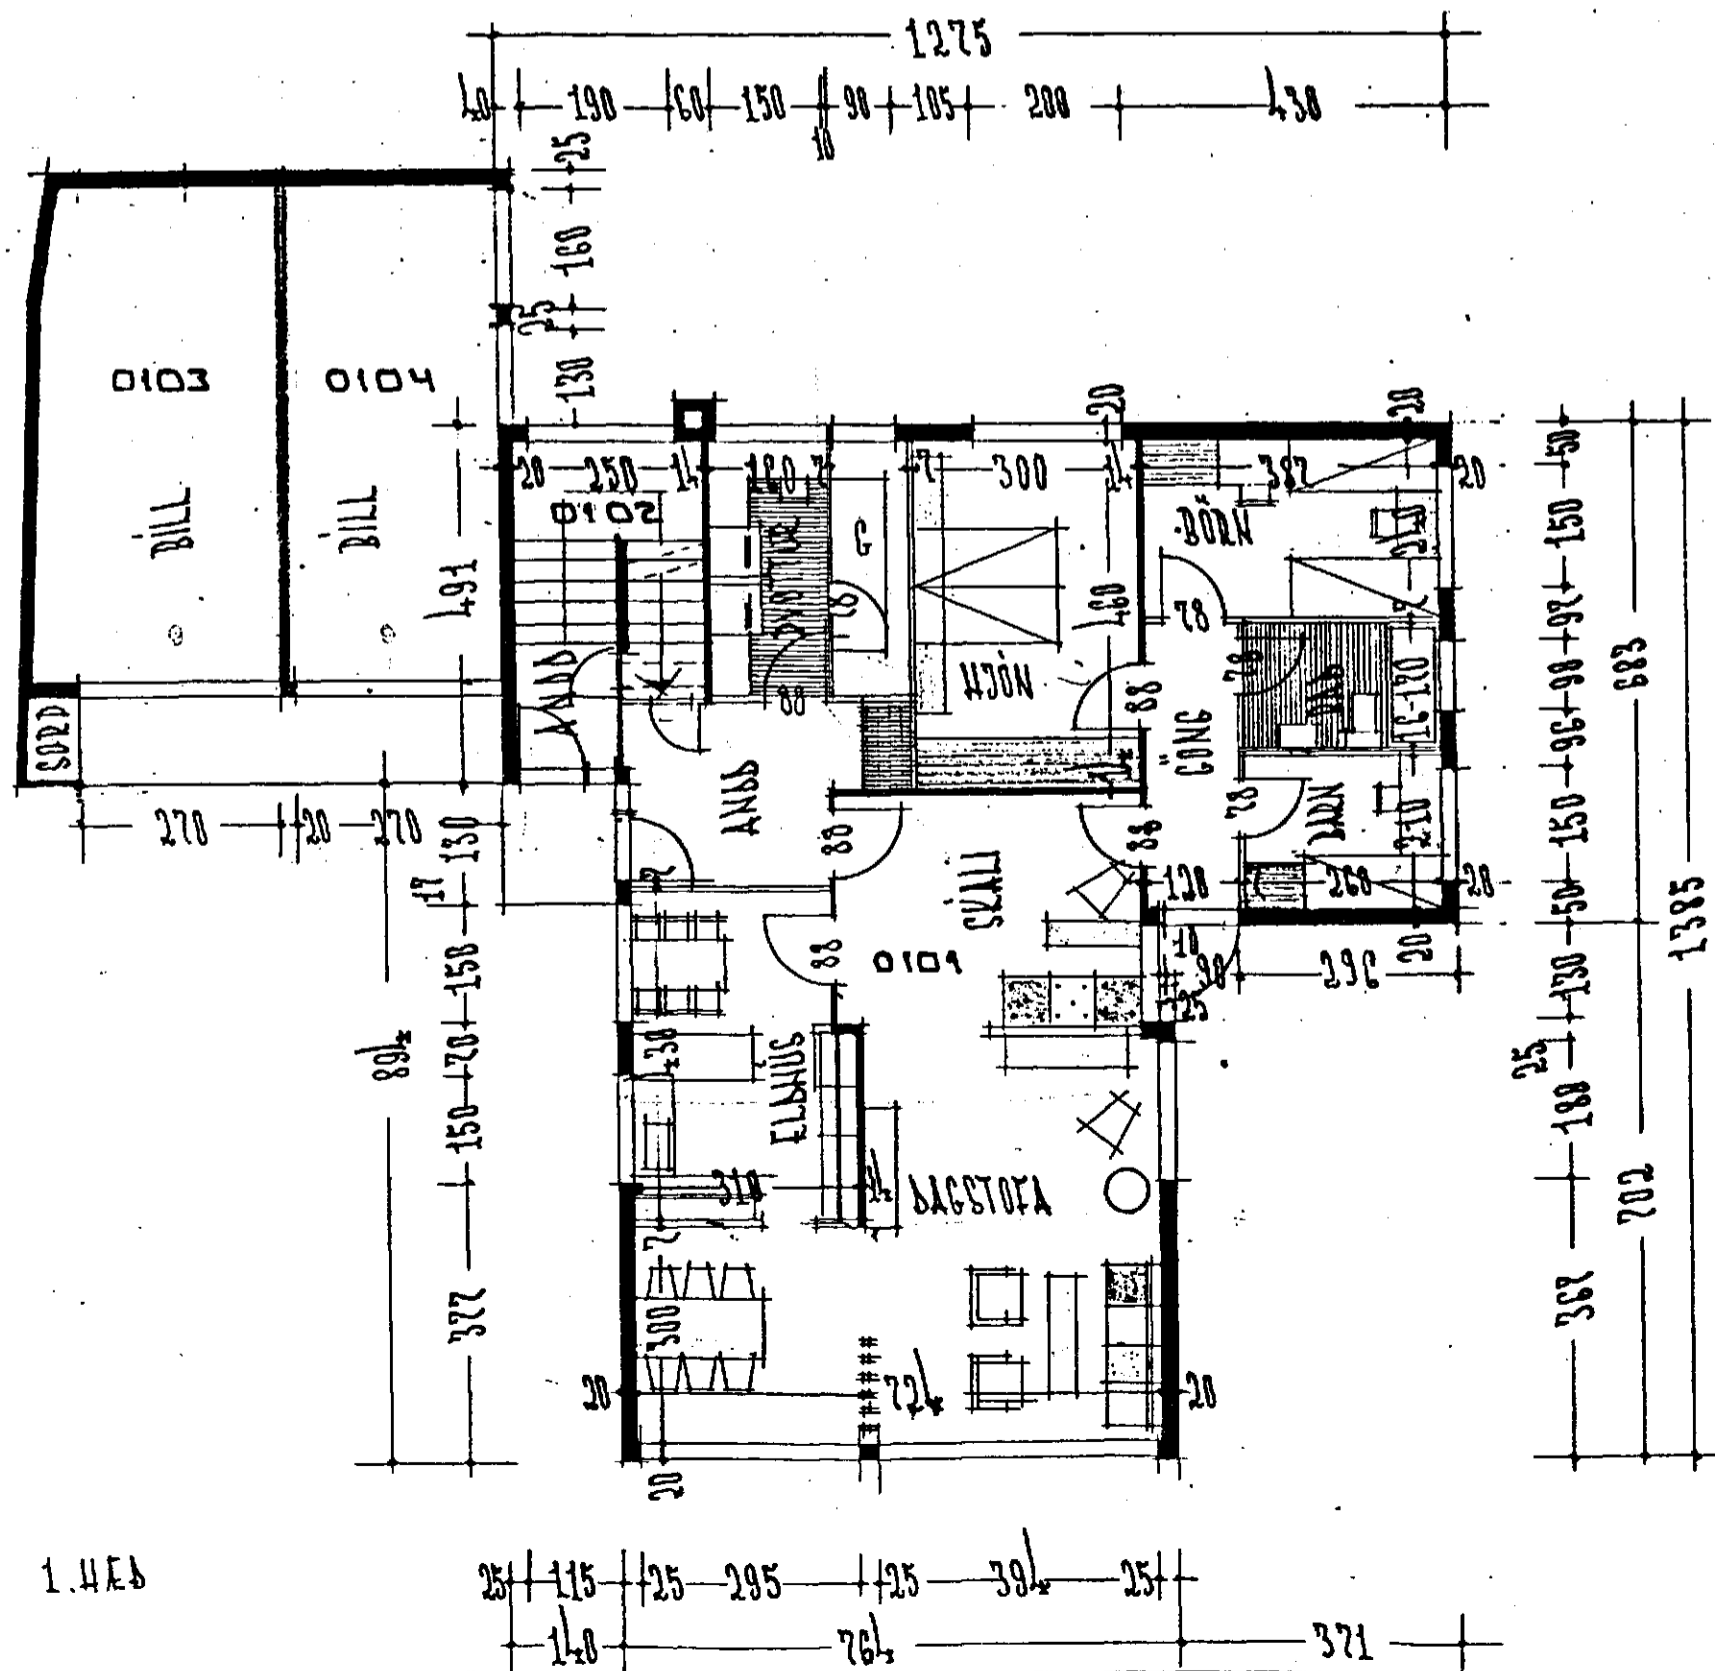


1.4.E.3

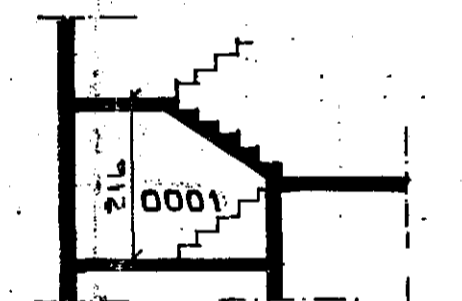

SNID A-A 1:100

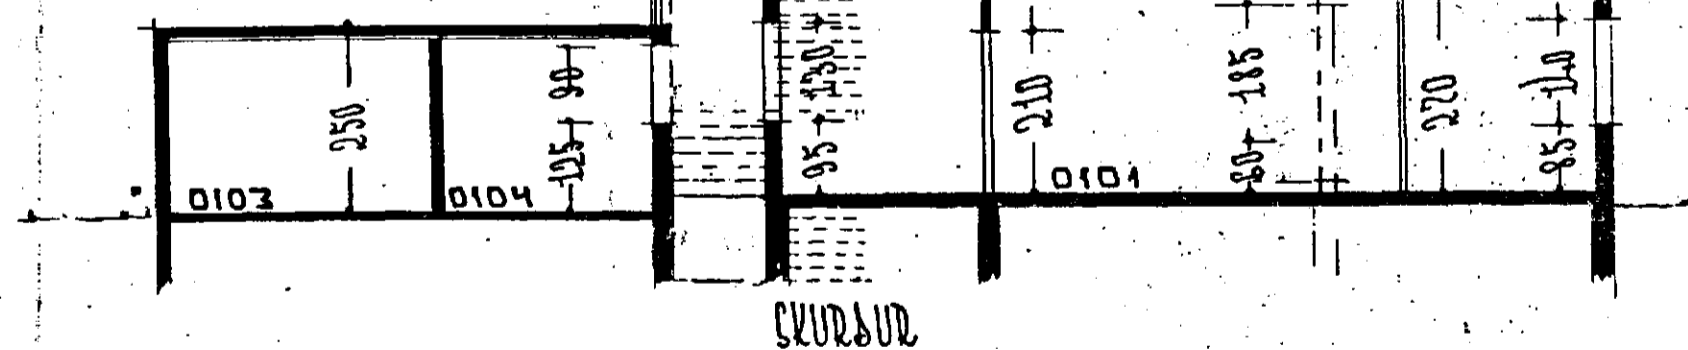

SKURÐUR

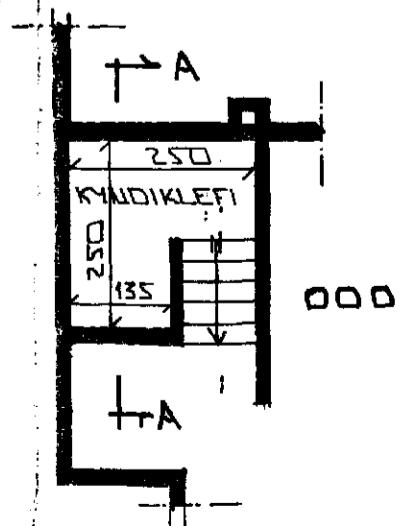

RÝMI LINDIR STIGA 1:100

UPPTEIKNAD VEGNA GERÐAR EIGNASKIFTALÝSINGU

BETT VÍÐ RÝMI LINDIR STIGA OG SNIDI A-A	
EÐLI BREVTINGAR	
SIGN.	

SMRLAHRAUN 24 HAFNARFIRÐI		DAGS. SEPT '99
GRUNNM. ÚTLIT, SNID		HANNAÐ
MELIKV. 1:100		TEIKAÐ GH
SIGURÐUR ÞORLEIFSSON		VERK NR. 9828
STRANDGÖTU 11 HAFNARFIRÐI SÍMI 54751		BLAD NR. 0-01