




Samþykkt þann


0 5 JULI 1999

Byggingafulltrúinn í Hafnarfirði
F.h. Kristján Þórarinnsson



Handwritten signature

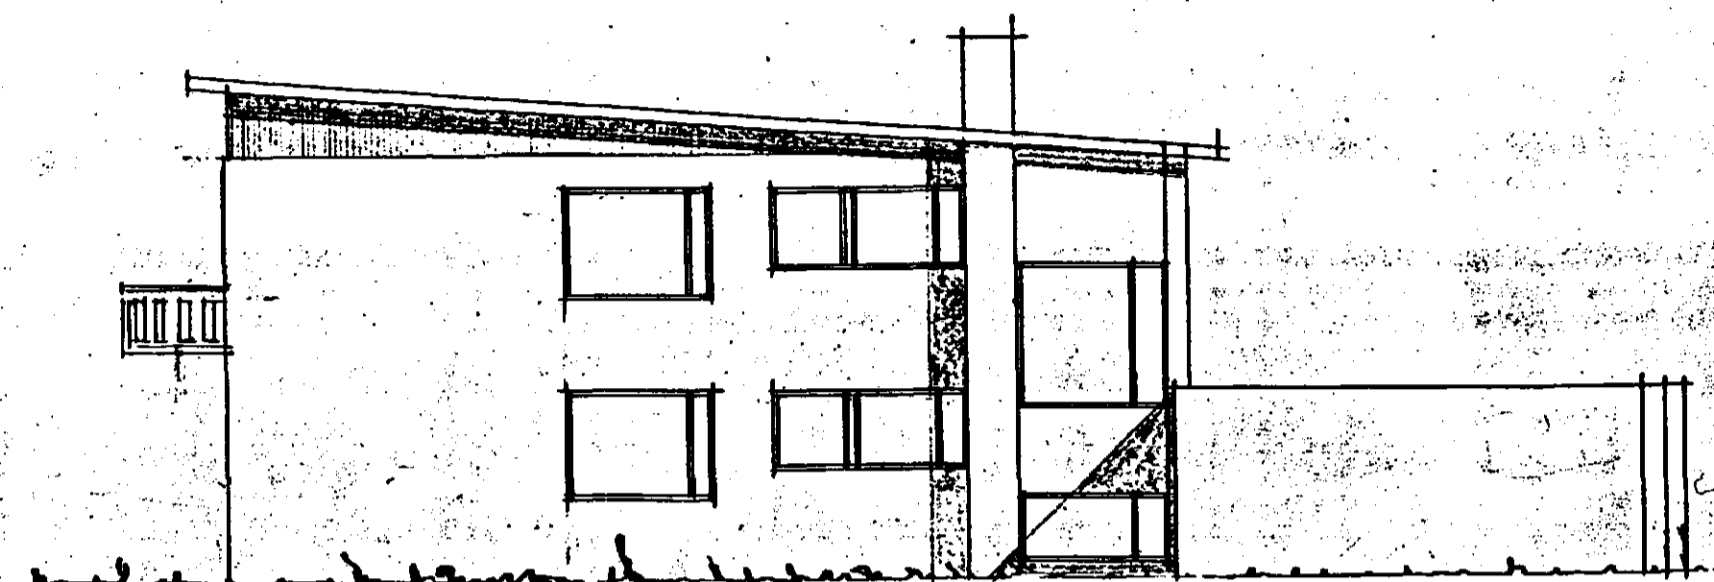


SOU- AUSTUR

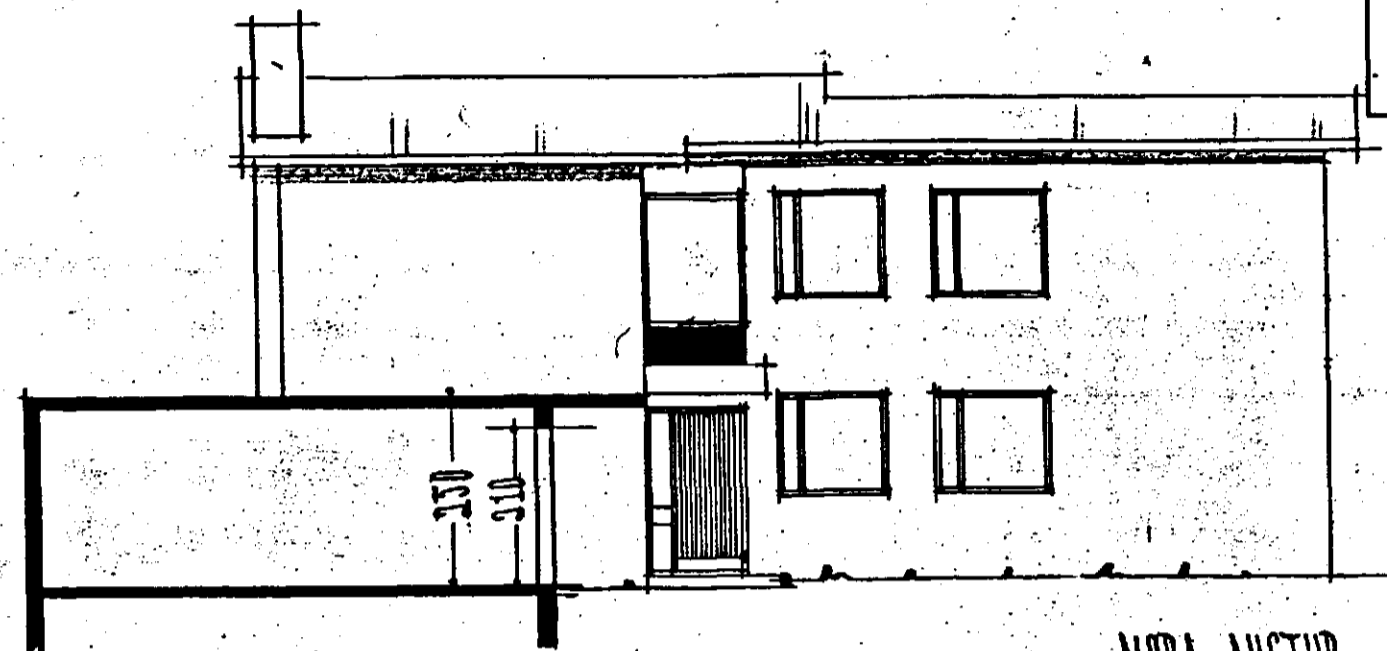

NORÐ- AUSTUR

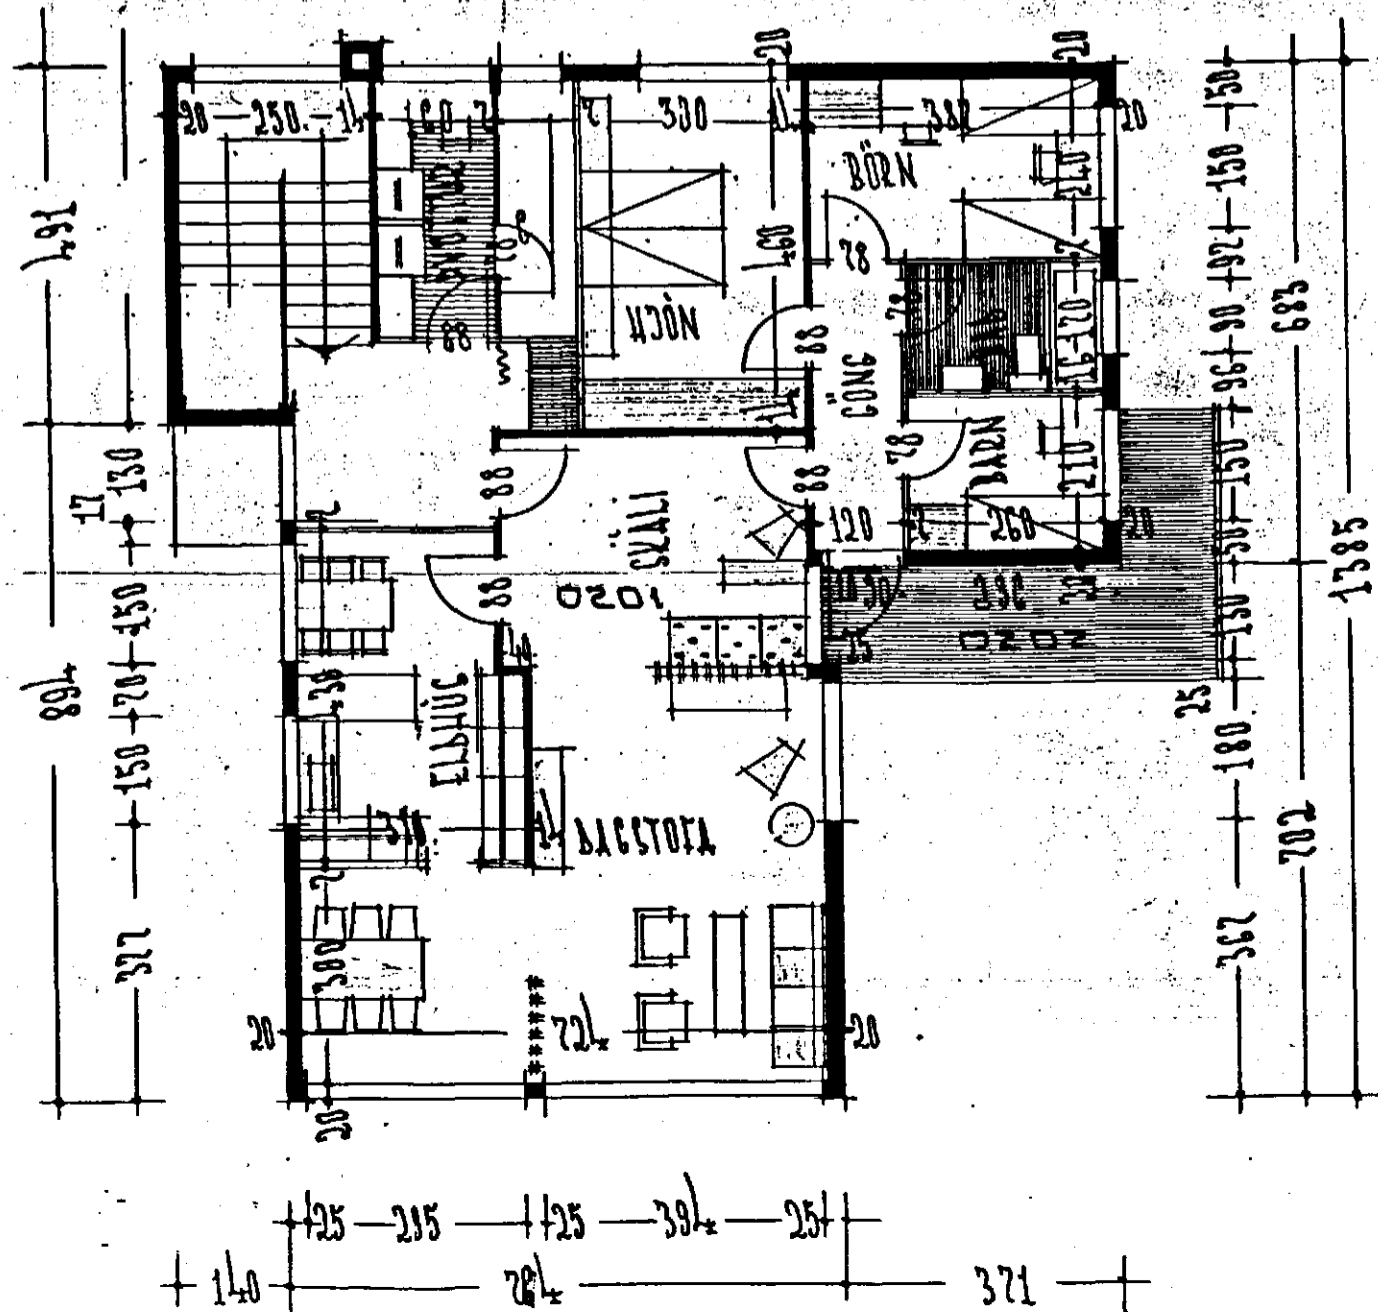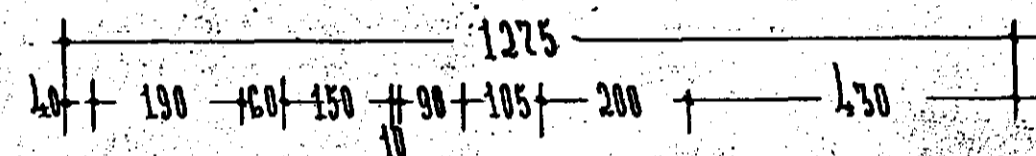

HÚS AÐUR TEKIÐ AF KJARTALI
SVEINSSYNI Í ÁBÚ. 1963.

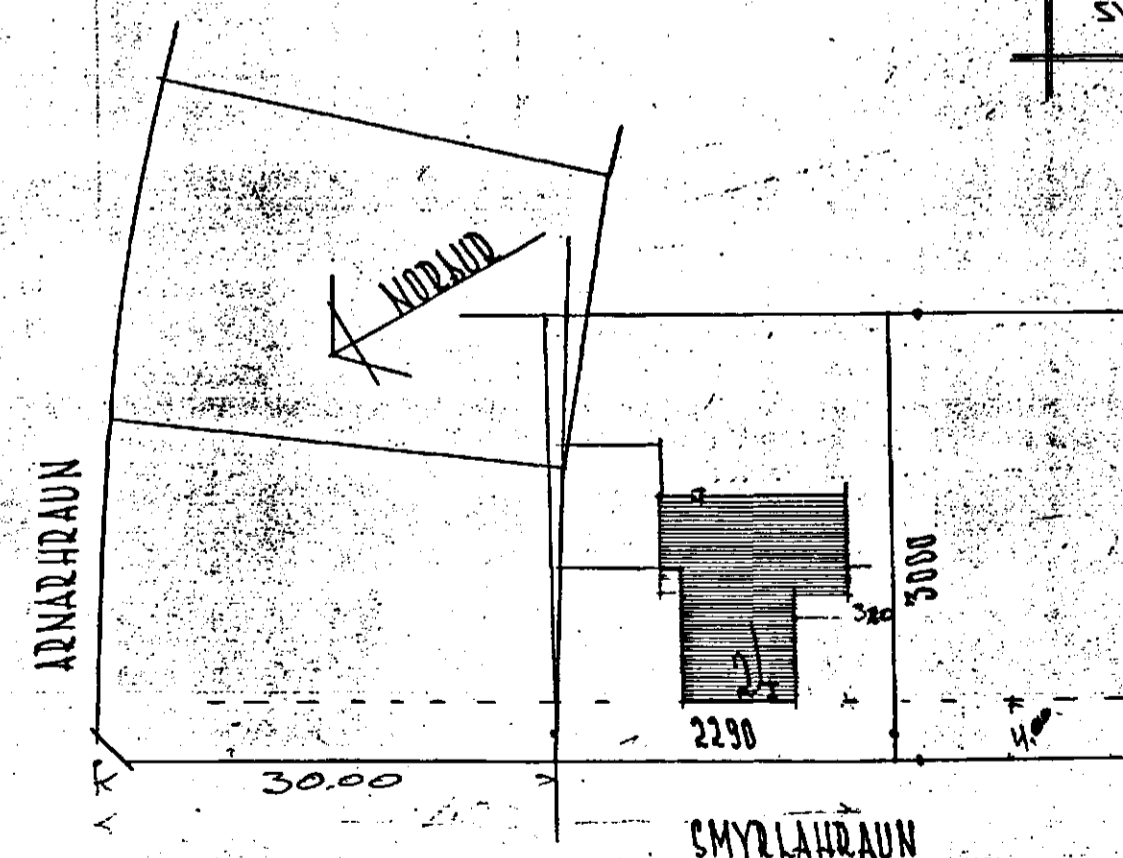

ÁTSTÖÐUMYND M 1:500
FLATARMÁL HÚSS .138.01 M²

UPPTEIKNAD VEGNA GERÐAR
EIGNASKIFTALÝSINGAR.

BR.NR.	DAGS.	EDLI BREVTINGAR	SIGN.
		SMYRLAURAUN 24 HAFNARFIRÐI	DAGS. SEPT '98
		UTLIT, GRUNNM. 2 HÆÐ. AFSTÖÐUMYND	HANNA
		MELIKV. 1 : 100	TEIKNAD <i>OK</i>
		SIGURÐUR ÞORLEIFSSON	VERK NR. 1928
		STRANDGÖTU 11 HAFNARFIRÐI SÍMI 54751	BLAD NR. 0-02