


AFSTÖÐUMYND
mkv. 1:100

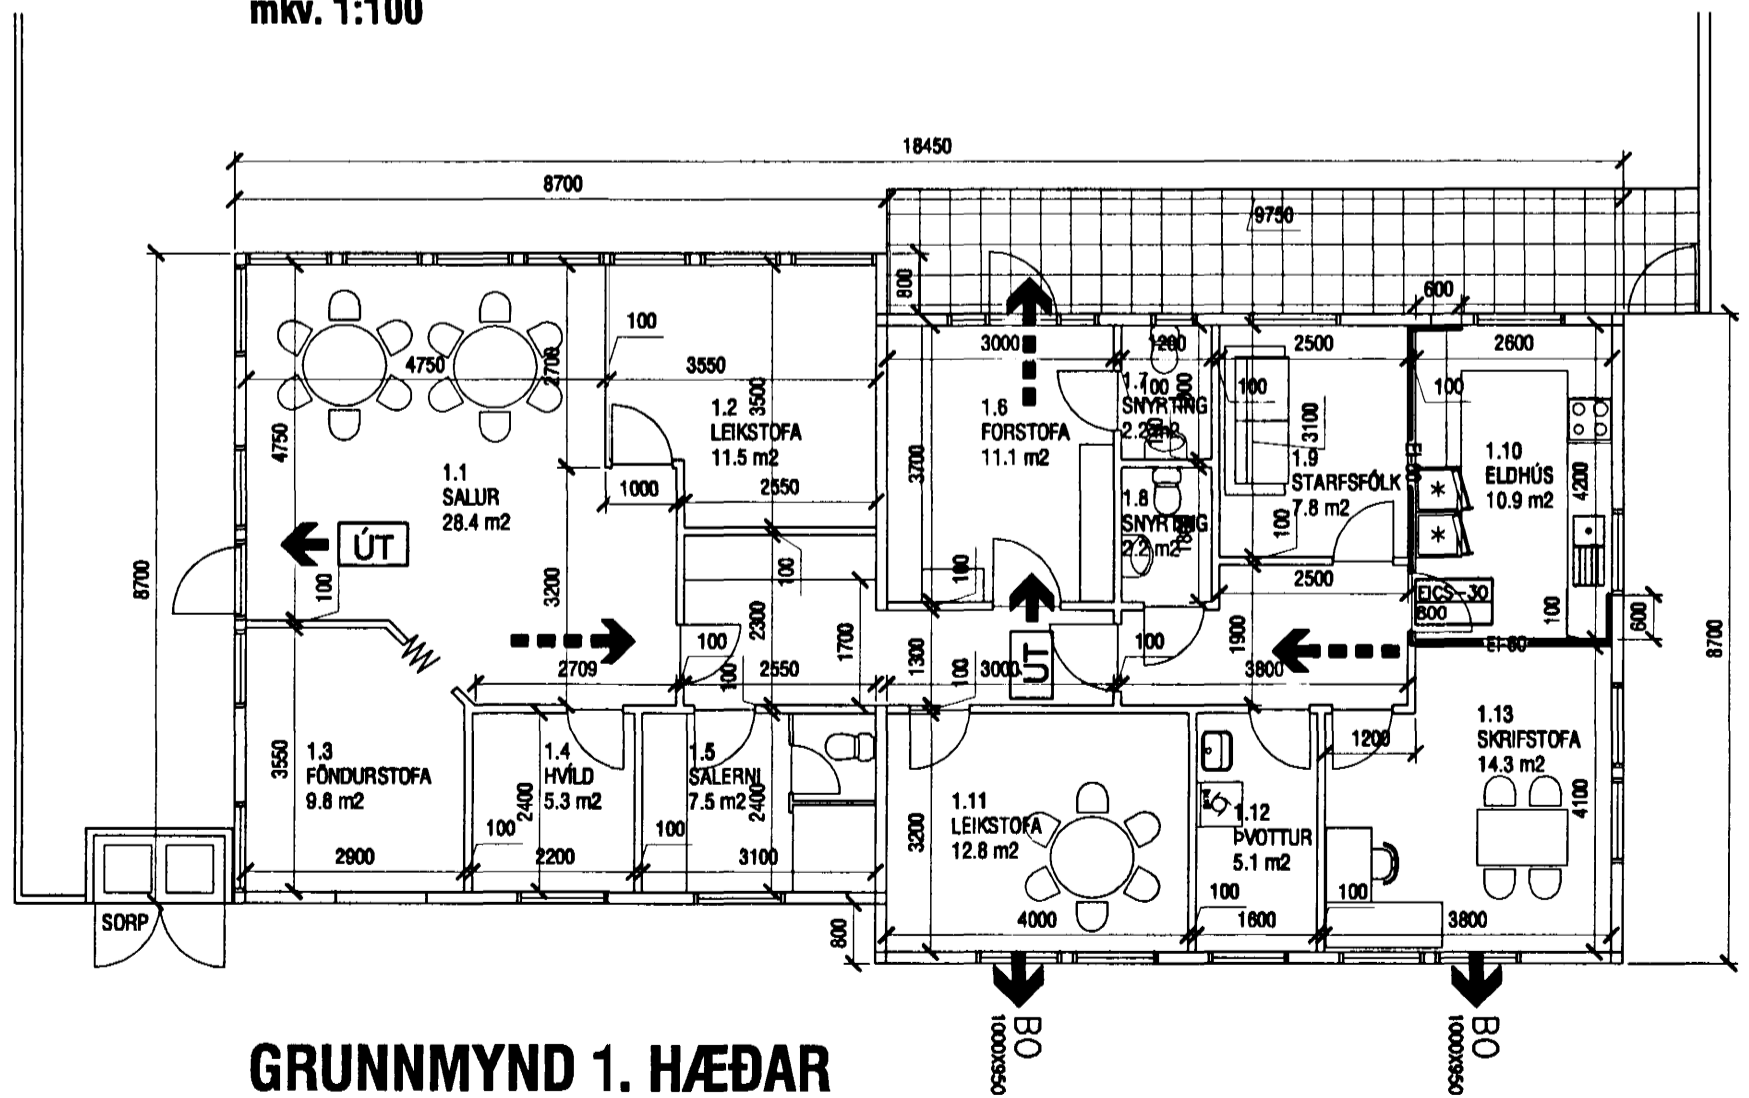

GRUNNMYND 1. HÆÐAR
mkv. 1:100

30.5.2001
HEILBRIGÐISEFTIRLIT
HAFNARFJARÐAR-
OG KÓPAVOGSSVÆÐIS
Garðatorgi 7-210 Garðabæ
Fau Stefánsson

BYGGINGARLÝSING

Upplýsingar vantar um hönnuð hússins.
Breytt 11. 06. 1980 af Kari Erik Rocksen
Breytt 23. 07. 1992 af Steingrími Haukssyni, tæknifræðingi.

- 1-PAK. Pak er gert úr timbursperrum sem hvíla á timburgrnd í útveggjum, og límtresbita í mæni. Pakið er klætt með borðaklæðningu og bárujámi. Neðan á sperrur er loftaklæðning, fest á rafagnagrind. Pakhalli er 15°.
- 2-ÚTVEGGIR. Útveggir eru úr timburgrnd klæddri lárétrri timburklæðningu að utan, og klæðningu í flokki 2 að innan.
- 3-GLUGGAR. Gluggar eru hefðbundnir timburgluggar með tvöföldu gleri.
- 4-SÖKKULL OG GÓLFPLATA. Sökkull og gólfplata eru úr jámbentri steinsteypu.
- 5-INNVEGGIR. Innveggir eru úr 70mm timburgrnd með klæðningu í flokki 2.

BRUNAVARNIR

- 1. Setja skal upp í húsinu slökkvili og víðvörðunarkerfi tengt víðurkenndri stjórnstöðu.
- 2. Koma skal fyrir handsökkvítækjum í samráði við Eldvarnareftirlit.
- 3. Setja skal dyr á austurgaffi hússins (rými 1.1) til að bæta rýmingarleið úr eldri hluta skólans, en þar eru flestar leikstofur staðsettar.
- 4. Stækka skal björgunarop úr leikstofu 1.11.
- 5. Veggir og loft í eldhúsi (1.10) skulu klædd til að ná EI-60 brunamótstöðu. Setja skal EICS-30 hurð fyrir eldhús.
- 6. Koma skal fyrir útljósum og neyðarfýsingu.

BRUNATÁKN:

- Björgunarop BO
- Veggir og hæðaskil með merktri brunamótstöðu. EI-60
- Hurðir og gluggar með merktri brunamótstöðu. A-EICS-30
- Rýmingarleið.
- Útljós. ÚT

ATHUGASEMDIR VARÐANDI HEILBRIGÐISMÁL

- 1. Koma skal fyrir sérstökum sloppaskáp í eldhúsi.
- 2. Handlaug vantar í eldhúsi.

Samþykkt þann
12 JUNI 2001
Byggingafulltrúinn í Hafnarfirði
F.h. Sigurbjartur Halldórsson

lykilmynd

breytingar

VERKSTÆPI
KÁRI EIRÍKSSON arkitekt FAJ - kt: 070365-4069
Verkstæði Arkitekta ehf. - kt: 570800-2210 - Gunnarsundi 5 - 220 Hafnarfjörður
Sími: 565 9779 - Fax: 565 9778 - GSM: 699 0999 - E: kari@aok.is - www.aok.is

verkskipti **Umhverfis og Tæknisvið**
Hafnarfjarðarbæjar

verk **LEIKSKÓLINN ARNABERG við Smyrlahraun**

teikning Grunnmynd og afstöðumynd	teikning nr. 0104
BRUNAHÖNNUN	201
REYNDARTEIKNINGAR	
hannað KE	teiknað KE
dagur	21.MÁI.2001
mkv. 1:100	tölvukrá 0104-201.dwg
blásetarö	ath! Öll mál eru í millimetrum. Mællið ekki af teikningum, öll mál athugið á staðnum. Ósamræmi í teikningum skal tilkynna hönnuð strax.