




Samþykkt þann
12 JUNI 2001
Byggingafulltrúinn í Hafnarfirði
F.h. Sigurbjartur Halldórsson

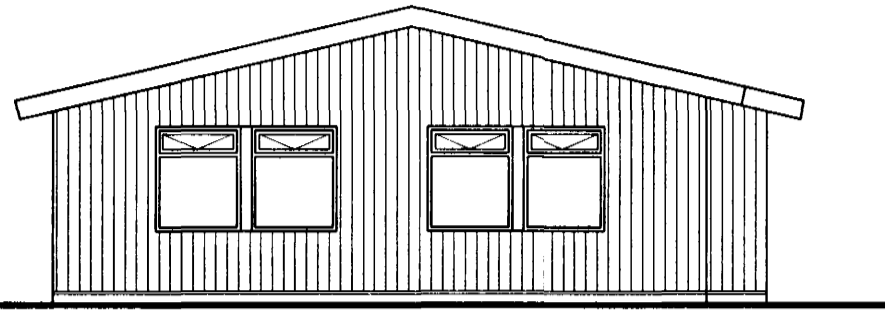


ÁSÝND VESTUR
mkv. 1:100

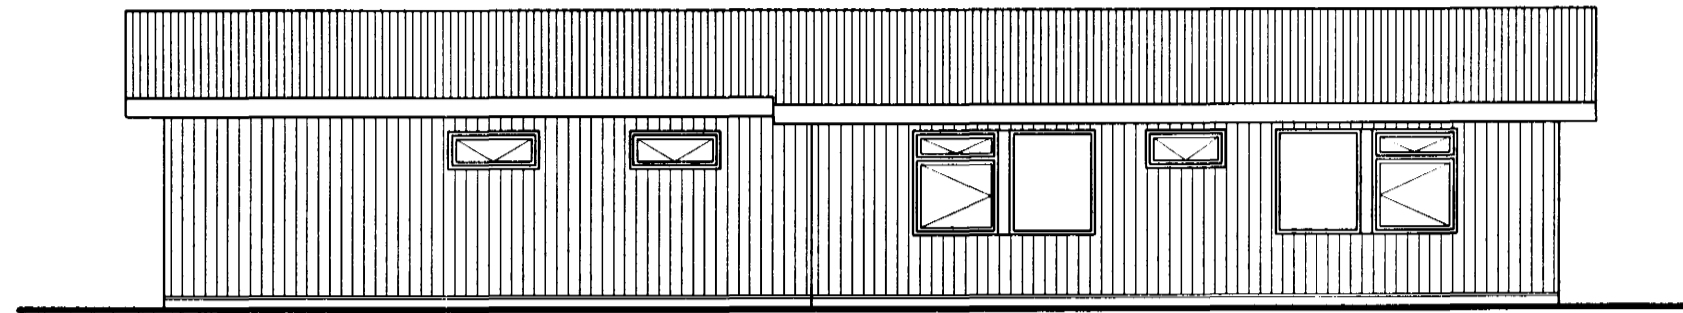

ÁSÝND SUÐUR
mkv. 1:100

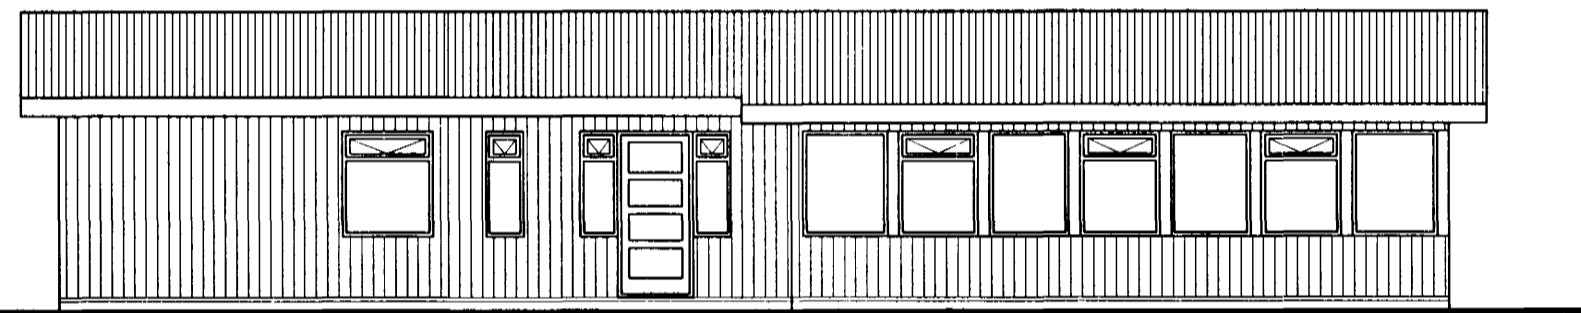


ÁSÝND NORÐUR
mkv. 1:100

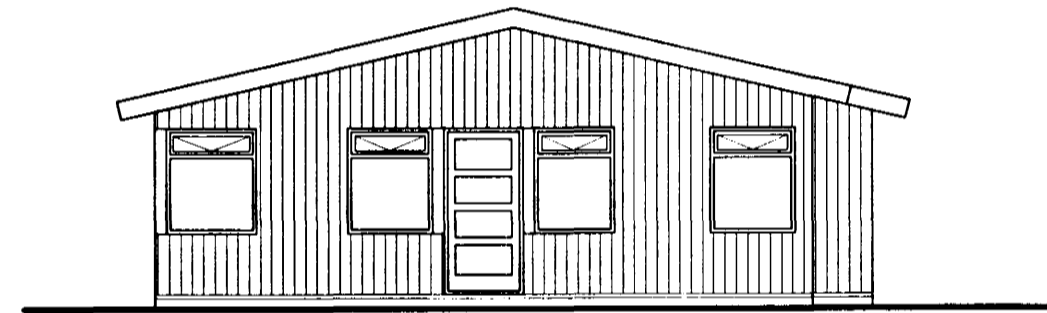

ÁSÝND AUSTUR
mkv. 1:100

Skráningartafla: Leikskólinn Arnarberg				Skrásetjari: Kári Eiríksson													
Landnúmer: 122309				Kennitala: 070365-4509													
Matshlutanúmer: 01				Útgáfa: 4.0 Dags: 21.5.2001													
Uppskipting og lýsing				Stærðir													
D0	D1	D2	D3	D4	D5	D5M	D6	D7	D8	D9	D10a	D10b	D11	D12	D16	D17	
Lokun	Rými hæð-röð	Notkun texti	Höfuð-flokkun	Eignar-hald	Botnflötur m²	Milliflötur m²	Stígar m²	Op m²	Brúttóflötur m²	Brúttóflötur sh < 1,8	Salarhæð min	Salarhæð max	Brúttó rúmmál m³	Nettóflötur m²	Flötarmál m²	Skiptarúmmál m³	
		Matshluti			160,5	0,0	0,0	0,0	160,5	0,0			567,1	160,5	160,5	534,465	
		Botn											32,1				
	01	1. hæð			160,5	0,0	0,0	0,0	160,5	0,0			535,0	160,5	160,5		
A	0101	LEIKSKÓLI	N	0101	160,5		0,0		160,5		2,75	3,91	535,0	160,5	160,5	3,33 534,465	
Athugasemdir																	
Sameignir summa																	
Eignarhald				Skiptarúmmál													
	Eignar-hald	Notkun texti	Birt flätarmál m²	Séreign m²	Séreign og sameign m²												
	0101	LEIKSKÓLI	160,5	534,465	534,465												
		Alls	160,5	534,465	534,465												

SKRÁNINGARTAFLA

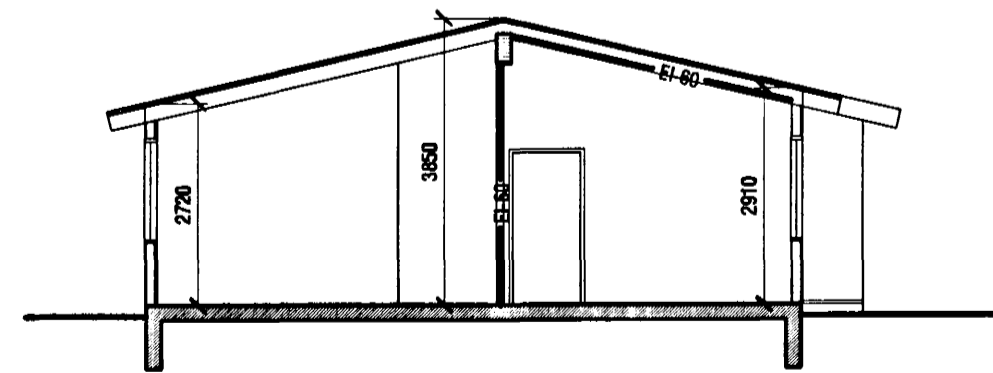

SNEIÐING A-A
mkv. 1:100

lyklamynd

breytingar

VERKSTÆPI
KÁRI EIRÍKSSON arkitekt FAJ - kt: 070365-4059
Verkstaði Arkitektá ehf. - kt: 570800-2210 - Gunnarssundi 5 - 220 Hafnarfjörður
Sími: 565 9779 - Fax: 565 9778 - GSM: 699 0999 - E: kari@aok.is - www.aok.is

verkeuþi Umhverfis og Tæknisvið
Hafnarfjarðarbæjar

veik
LEIKSKÓLINN ARNARBERG við Smyrlahraun

teikning Ásýndir og snelðing
teikning nr. 0104
BRUNAHÖNNUN
202

REYNDARTEIKNINGAR

hannað KE teiknað KE daga 21.MÁI.2001
mkv. 1:100 tölvuakr. 0104-202.dwg

blæðsærð **A2** ath! Öll mál eru í millimetrum. Mælið ekki af teikningum, öll mál athugist á staðnum. Ósamræmi í teikningum skal tilkynna hönnuð strax.

Stökkvilið höfuðborgarsvæðisins bs.
Kt. 690500-2130
2.3/5/01 B.H.