

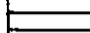
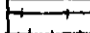
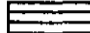
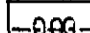


BÍLASTÆÐI

-  NÚV NIÐURFALL
-  NÝ NIÐURFÖLL
-  NÚV HELLUR 40x40x5 cm
-  NÝJAR HELLUR 40x40x5 cm
-  NÝJAR HELLUR 40x20x5 cm
-  NÝJAR HÆÐARLÍNUR

Samþykkt á fundi bygginga-
nefndar, þ. 13.7.1994
BYGGINGAÞULLTRÖNN
Í HAFNARFIRÐI
Sigríður Halldóttir

Hafnarfirði, 6. júlí 1994

Við undirritaðir nágrennar/íbúar erum samþykkið breytingum á leikskólanum Arnarbergi við Smyrlahraun, samkv. uppdráttum Kristínar Jónsdóttur, arkitekts dags. 5/4 1994, 12/4 1994, 16/5 1994 og 30/6 1994.

Samþykkið:

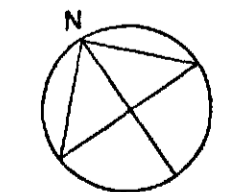
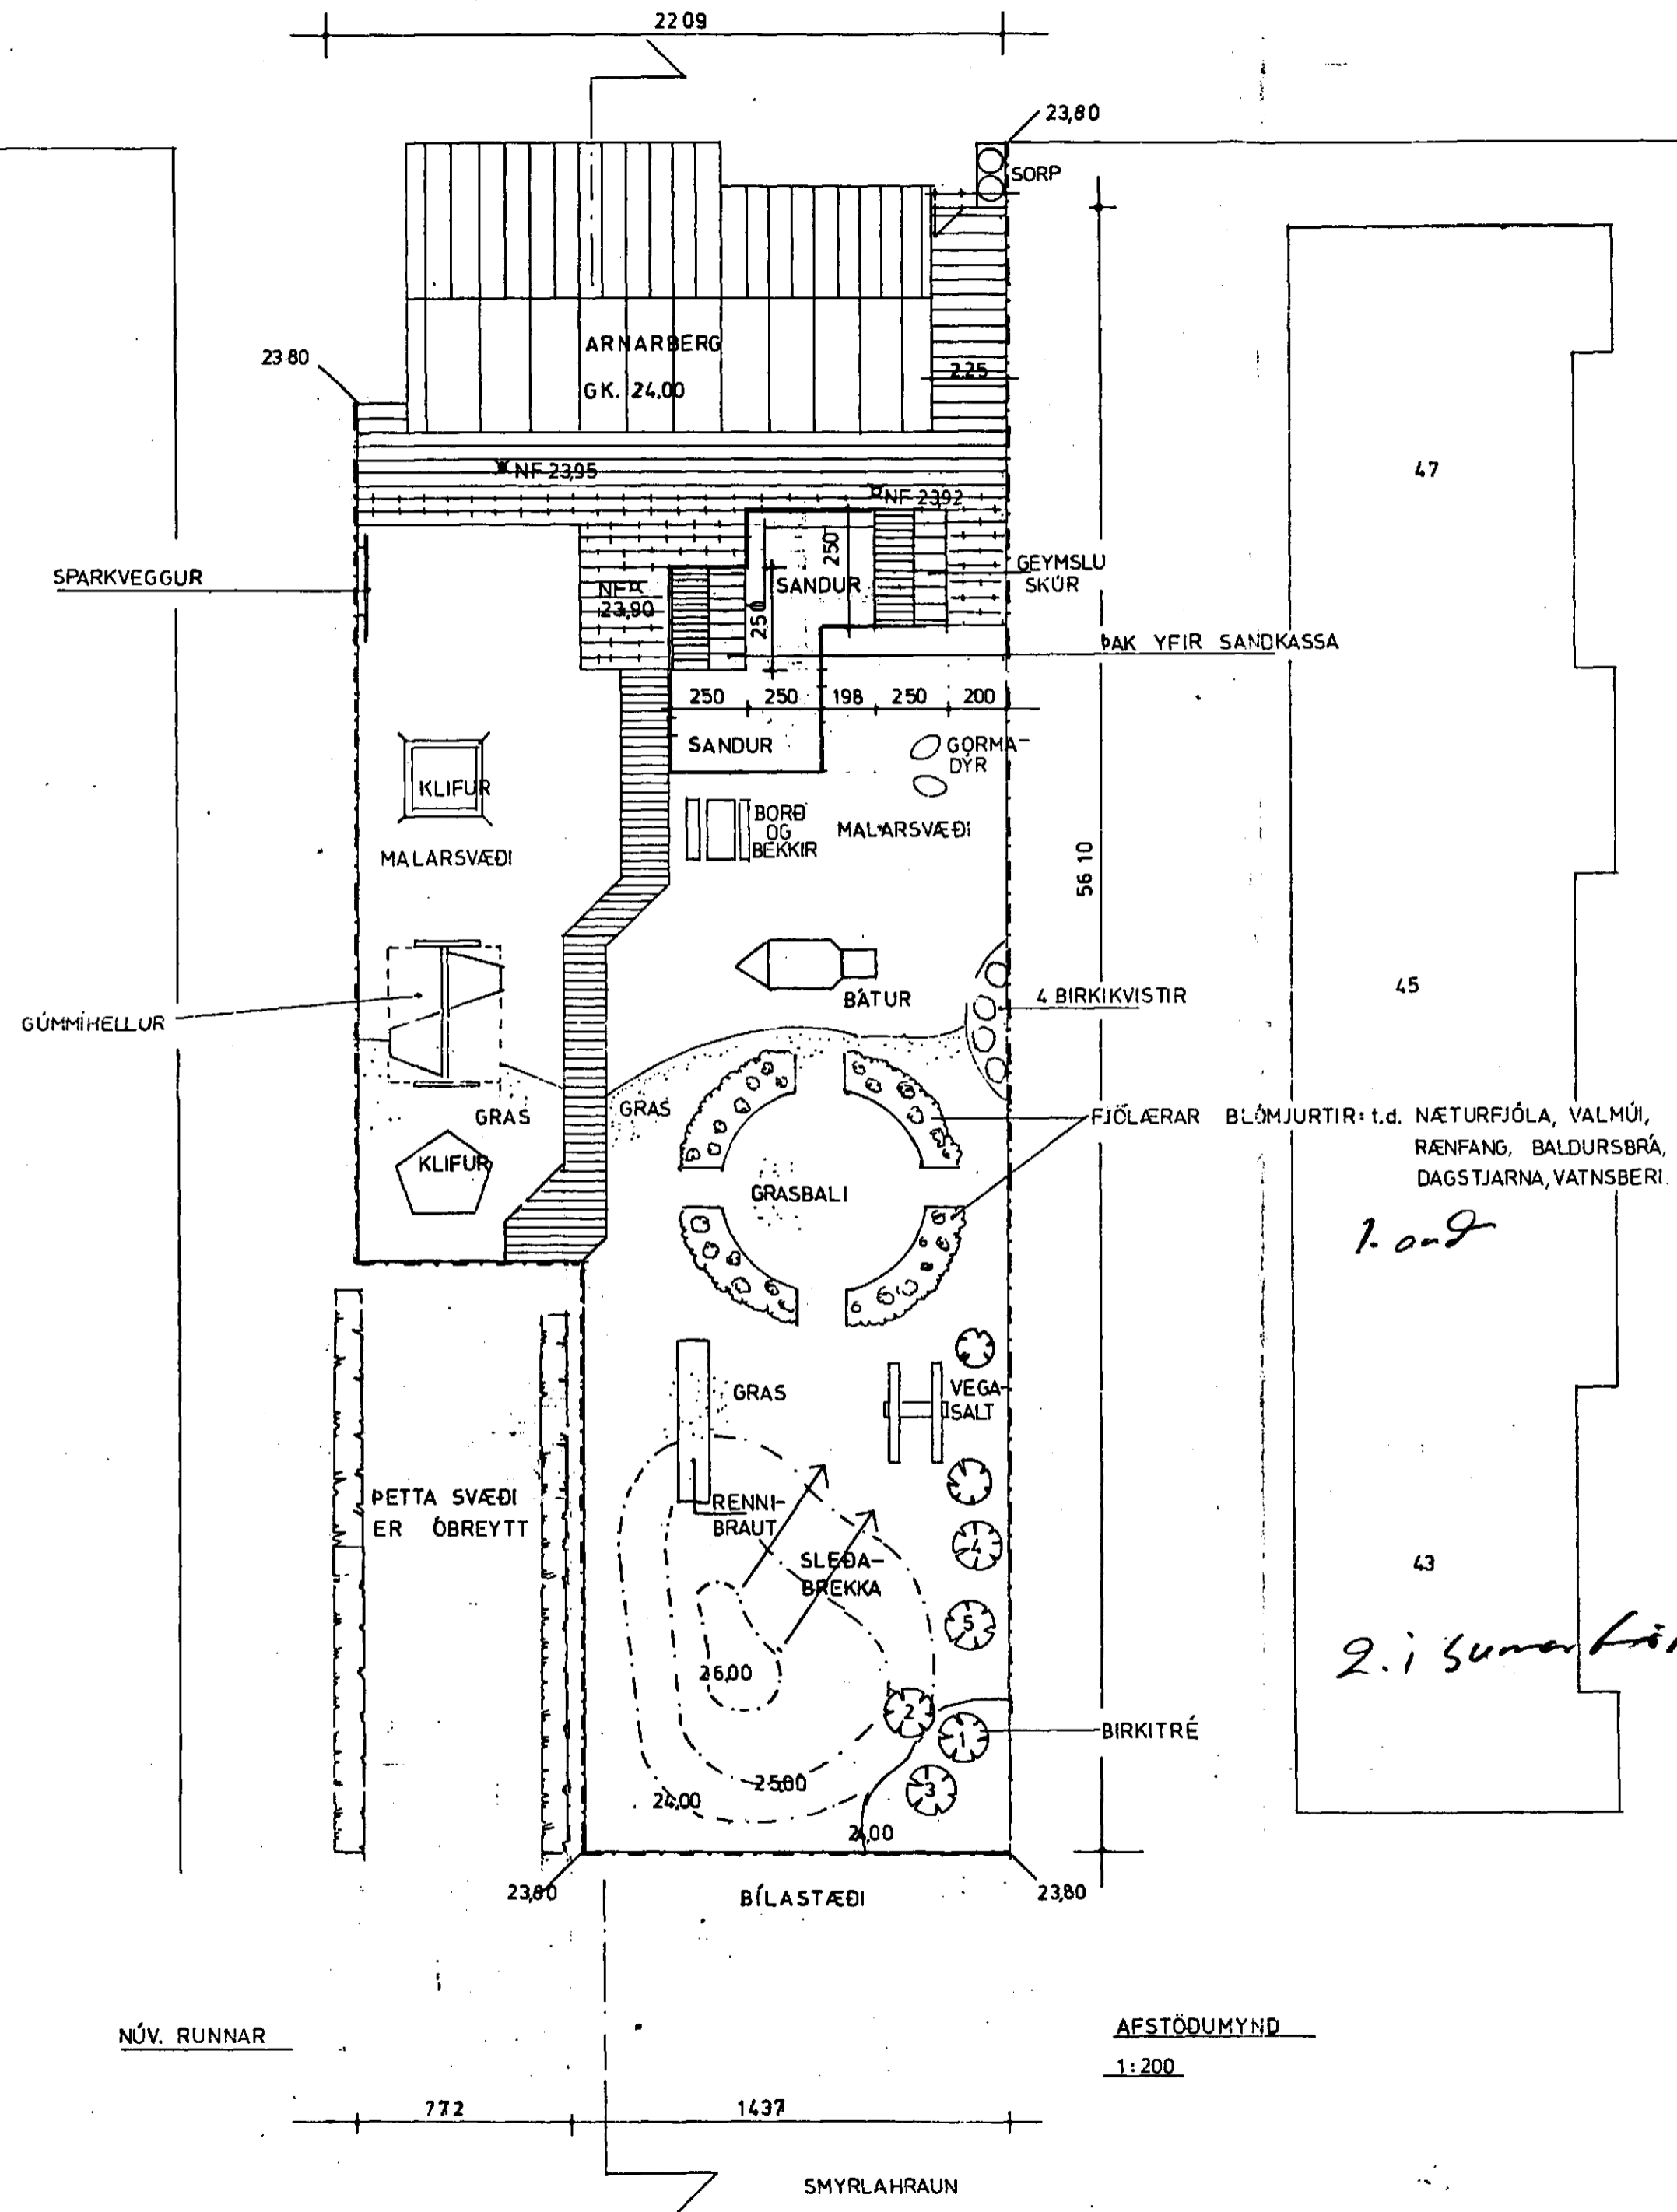
Nafn:

Heimilisfang:

Gandi Halldóttir
Hildu Magnúsdóttir

Smyrlahraun 43.
Smyrlahraun 43.
Smyrlahraun 45
Smyrlahraun 45 1. h. v.
Smyrlahraun 45 2. h. v.
Smyrlahraun 47
Smyrlahraun 47
Smyrlahraun 47

1. og 2. í sumari.



AFSTÖÐUMYND
1:200

ARNARBERG, SKIPULAG LÓÐAR

LÓÐARMYND M. 1:200
ARKITEKTAR ALFAHEIDI
Kristín Jónsdóttir arkitekt
05.04.1994
BREYTT 30.06.1994