

SKÝRINGAR:

Fráveitulagnir í grunnni eru rauð PVC-rör / steinrör, nema annað sé tekið fram á teikningu. Fráveitulagnir ofan botnplötu eru grá PP-rör, nema annað sé tekið fram.

Mesti halli á rörum má vera 300 o/oo og minnsti halli 20 o/oo, nema annað sé tekið fram. Kótar á rörum miðast við rörbotn.


Tengistykki skulu vera úr sama efni og rörin með múffum og gúmmihringir til þéttingar af viðurkenndri gerð. Vinnu við þrúlagð skal gera eftir leiðbeiningum framleiðanda og í samræmi við ÍST-68. Fara skal eftir ÍST-65 um lagnaskurði og frágang lagna í þeim.

Allt efni og vinna skal vera í samræmi við gildandi staðla og reglugerðir um slíkar lagnir.


GRUNNMYND, Mkv.1:50

Eldra hús

Nýbygging

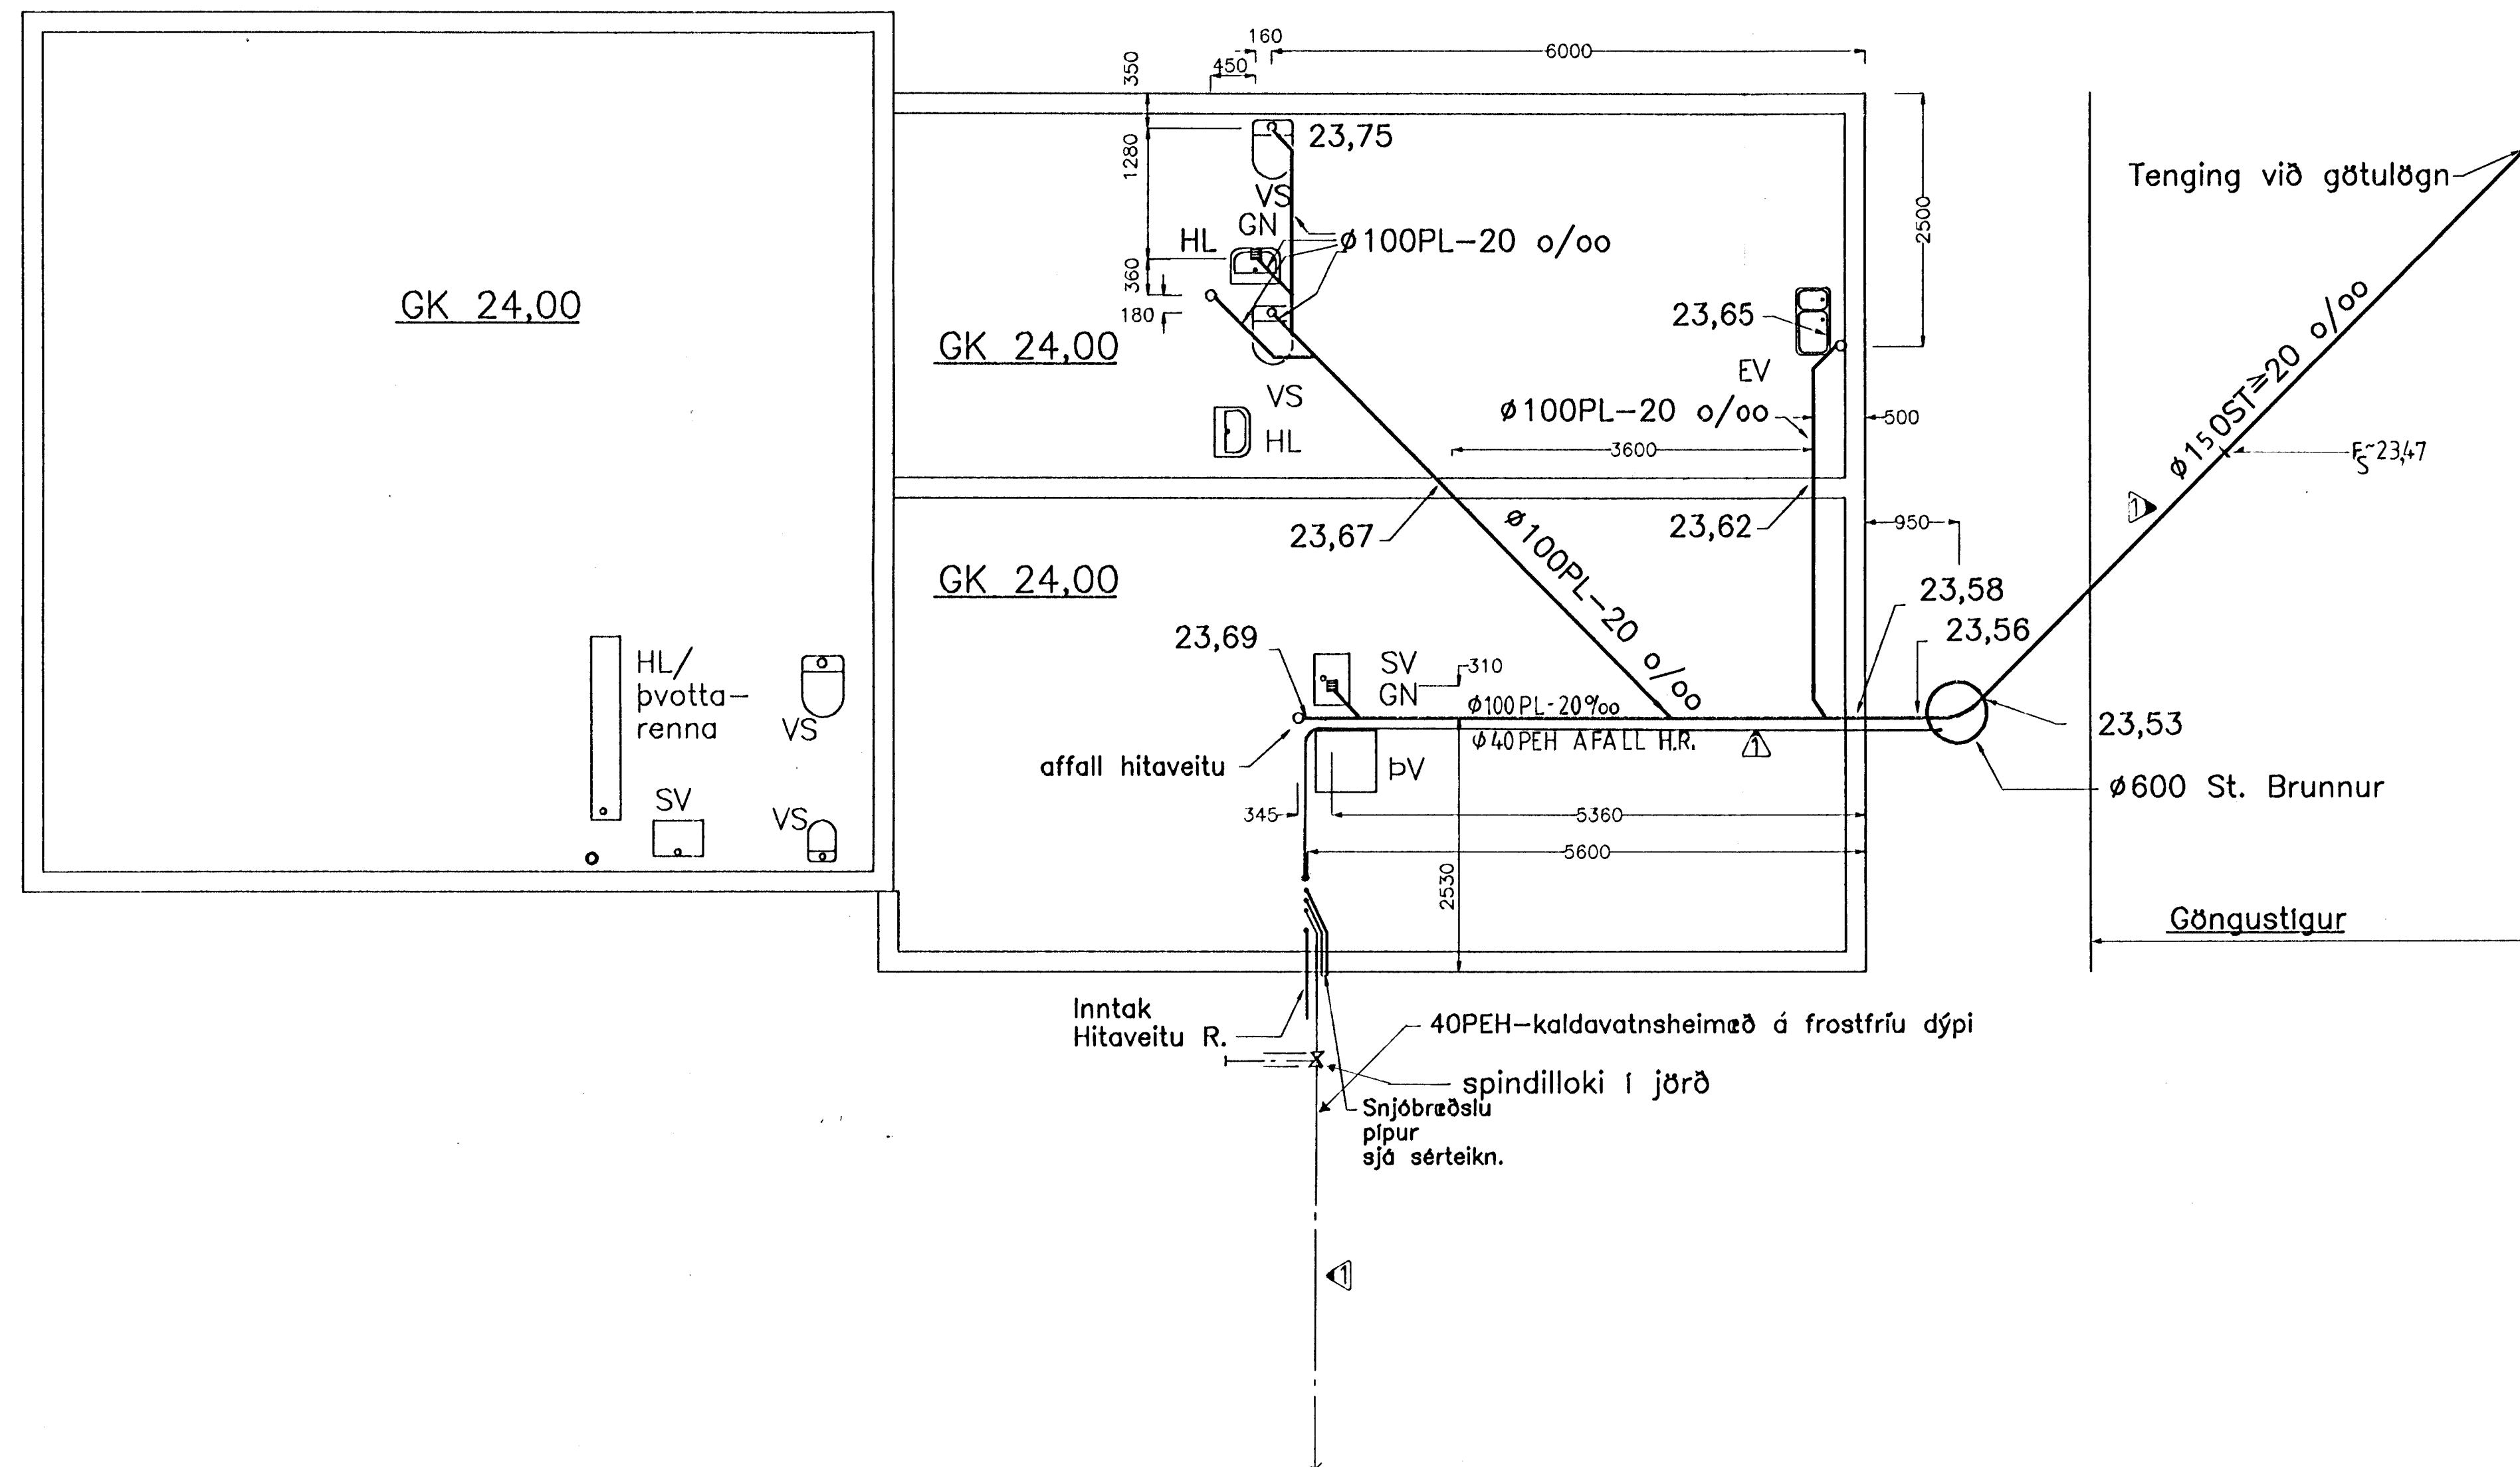

AFSTÖDUMYND, Mkv.1:500

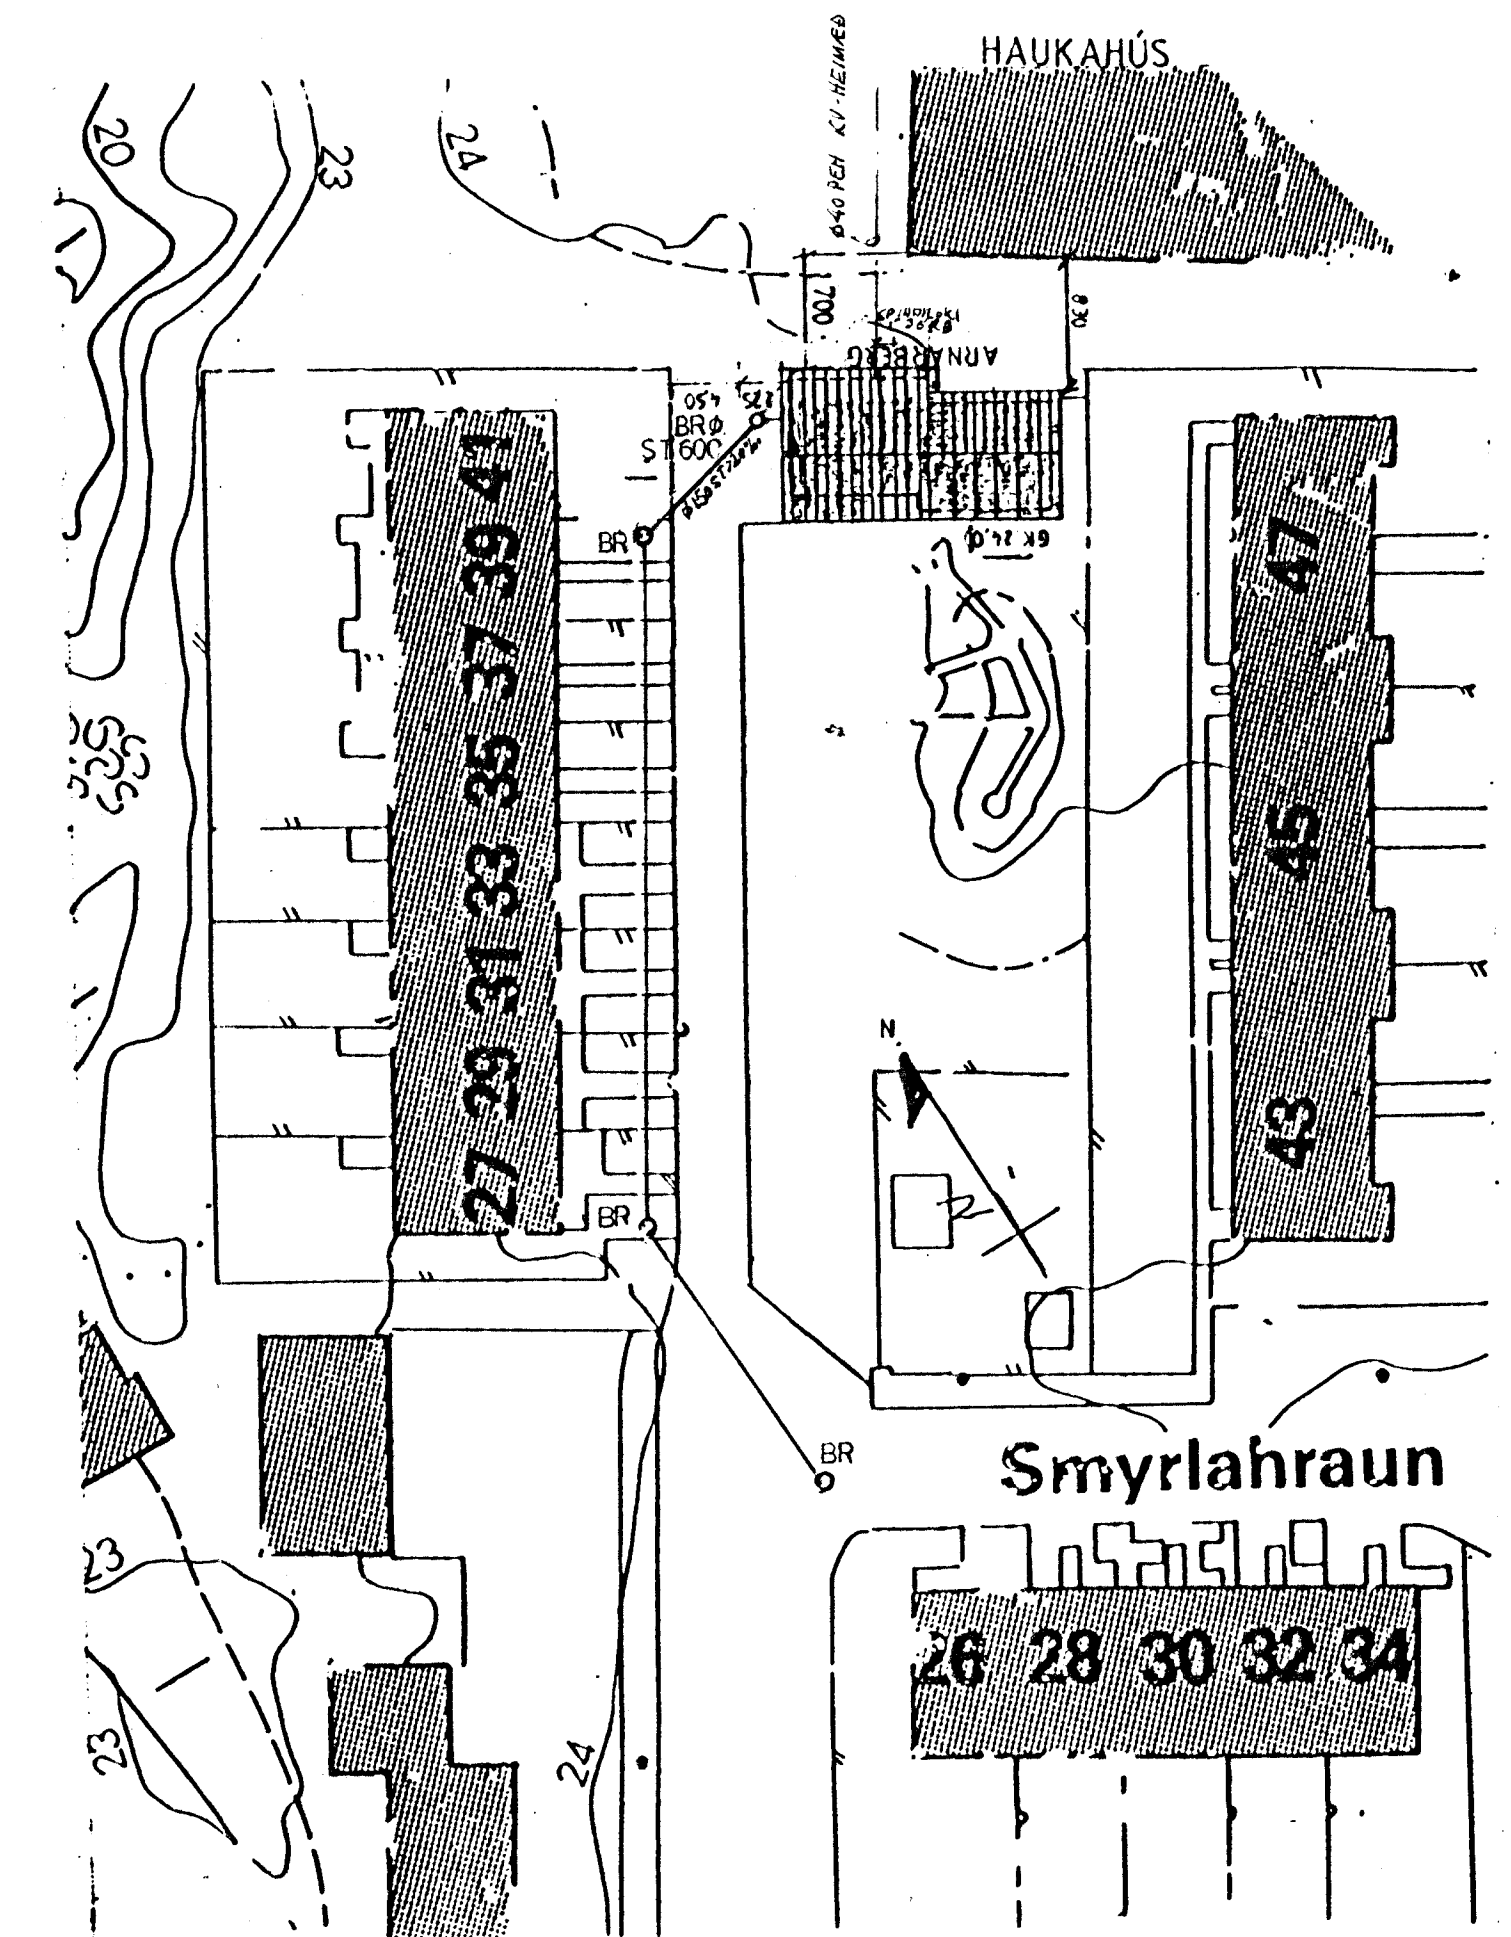

28 SEP 1992
 Áskil: Eldri teikning ögild.
 Smyrlahraun 41A.

Leikskólinn Arnarberg við Smyrlahraun	
Mkv. 1:50,1:500	Hita- og þrúlagðir.
Hannað E.E.	Lagnir í grunnni.
Telknað E.E.	Grunnmynd, Afstöðumynd
Samþykkt Einar Einarsson	Dagsetn. júní 1992 Telkn.nr. 501
Einar Magnús Einarsson, byggingatæknifræðingur	
Heimillí Breiðvangur 6 sími 61861, fax 654872 Tæknipjónusta Bæjarhrauni 20 sími 650788	

3			
2			
1	KV-HEIMÆÐ, AFFALL HR.	5.9.92	E.E.
Nr.	breyting	dags.	af