14 geymslur

4395

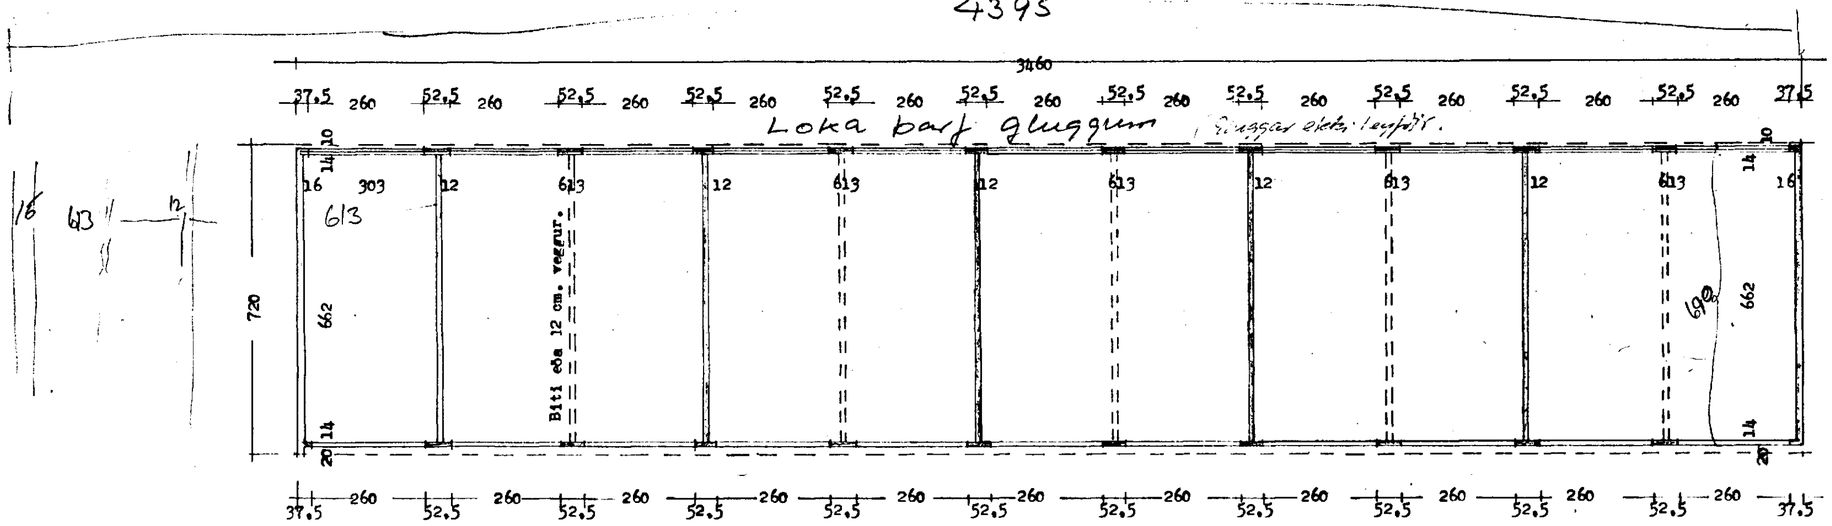

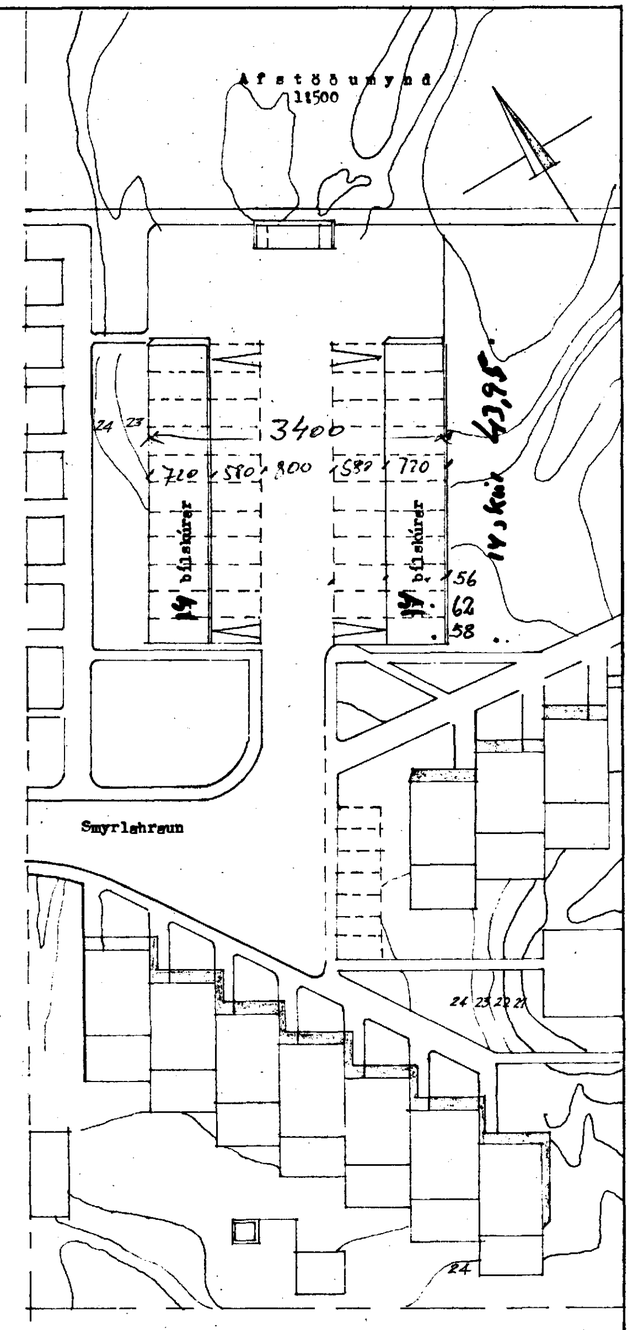

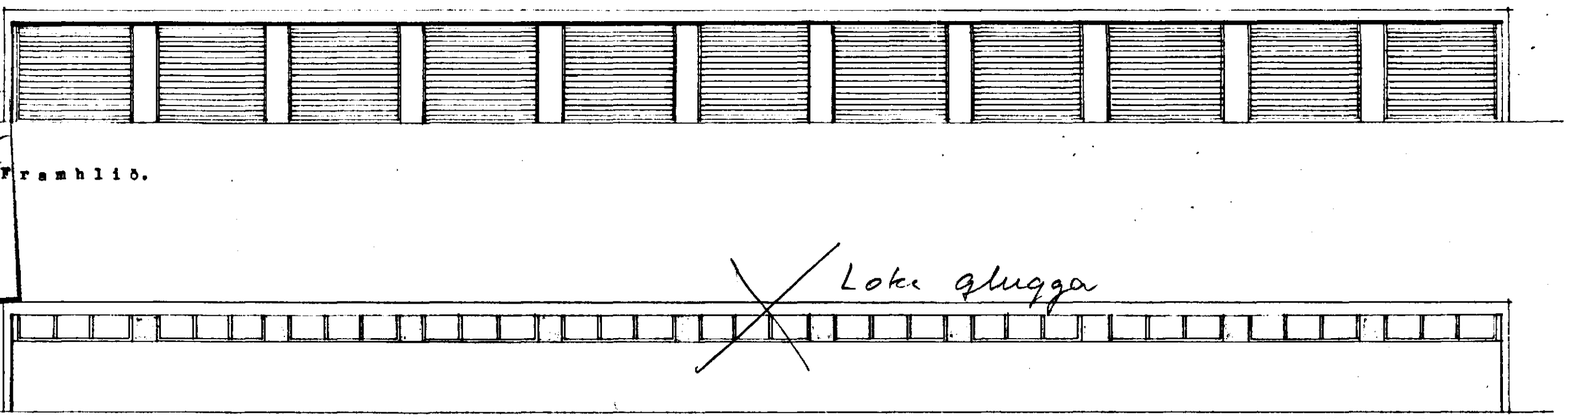

Lyft á fast
Gildir þ. 5 5 1965
BYGGINGAFULLTRÚINN
Í HAFNARFIRÐI

Hús: 43,95 x 6,90 = 296,56 m² x 2,50 = 741.40 m³ ; 52,95 m³ pr. geymsla x 8 kr gatnagr. a/húsi = 424.00 kr pr geymsla

Lóð 34,0 x 43,95 = 1494,3 m² : 28 geymsla = 53.37 m² lóð pr geymsla x 15 kr gatnagj. a/ = 801,00 kr.

Gatnagerðargj. 53 m³ @ 96/- = 5.088,-
Dyggingarleyfisgjald = 300,-
kr. 5,388,-

Gjöld pr geymsla
Gatnagerðargjald af húsi kr 424.00
" " lóð " 801.00
Byggingarleyfisgj. " 50.00
kr. 1.275,00

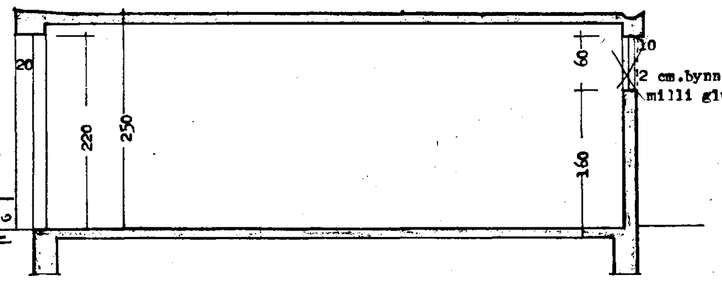

BÁRÐUR DANÍELSSON, arkitekt og verkfræðistofa, Garðastræti 14, Rvk. sími 24111.

Bílskúrar í raðhúsahverfi við Smyrlahraun í Hafnarfirði.

Kvarði 1:500 1:100 1:50

Grunnmynd, útlit og sneiðing.

Br.

Rvk. ágúst 1967.