14 BILGEYMSLUR

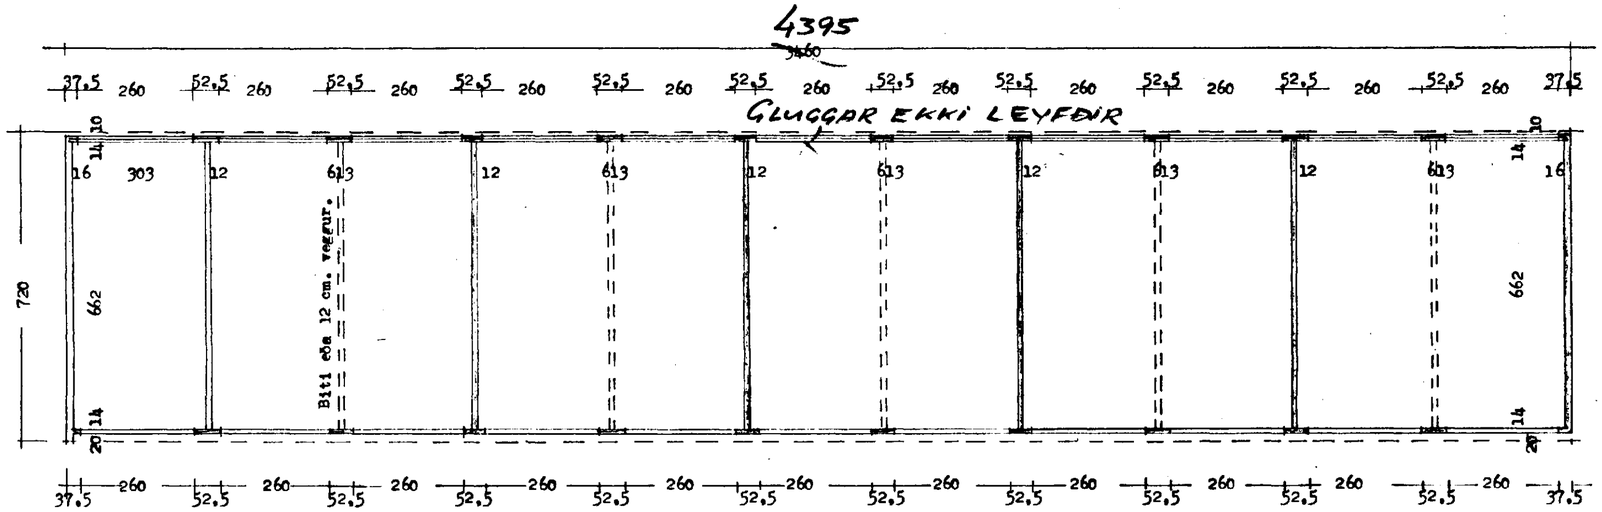

Grunnmynd 1:100

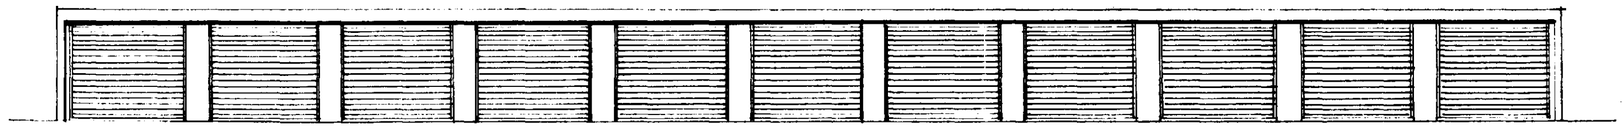

Framhlið.

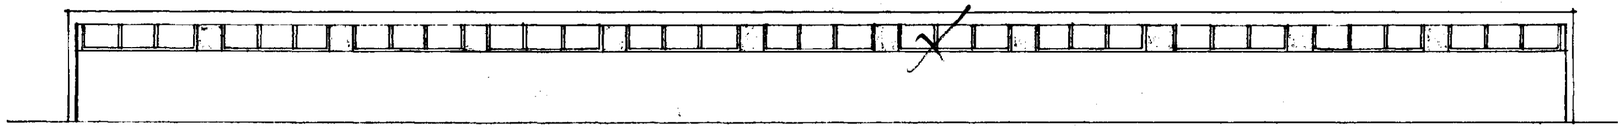

Bakhlið.

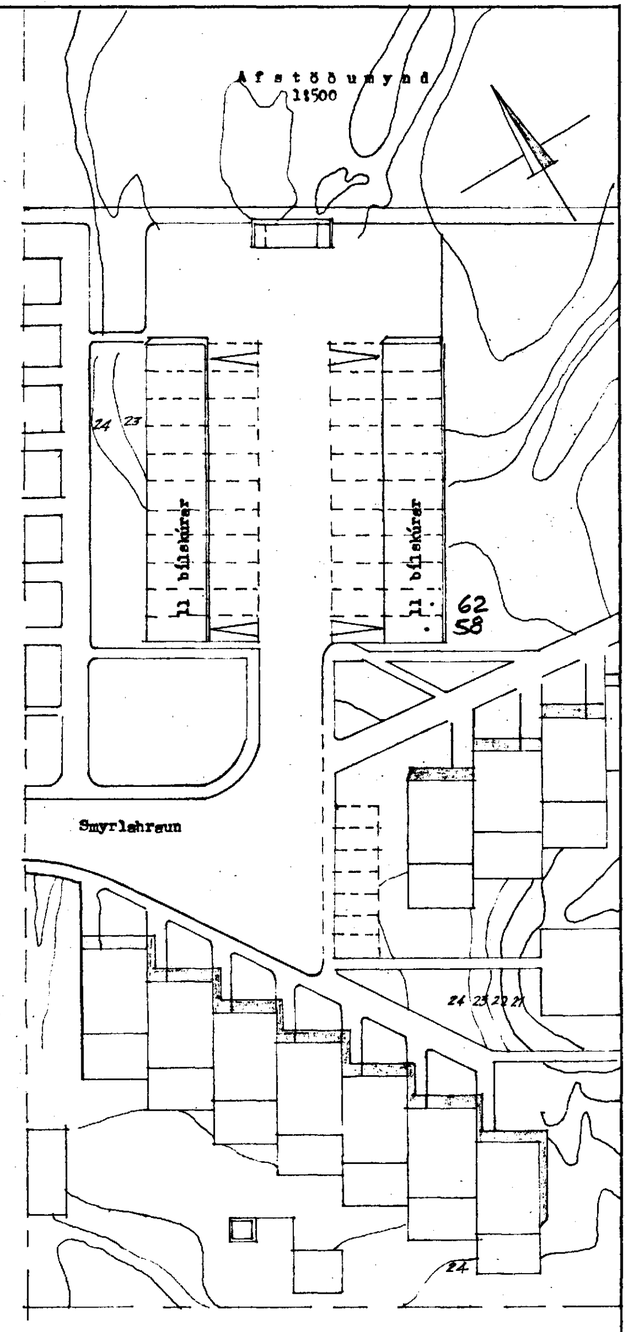

Sneiðing 1:50

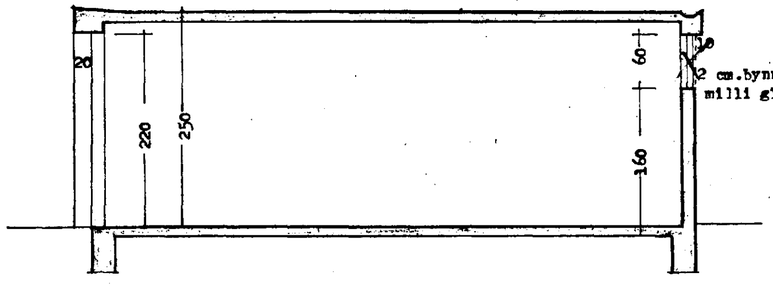

Samþykkt á fundi byggingarnefndar þ. 5/5 1965

BYGGINGAFULLTRÚINN
Í HAFNARFIRÐI
E. Ingvarsson

BJÖRDUR DANÍELSSON, arkitekt og verkfræðistofa,
Gerðsstræti 14, Rvk. sími 24111.

Bílskúrar í raðhúsahverfi við Smyrlahraun í Hafnarfirði.	Kvarði 1:500 1:100 1:50		
Grunnmynd, útlit og sneiðing.	Br.		
	Rvk. ágúst 1967.		