



Samþykkt á fundi bygginga-
nefndar þ. 5. 9. 1973

BYGGINGARFRÓÐVINN
I HAFNASÍÐI


S. Sigurðsson

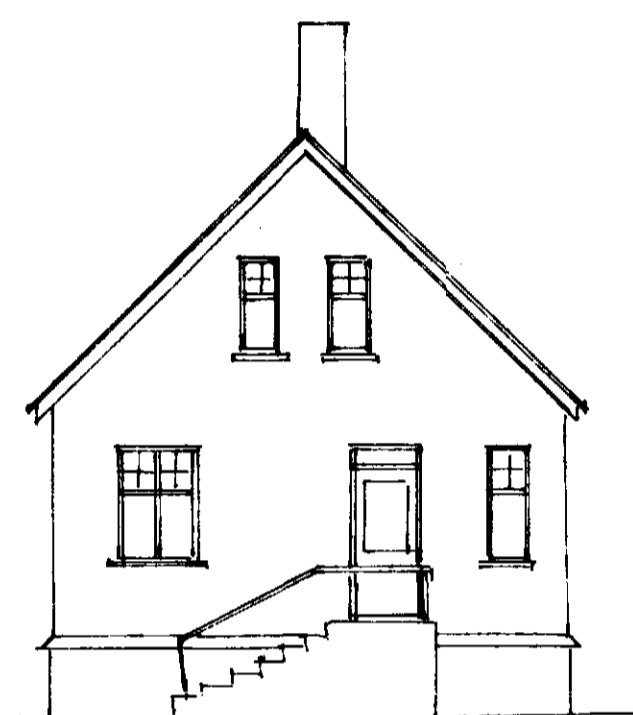


Suðvestur

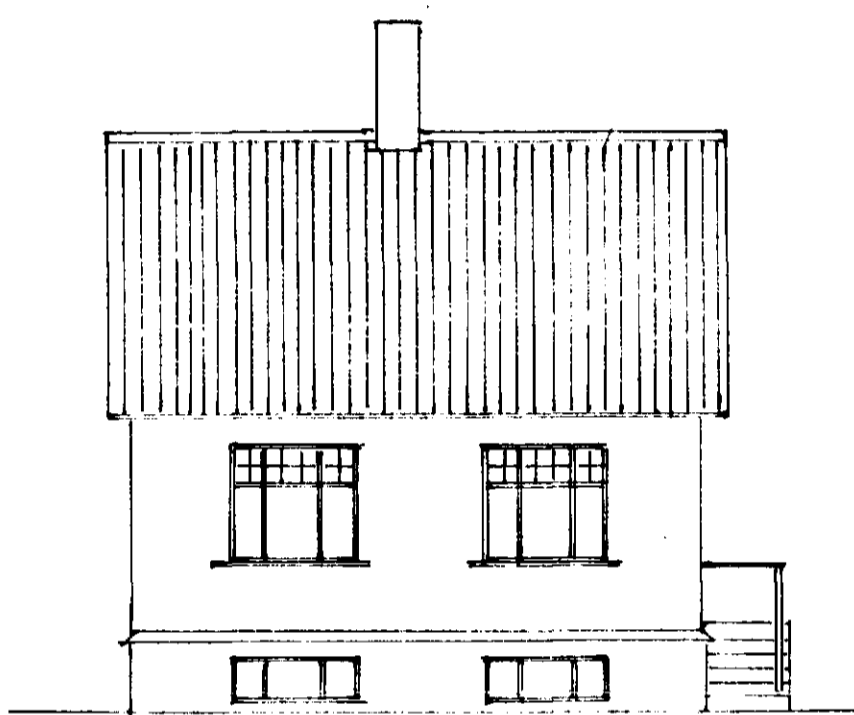

Norðvestur

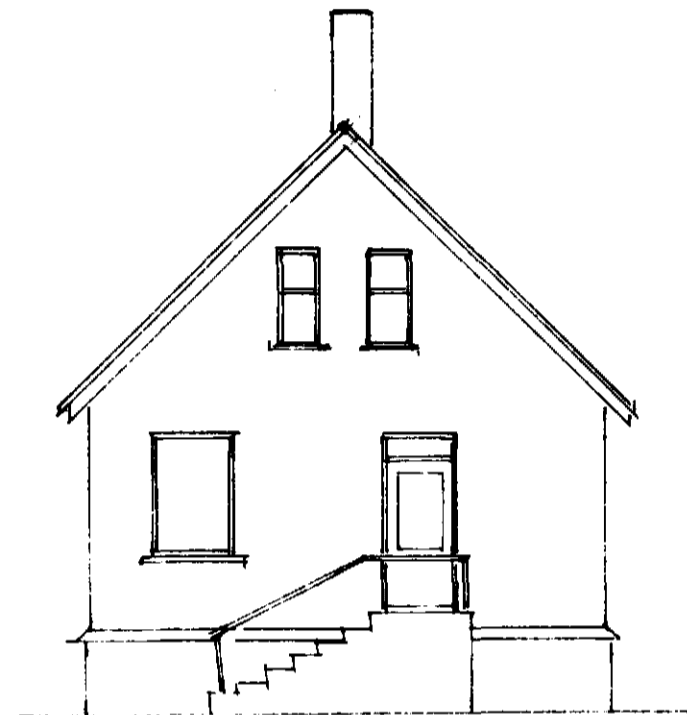

Suðvestur

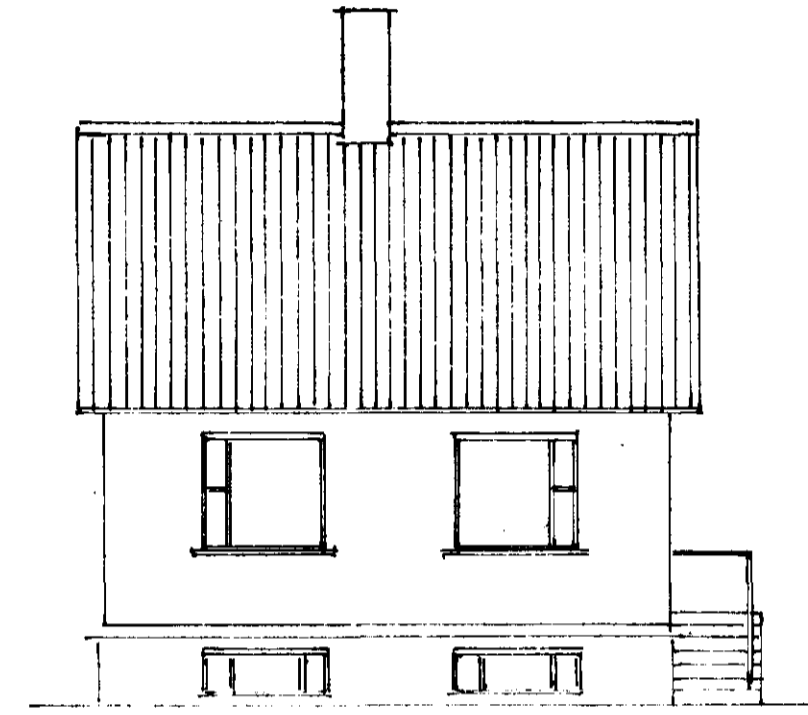

Norðvestur

FYRIR BREYTINGU

EFTIR BREYTINGU

SMYRLAURAUN NR 4
GLUGGABREYTING

Útlit: 1:100

Hafnasíði 2. júlí 1973
S. Sigurðsson

TEKNI.