




Samþykkt á fundi bygginga-
nefndar þ. 5/9 1973
BYGGINGAFULLTRÚINN
I HAFNARFIRÐI
S. Sigurðsson

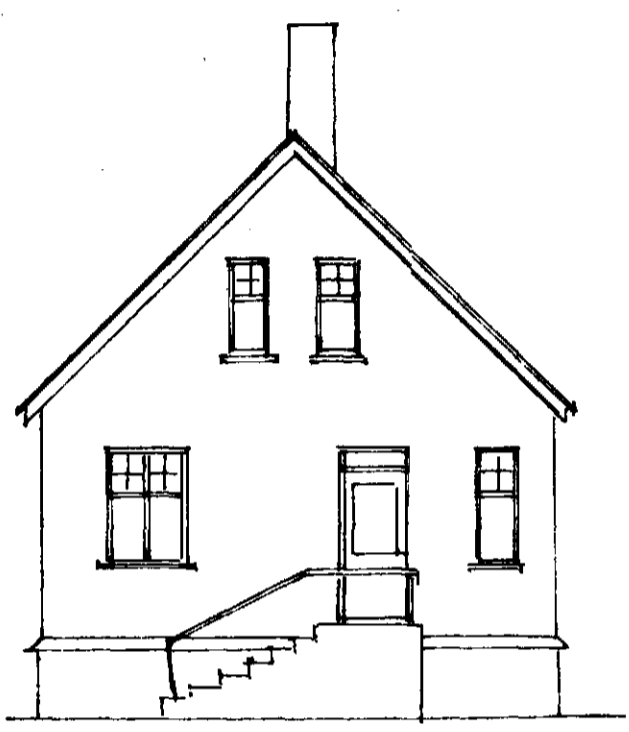


Suðvestur

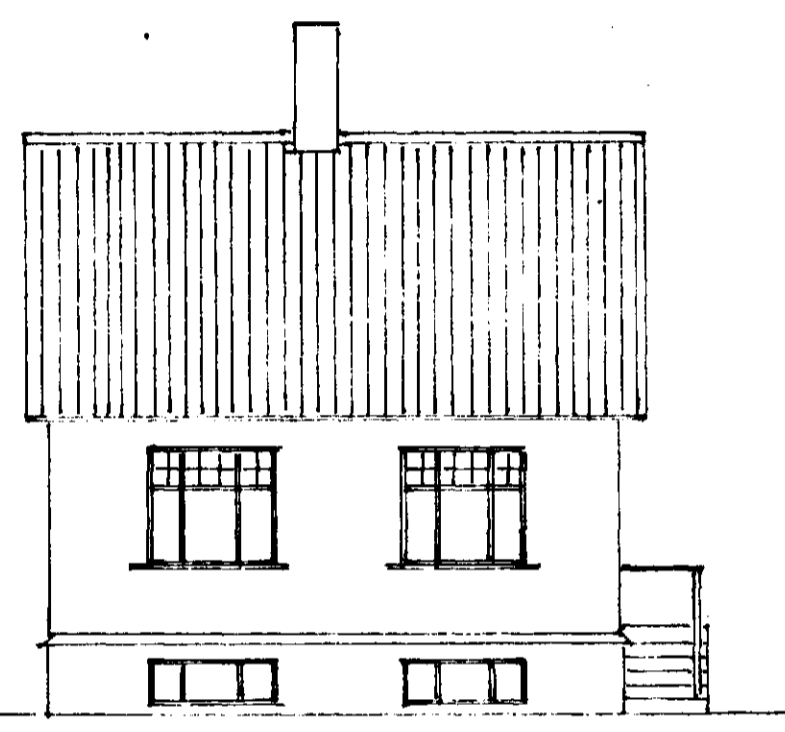

Norðvestur

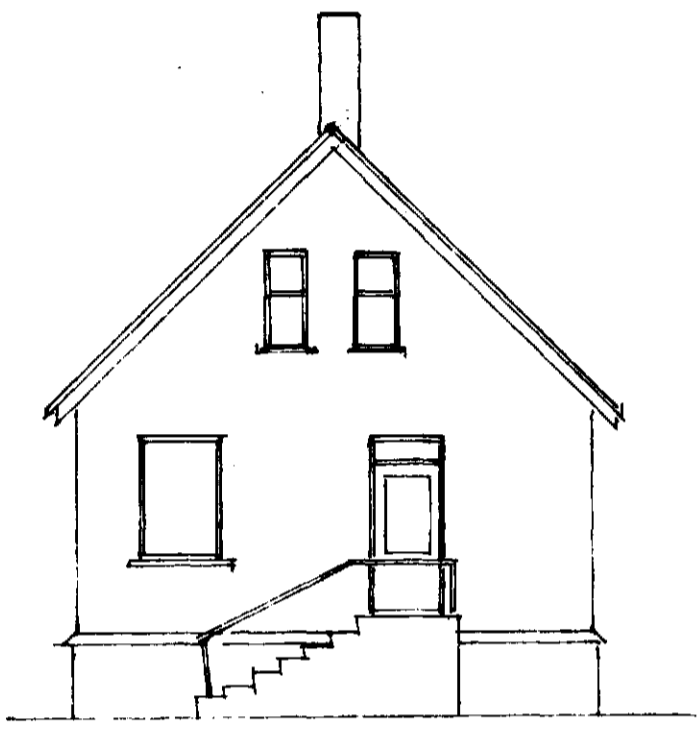

Suðvestur

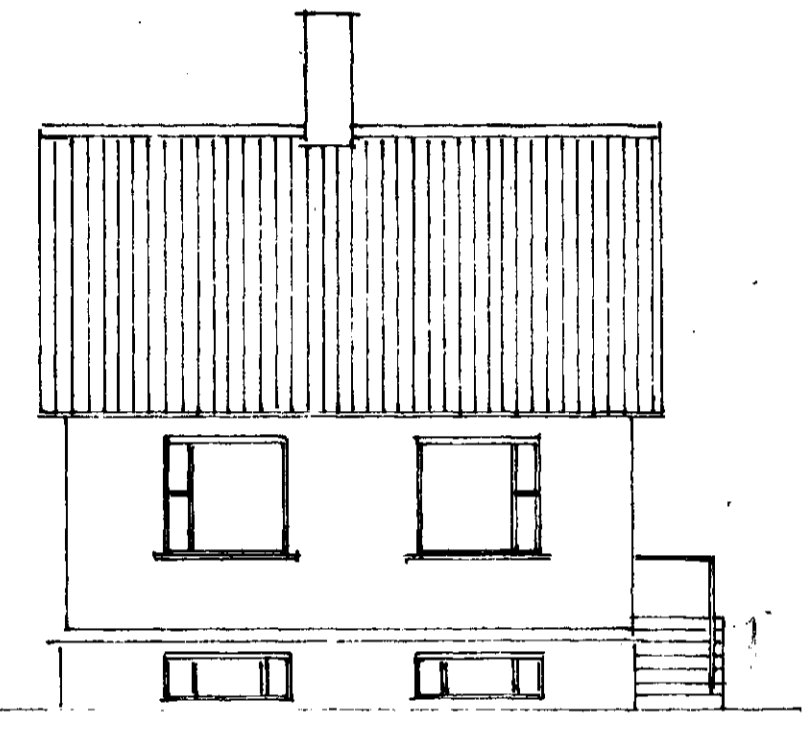

Norðvestur

FYRIR BREYTINGU

EFTIR BREYTINGU

SMYRLAHRAN NR 4
GLUGGABREYTING

Útlit: 1:100

Hafnarfirði 2. júlí 1973
S. Sigurðsson

TEKNI.