
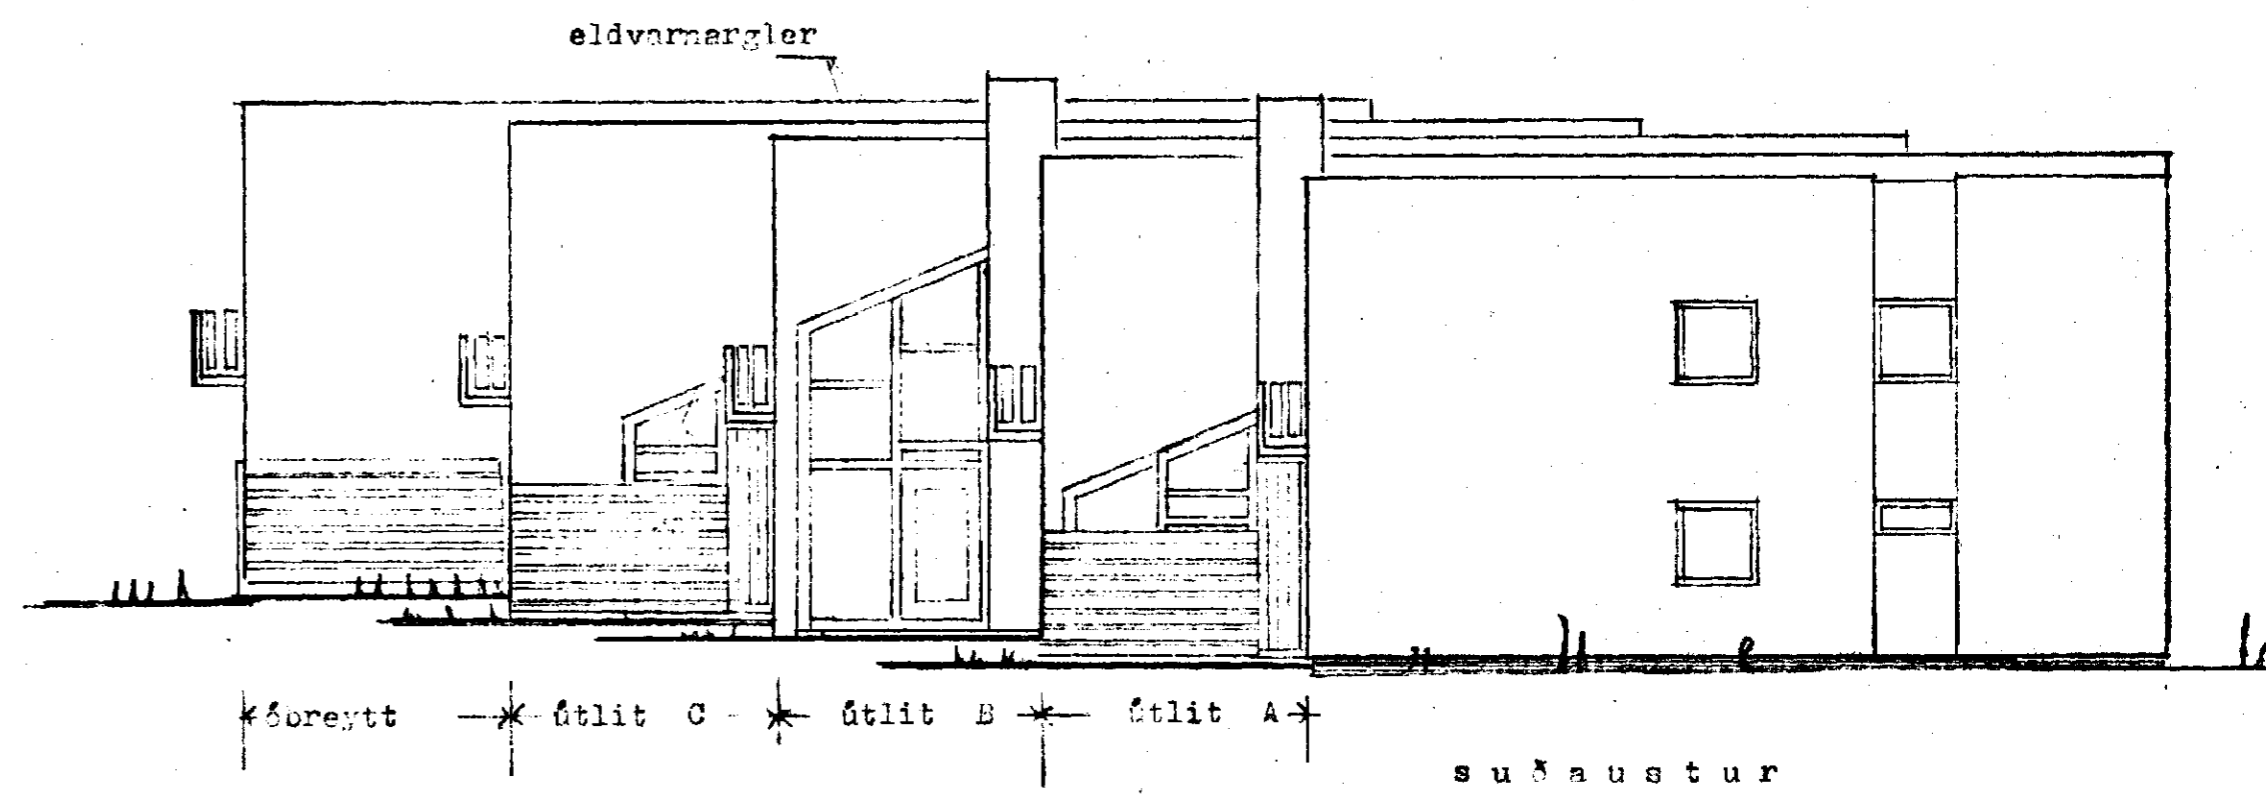
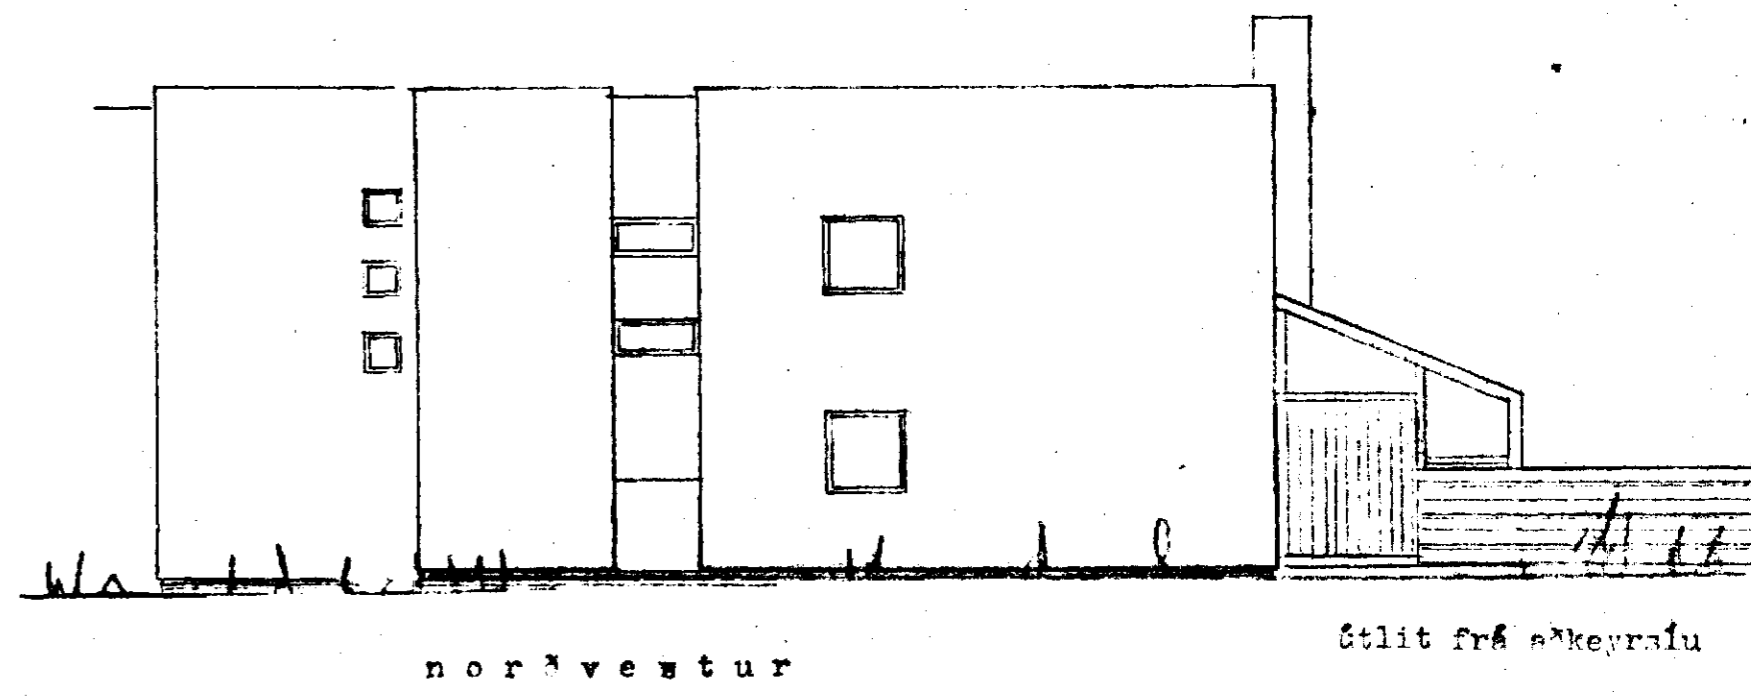
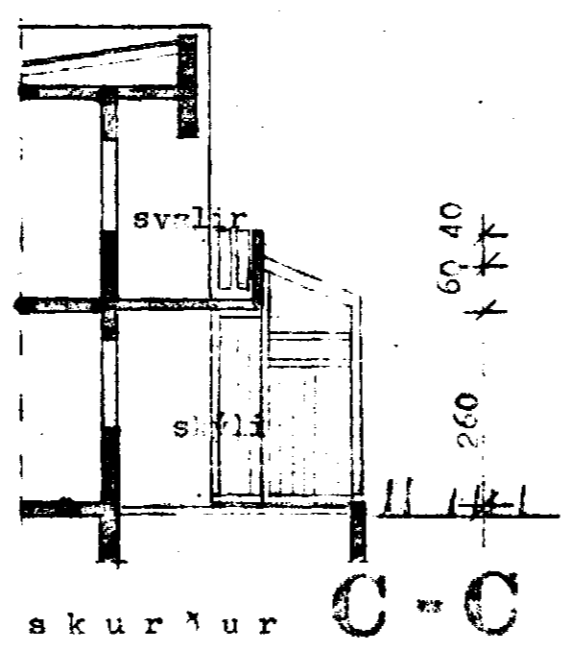
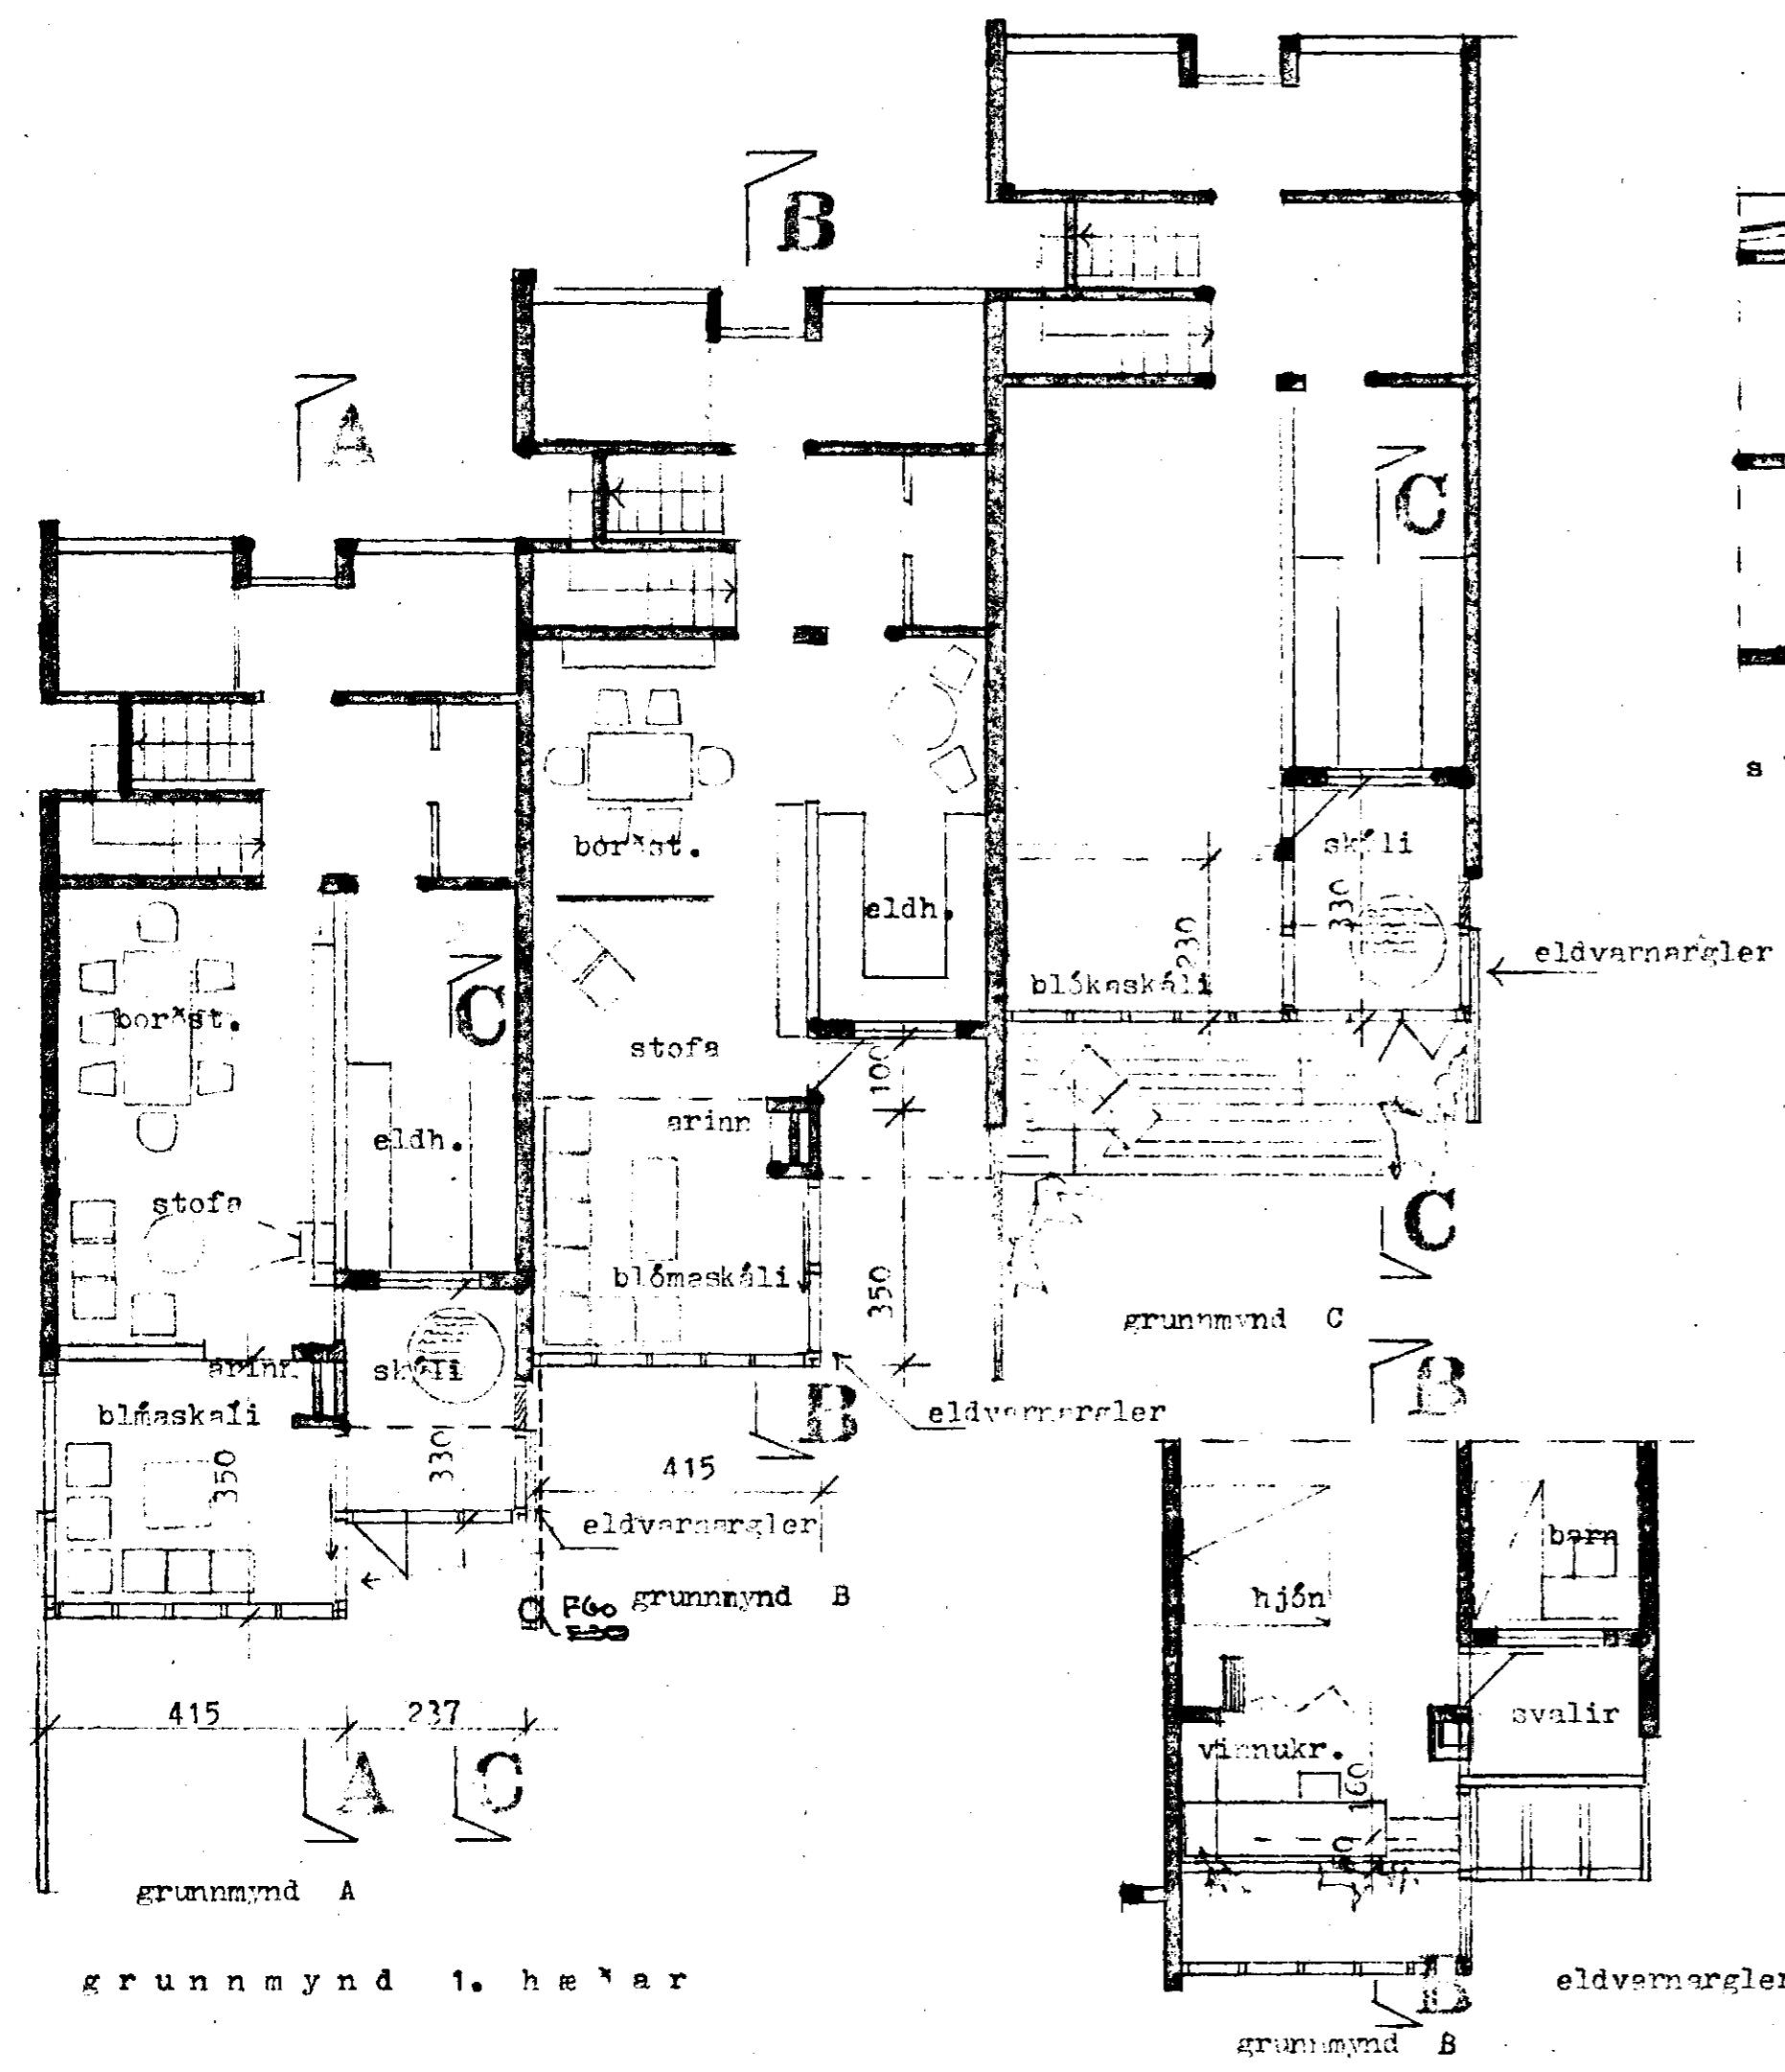


Valkostur B. 4/11 54

Sampykkt á fundi bygginga-
nefndar þ. 27.2.1985
BYGGINGAVALUTERUNIN
Í HAFNAFIRÐI


Úr Gildi

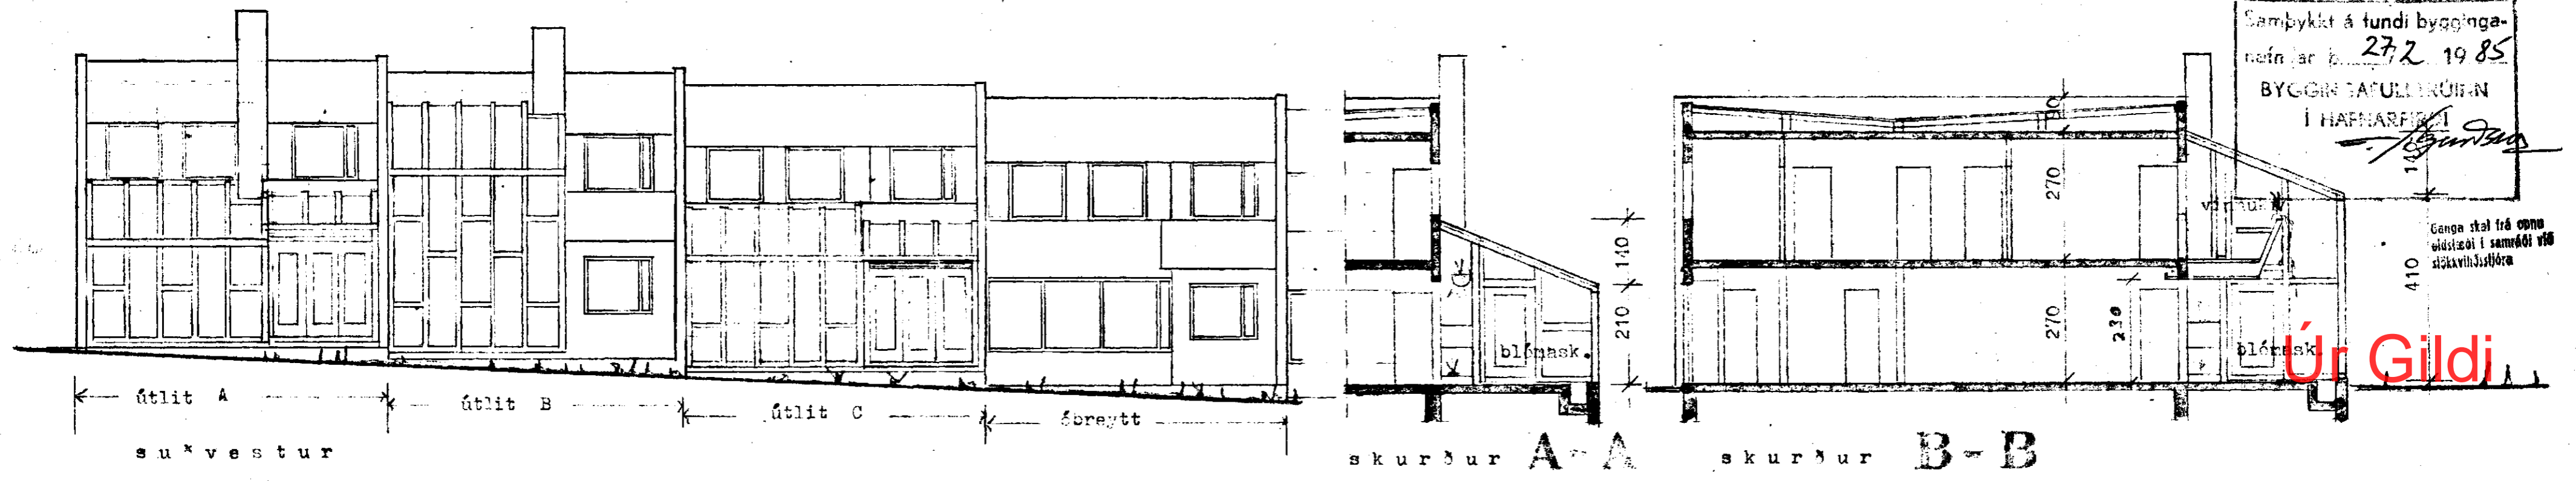

SAMPYKKT 26/2 1985
SBR. BRÉF DAGS. 19

BRUNAMÁLASTOFNUN RÍKISINS
Úr Gildi Þorvaldur

ath. setja skal eldvarnargler
á suðaustur gaffla blóma-
skála og skóla.

7960-0520.02

Ra'hús við NR 54
Smyrlaheirum 52 - 66, Hafnafirði
blómaskáli og skóli (breytileikar)
grunnmyndir, skurðir og útlit

m. 1:100

Teiknistofa Húks Vi. tórssonar,
Bráraborgarvegur 7, Vík, sími 10960. des. '84

Haukur Vilhjálmsson