



Samþykkt á fundi byggingar-
nefndar þ. 15 / 5 / 19 01

BYGGINGAFULLTRÚGINN
Í HAFNARFIRDI

[Handwritten signature]

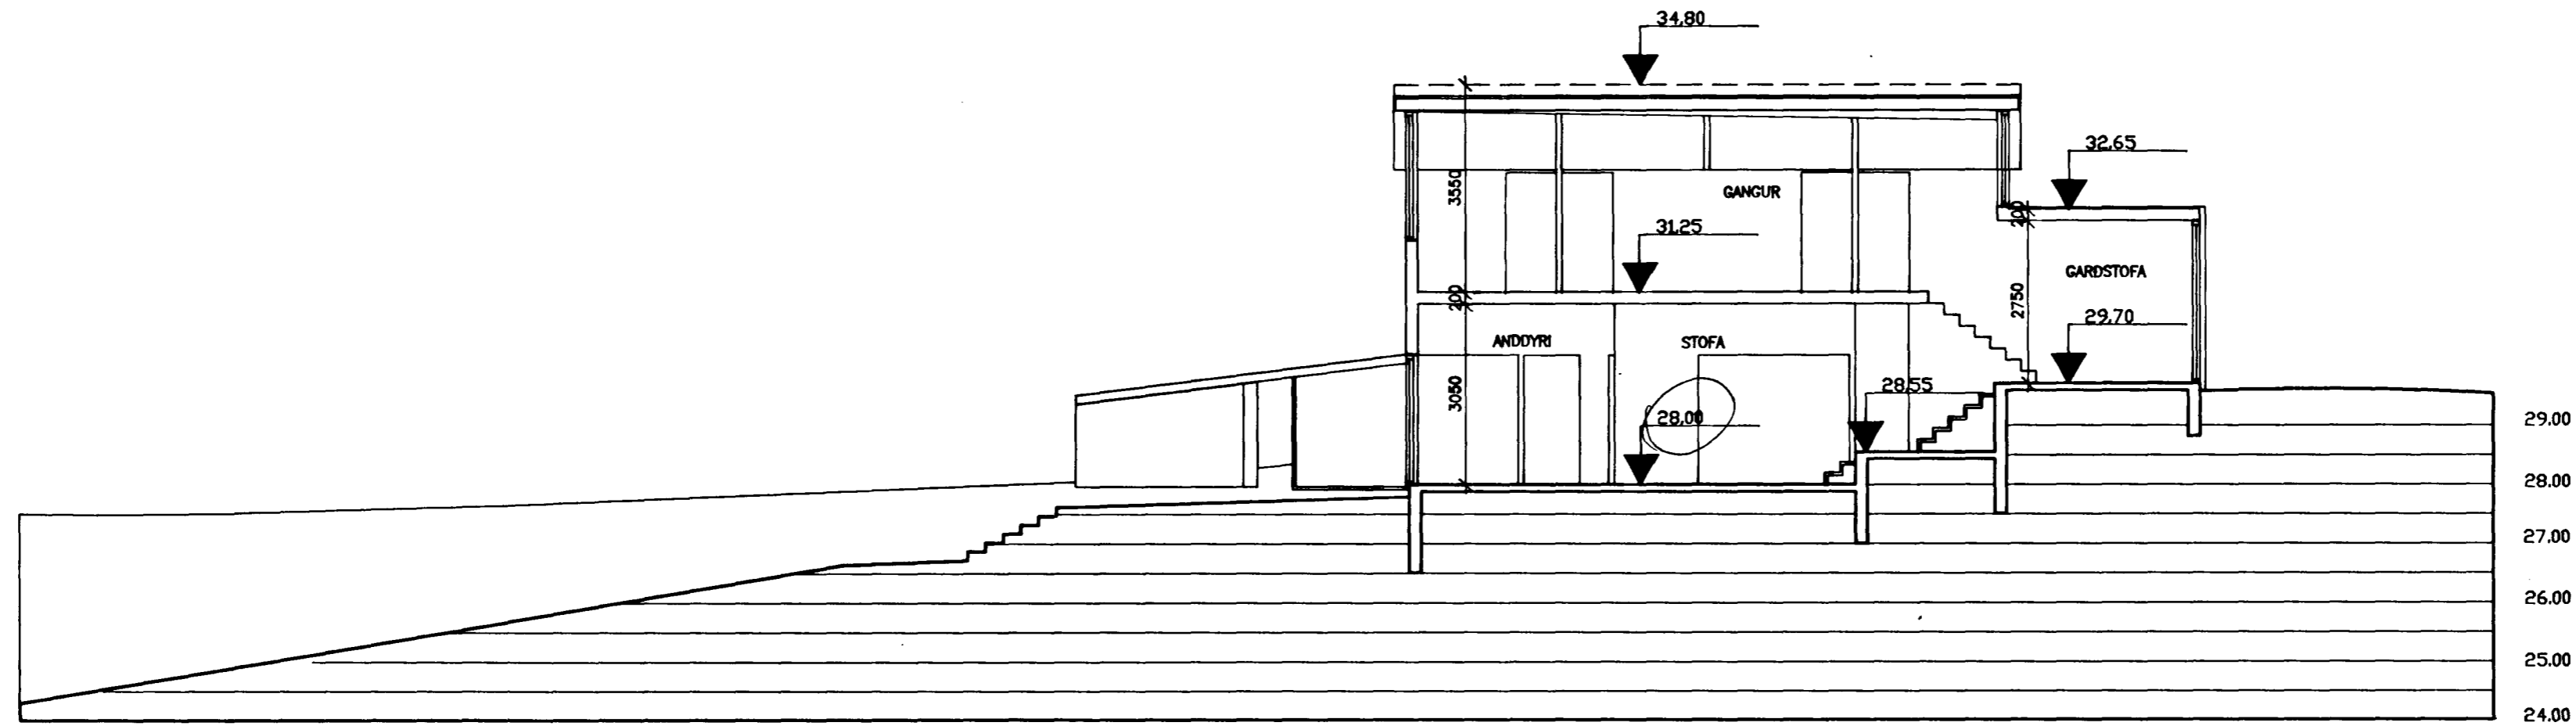

SKURÐUR B-B

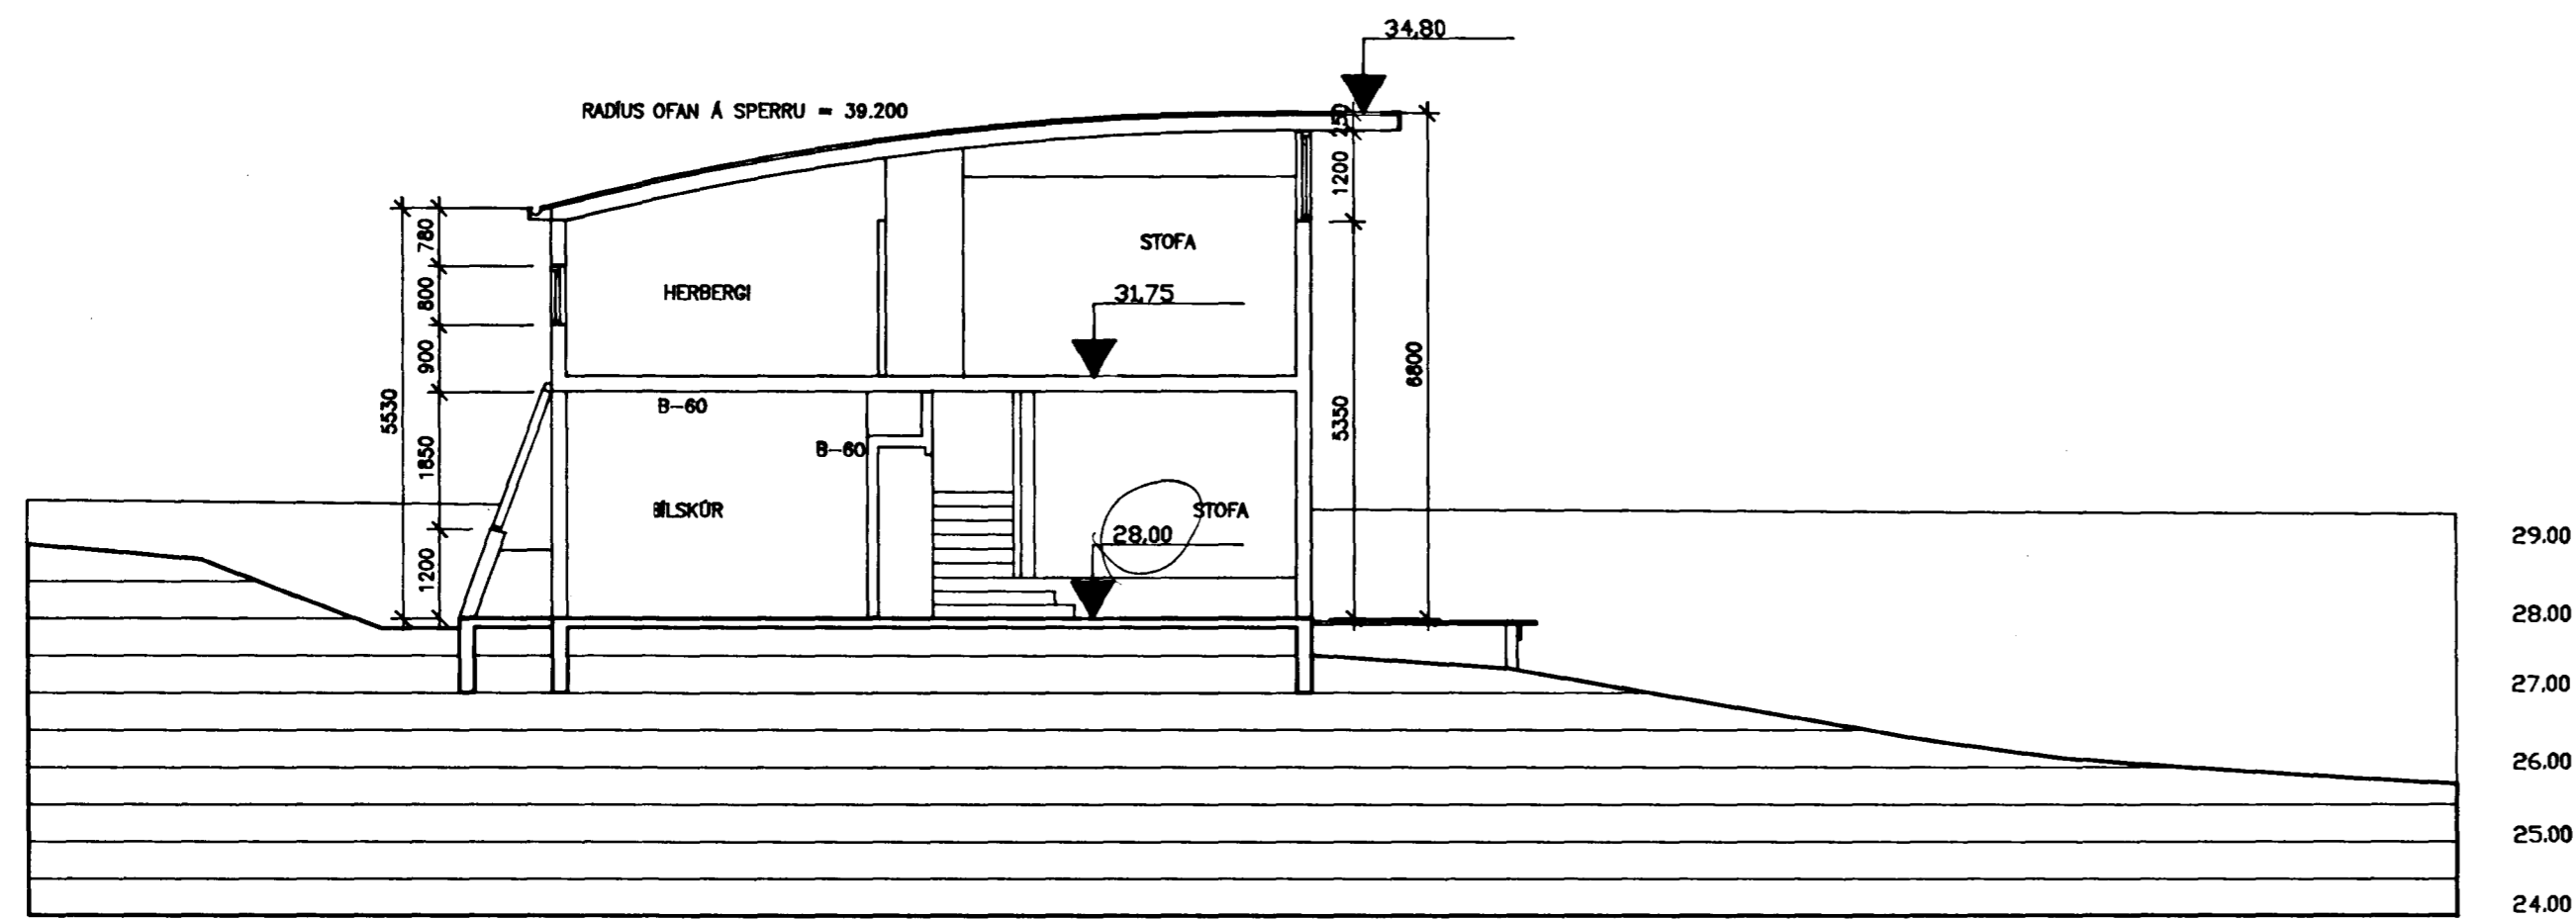

SKURÐUR A-A

A 01.05.91 BREYTING Á HEDARKÖTUM SE
BREYTT: DAGS: LÝSING: TEIKNAD:

ÖLL MÁL ERU Í MM.

BATTERIÐ
ARKITEKTAR

HAFNARSTRÆTI 17
IS 101 REYKJAVÍK
SÍMI: 623355, FAX: 623708
KENNITALA: 450788-1559

JÓN ÓLAFUR ÓLAFSSON FAI
SIGURÐUR EINARSSON FAI

SÓLBERG 2

SKURÐMYNDIR

MKV: 1:100 DAGS: 27.03.1991

TEIKNAD: SE SAMÞYKKT: SE

HANNAD: *[Handwritten signature]*

9009(99)1.03 A