



Grunnmynd 1:50

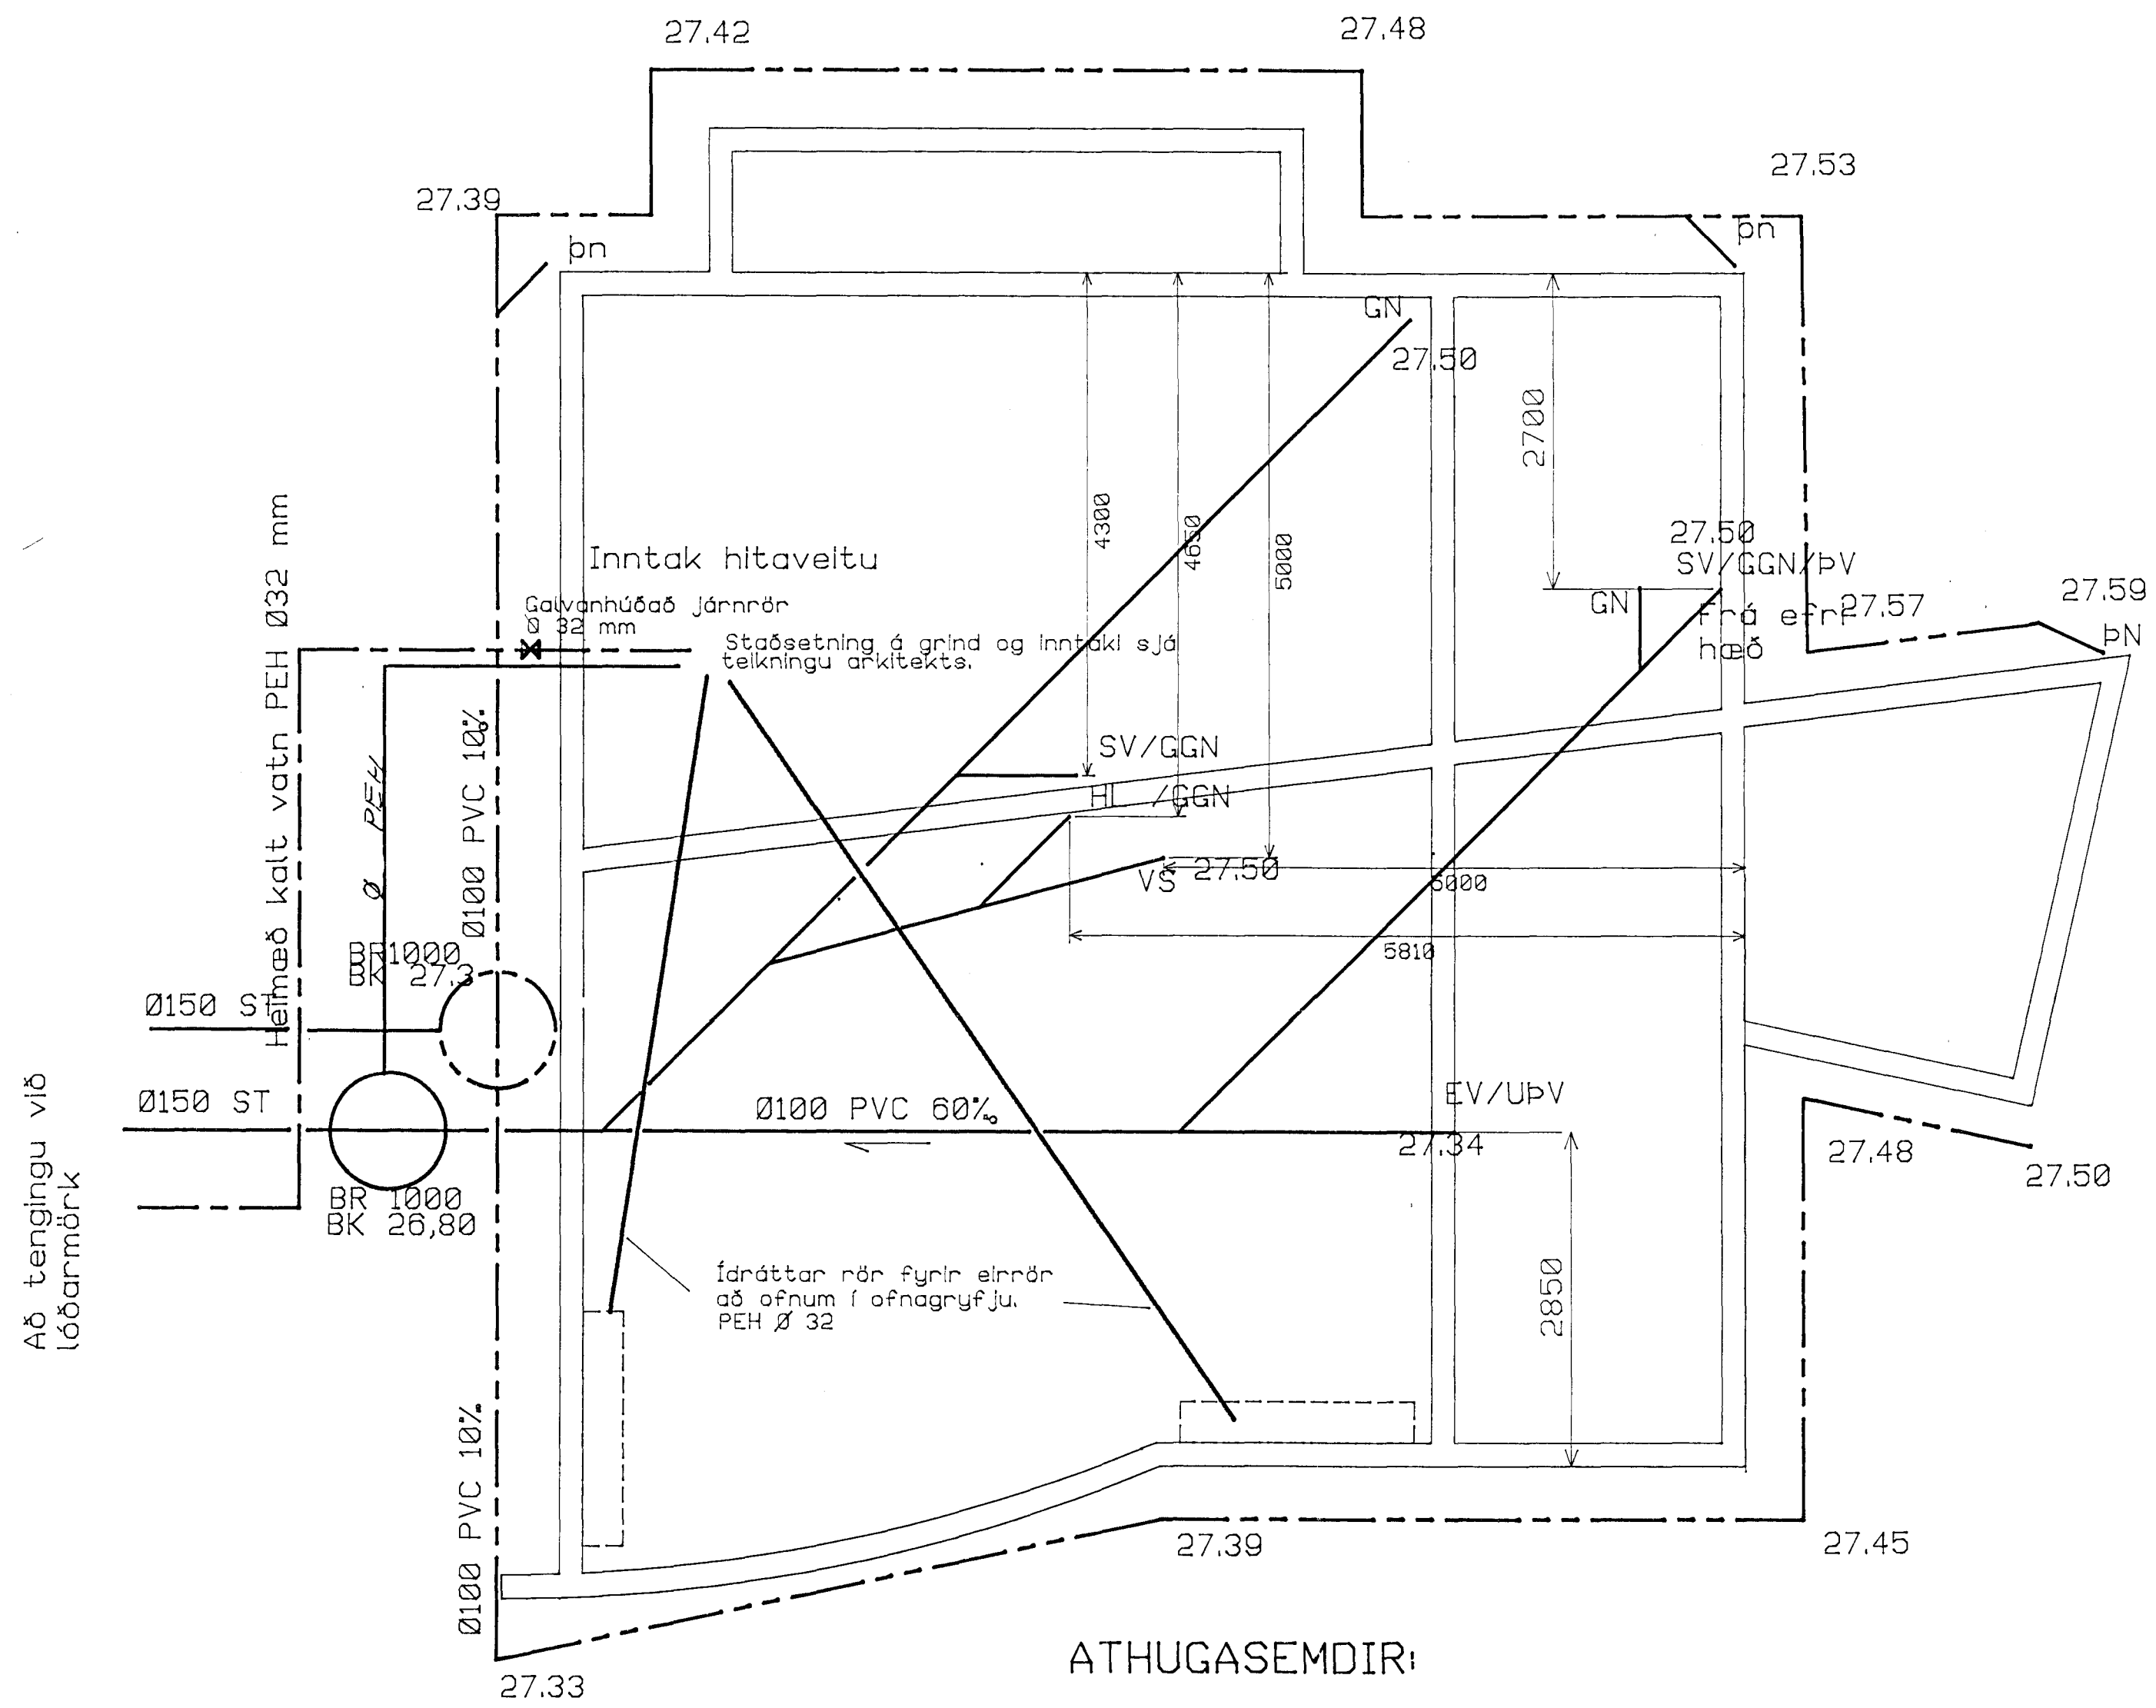


Að tengingu við lóðarmörk

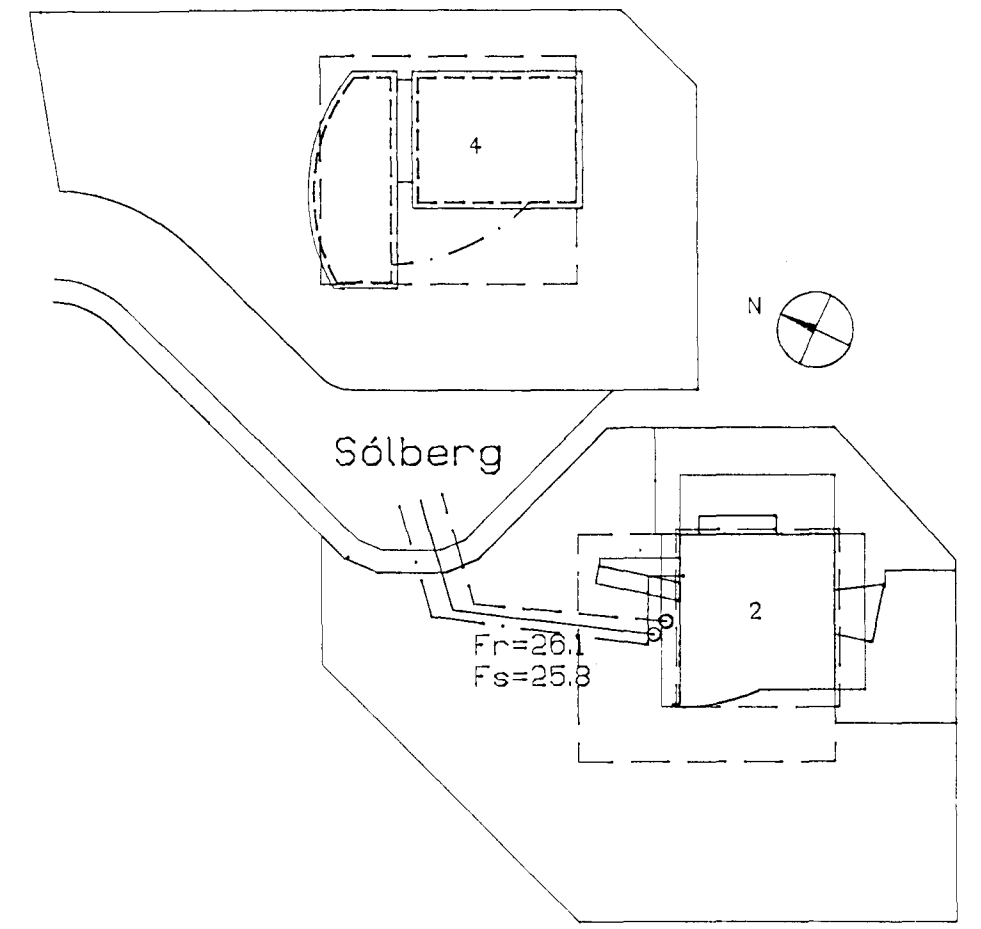

Afstöðumynd 1:500

**ATHUGASEMDIR:**

Lagnir skal grafa í þjappaða fyllingu. Undir pípur kemur 150 mm jöfnunarlag úr sandi sem þjappast vel. Eftir að pípur hafa verið lagðar skal fylla að þeim með sandi a.m.k. 200 mm. Pípur skulu liggja beint á milli brotpunkta. Jarðvatnslögn skal vera úr götuðum PVC plastpípum. Að pípum skal fylla með harpaðri mól með steinastærð 20 - 40 mm a.m.k. ofan á og útfyrir pípunar, setja skal síudúk yfir lagnir.

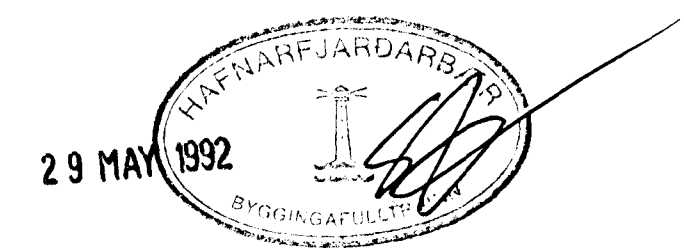

*Sigurður Einarsson*

<b>Sigurður Einarsson</b>		Verk nr.	9101
Skógarás 7, 110 Reykjavík s: 674607		Telkning nr.	L1
Sólberg 2		Mælikvarði	1:50, 1:500
Grunnlagnir		Dagsetning	910427
Hannað	Telknað	Yfirfarið	Sambúið
SE			<i>Sigurður Einarsson</i> 1705501

Breyting 1/5 1992 Brunnur fluttur