


ÁSKILIÐ, ELÐRI
TEIKNING ÓGILD

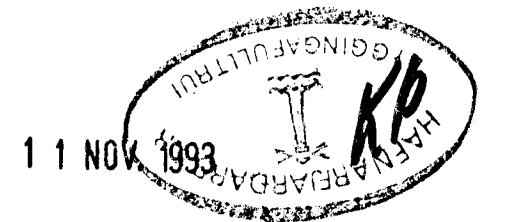

Sigurður Einarsson		Verk nr.	9101
Skógarás 7, 110 Reykjavík sí 674607		Teikning nr.	L 4B
Sólberg 2		Málkvæði	1 : 50
Lagnir 2. hæð		Dagsetning	930104
Hannað	Teiknað	Yfirfarið	Sauþykkt
SE			<i>Sigurður Einarsson</i>

931105 breytir ofnar

086659-7449