SÓLBERG 4

Samþykkt á fundi byggingarnefndar þ. 20/2 1991

BYGGINGAFULLTRÚINN Í HAFNARFIRÐI

ÁSAMT: AFSTÖÐUMYND OG GRUNDARFERILL

AÐALUPPDRÁTTUR 3

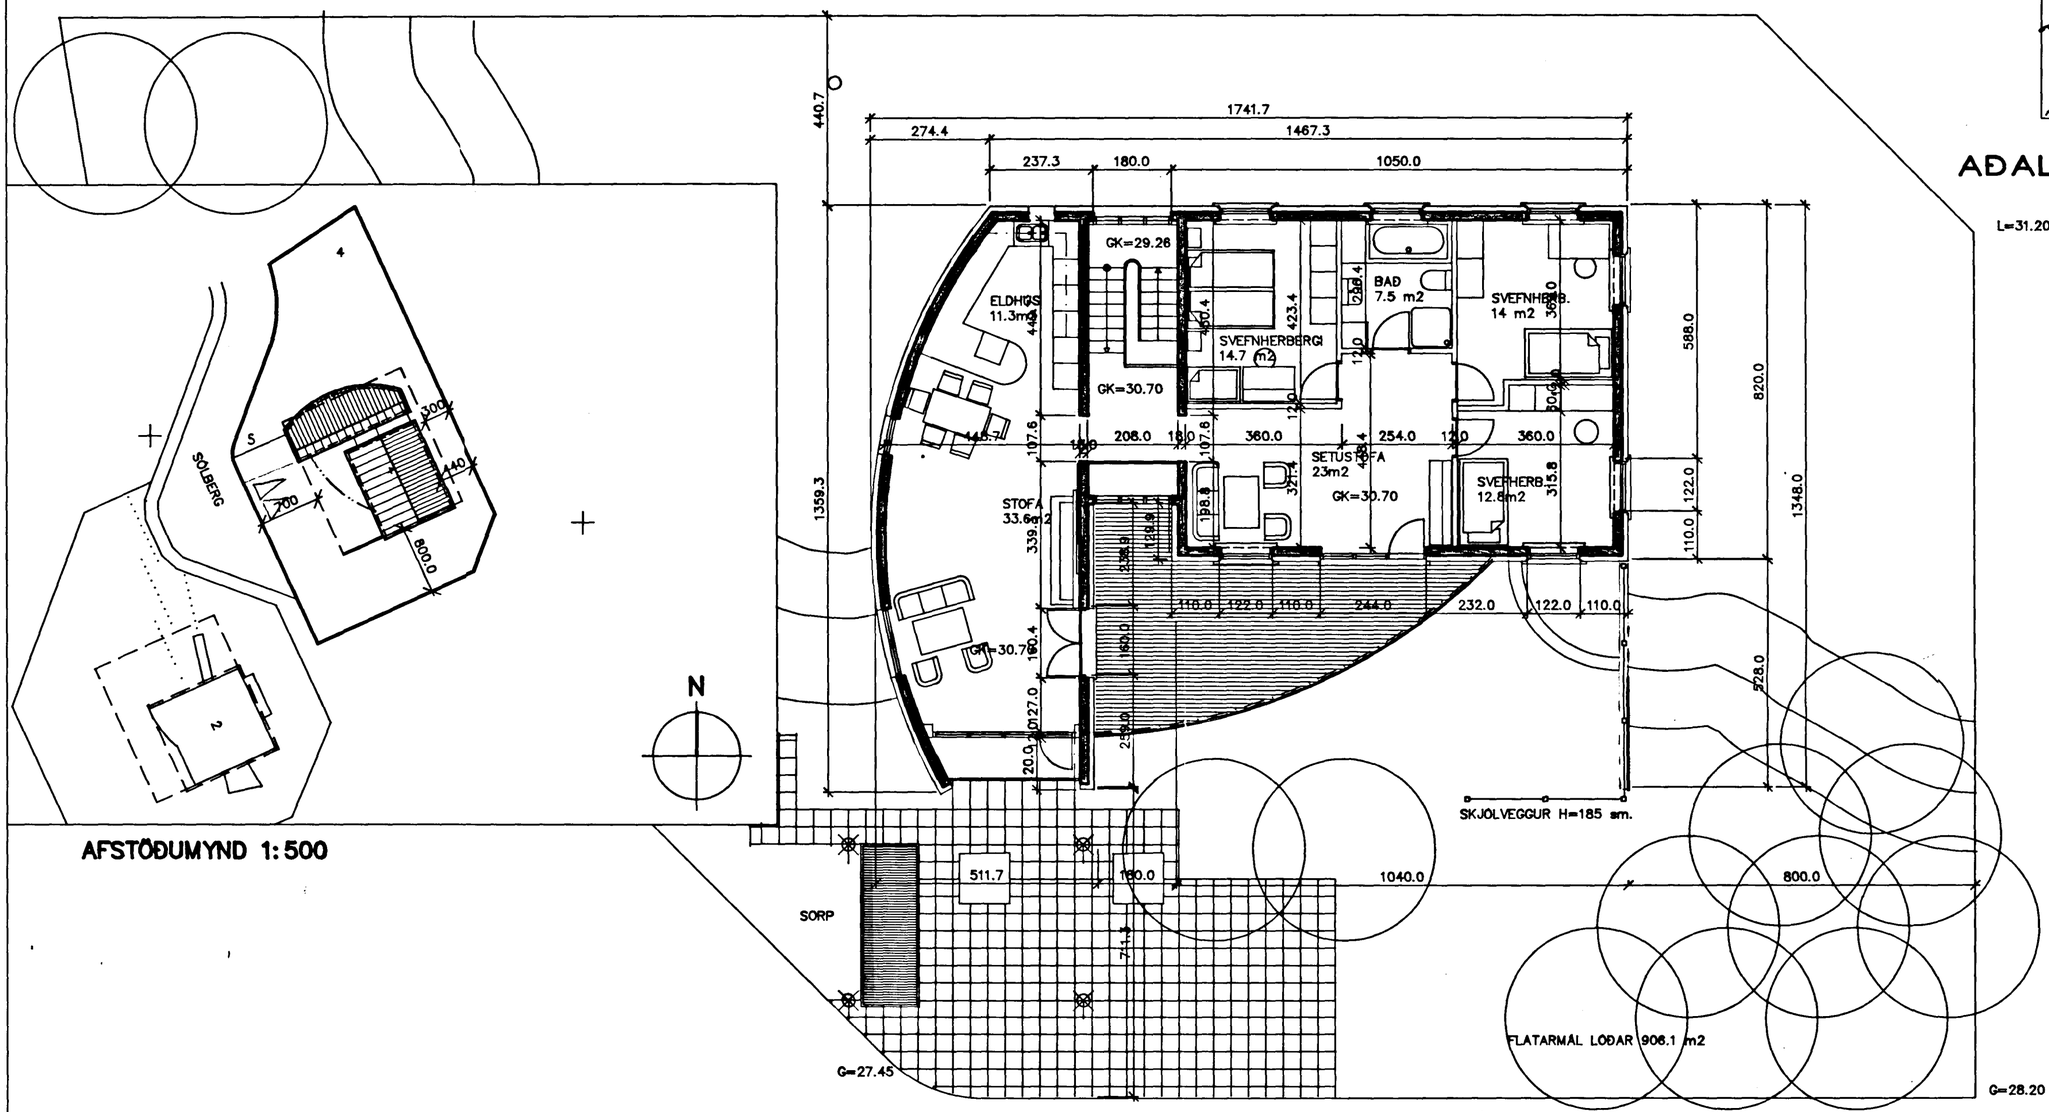

AFSTÖÐUMYND 1:500

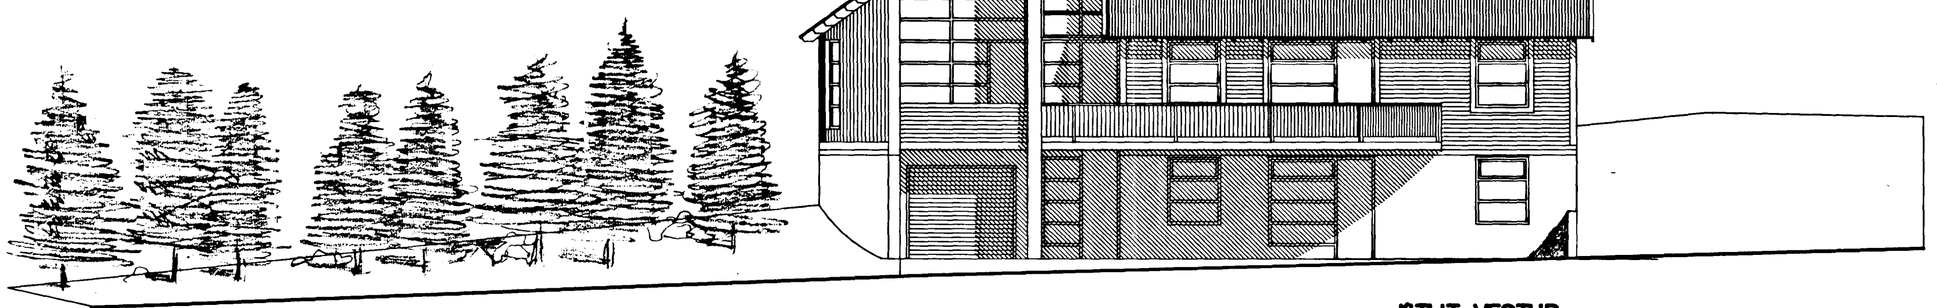

ÚTLIT VESTUR

ÖLL MÁL Í SM.

ATHUGASEMDIR STÆRÐIR 2. HÆÐAR.

BRÚTTOFLATARMÁL = ~~154 m2~~ 156 m²	
BRÚTTORÚMMÁL = ~~700 m³~~ 1084	
FLATARMÁL LÓÐAR= 903.8 m2	
NÝTINGARHLUTFALL = 0.25	
HÚSIÐ ER MEÐ STEYNSTEYPTRI BURÐARGRIND	
EINANGRAÐ MEÐ STEINULL AÐ UTAN	
KLÆTT MÚRKERFI OG LÁRÉTTRI TIMBUR-	
KLÆÐNINGU	
ÞAK ER KLÆTT BÁRUJÁRNI.	
BRÚTTÓFLATARM. ALLS = ~~237m²~~ 312	

DAGSETNING	21-11-1990
BREYTT	-
MÆLIKVARÐI	1:100
NÚMER Í TÖLVU	19-00.DWG
HANNAÐ	ÞJ
TEIKNAÐ	ÞJ

BORGEIR JÓNSSON ARKITEKT FAÍ
VALLARGERÐI 14, 200 KÓPAVOGI S: 91-41529

ÞJ