


GRUNNMYND 1 : 50

ÁSKILIÐ, ELÐRI
TEIKNING OGILD

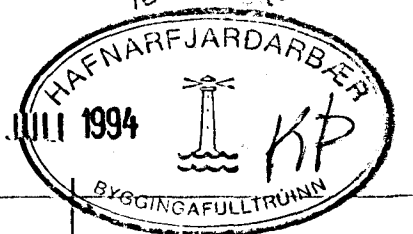

TVÖFÖLD GRIND LÁRETT K10° 20
LÖÐRETT K10° 30 SEM NÁI
150 SM INN Á VEGGI

SKÝRINGAR

STEIPA:
S > 250
VS ≤ 0.5
LOFT ≥ 6%
SEMENT ≥ 300 KG/M ³

ALMENNAR SKÝRINGAR SJÁ BL. NR. 1-01.
SNIÐ OG SÚLLIR SJÁ BL. NR. 1-06

02	JUNI 94	BITT YFIR HVEÐ BURT	GH
01	08.02.94	BÉTT VÍÐ TVÖFALDRI GRIND Í HORN	GH
BR.NR	DAGS	EDLI BREVTINGAR	SIGN.
SÓLEYJARHLÍÐ 3 HAFNARFIRÐI			DAGS AGUSTAS
BENDING VEGGJA Í HÆÐAE			HANNAÐ //
BENDING PLÖTU YFIR Í. HÆÐ			TEIKNADGH
MELIKV. A 1 : 50			VERK NR
SIGURÐUR ÞORLEIFSSON TEIKNIFRÆÐINGUR F.M.F.I.			9334
STRANDGÖTU 11 HAFNARFIRÐI SÍMI 54751/54255			BLAÐ NR.
			1-03