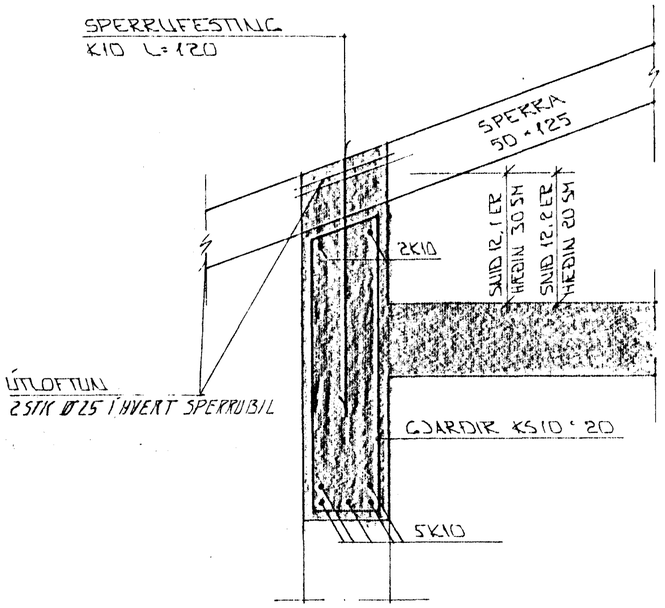

SNIÐ 12.1 - 1:10
12.2

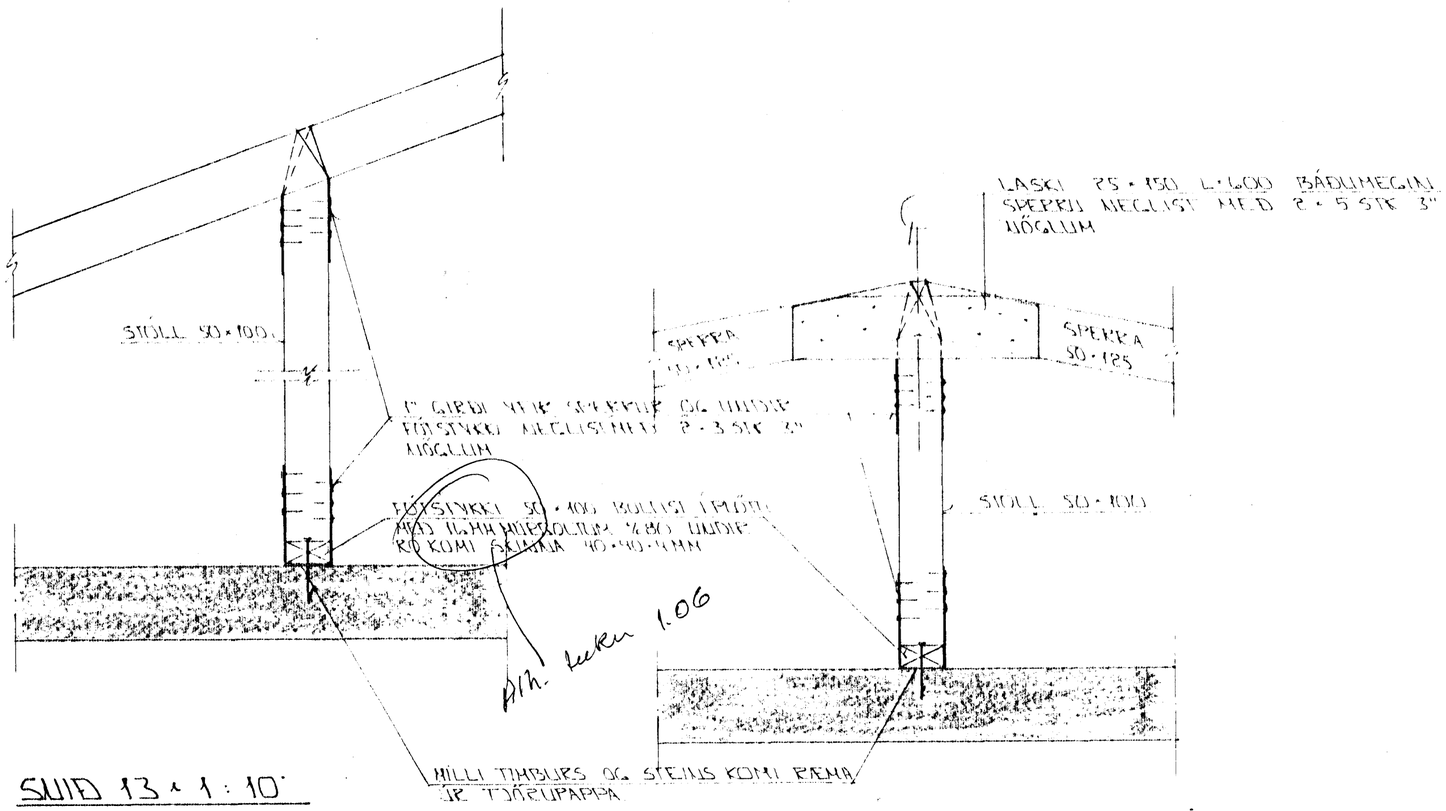

SNIÐ 13 - 1 : 10

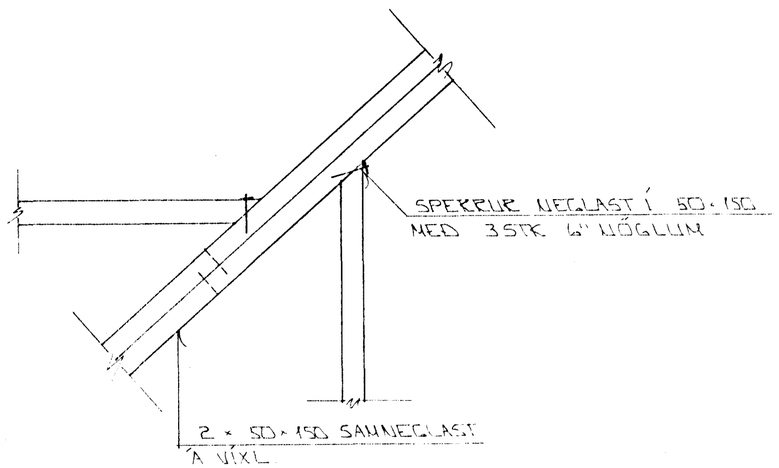

SÉRMYND A - 1:10

SNIÐ 14 - 14 - 1:10

HAFNARFJARÐARBÆR
16 SEP 1993
BYGGINGAFULLTRÚINN

BR.NR.	DAGS	EÐLI BREYTINGAR	SIGN.

SÓLEYJARHLÍÐ 3 HAFNARFIRÐI

ÞAKVIRKI - SNIÐ

MÆLIKV. 1 : 10

DAGS	ÁGÚST '93
HANNAÐ	GÞ
TEIKNAÐ	GÞ
VERK NR.	9334
BLAÐ NR.	1-08

SIGURÐUR ÞORLEIFSSON TÆKNIFRÆÐINGUR FTTFÍ
STRANDGÖTU 11 HAFNARFIRÐI SÍMI 54751/54255