


Sigur S. Halld.

Áskilið er samþykkt  
Brunamalastofnanir ríkisins

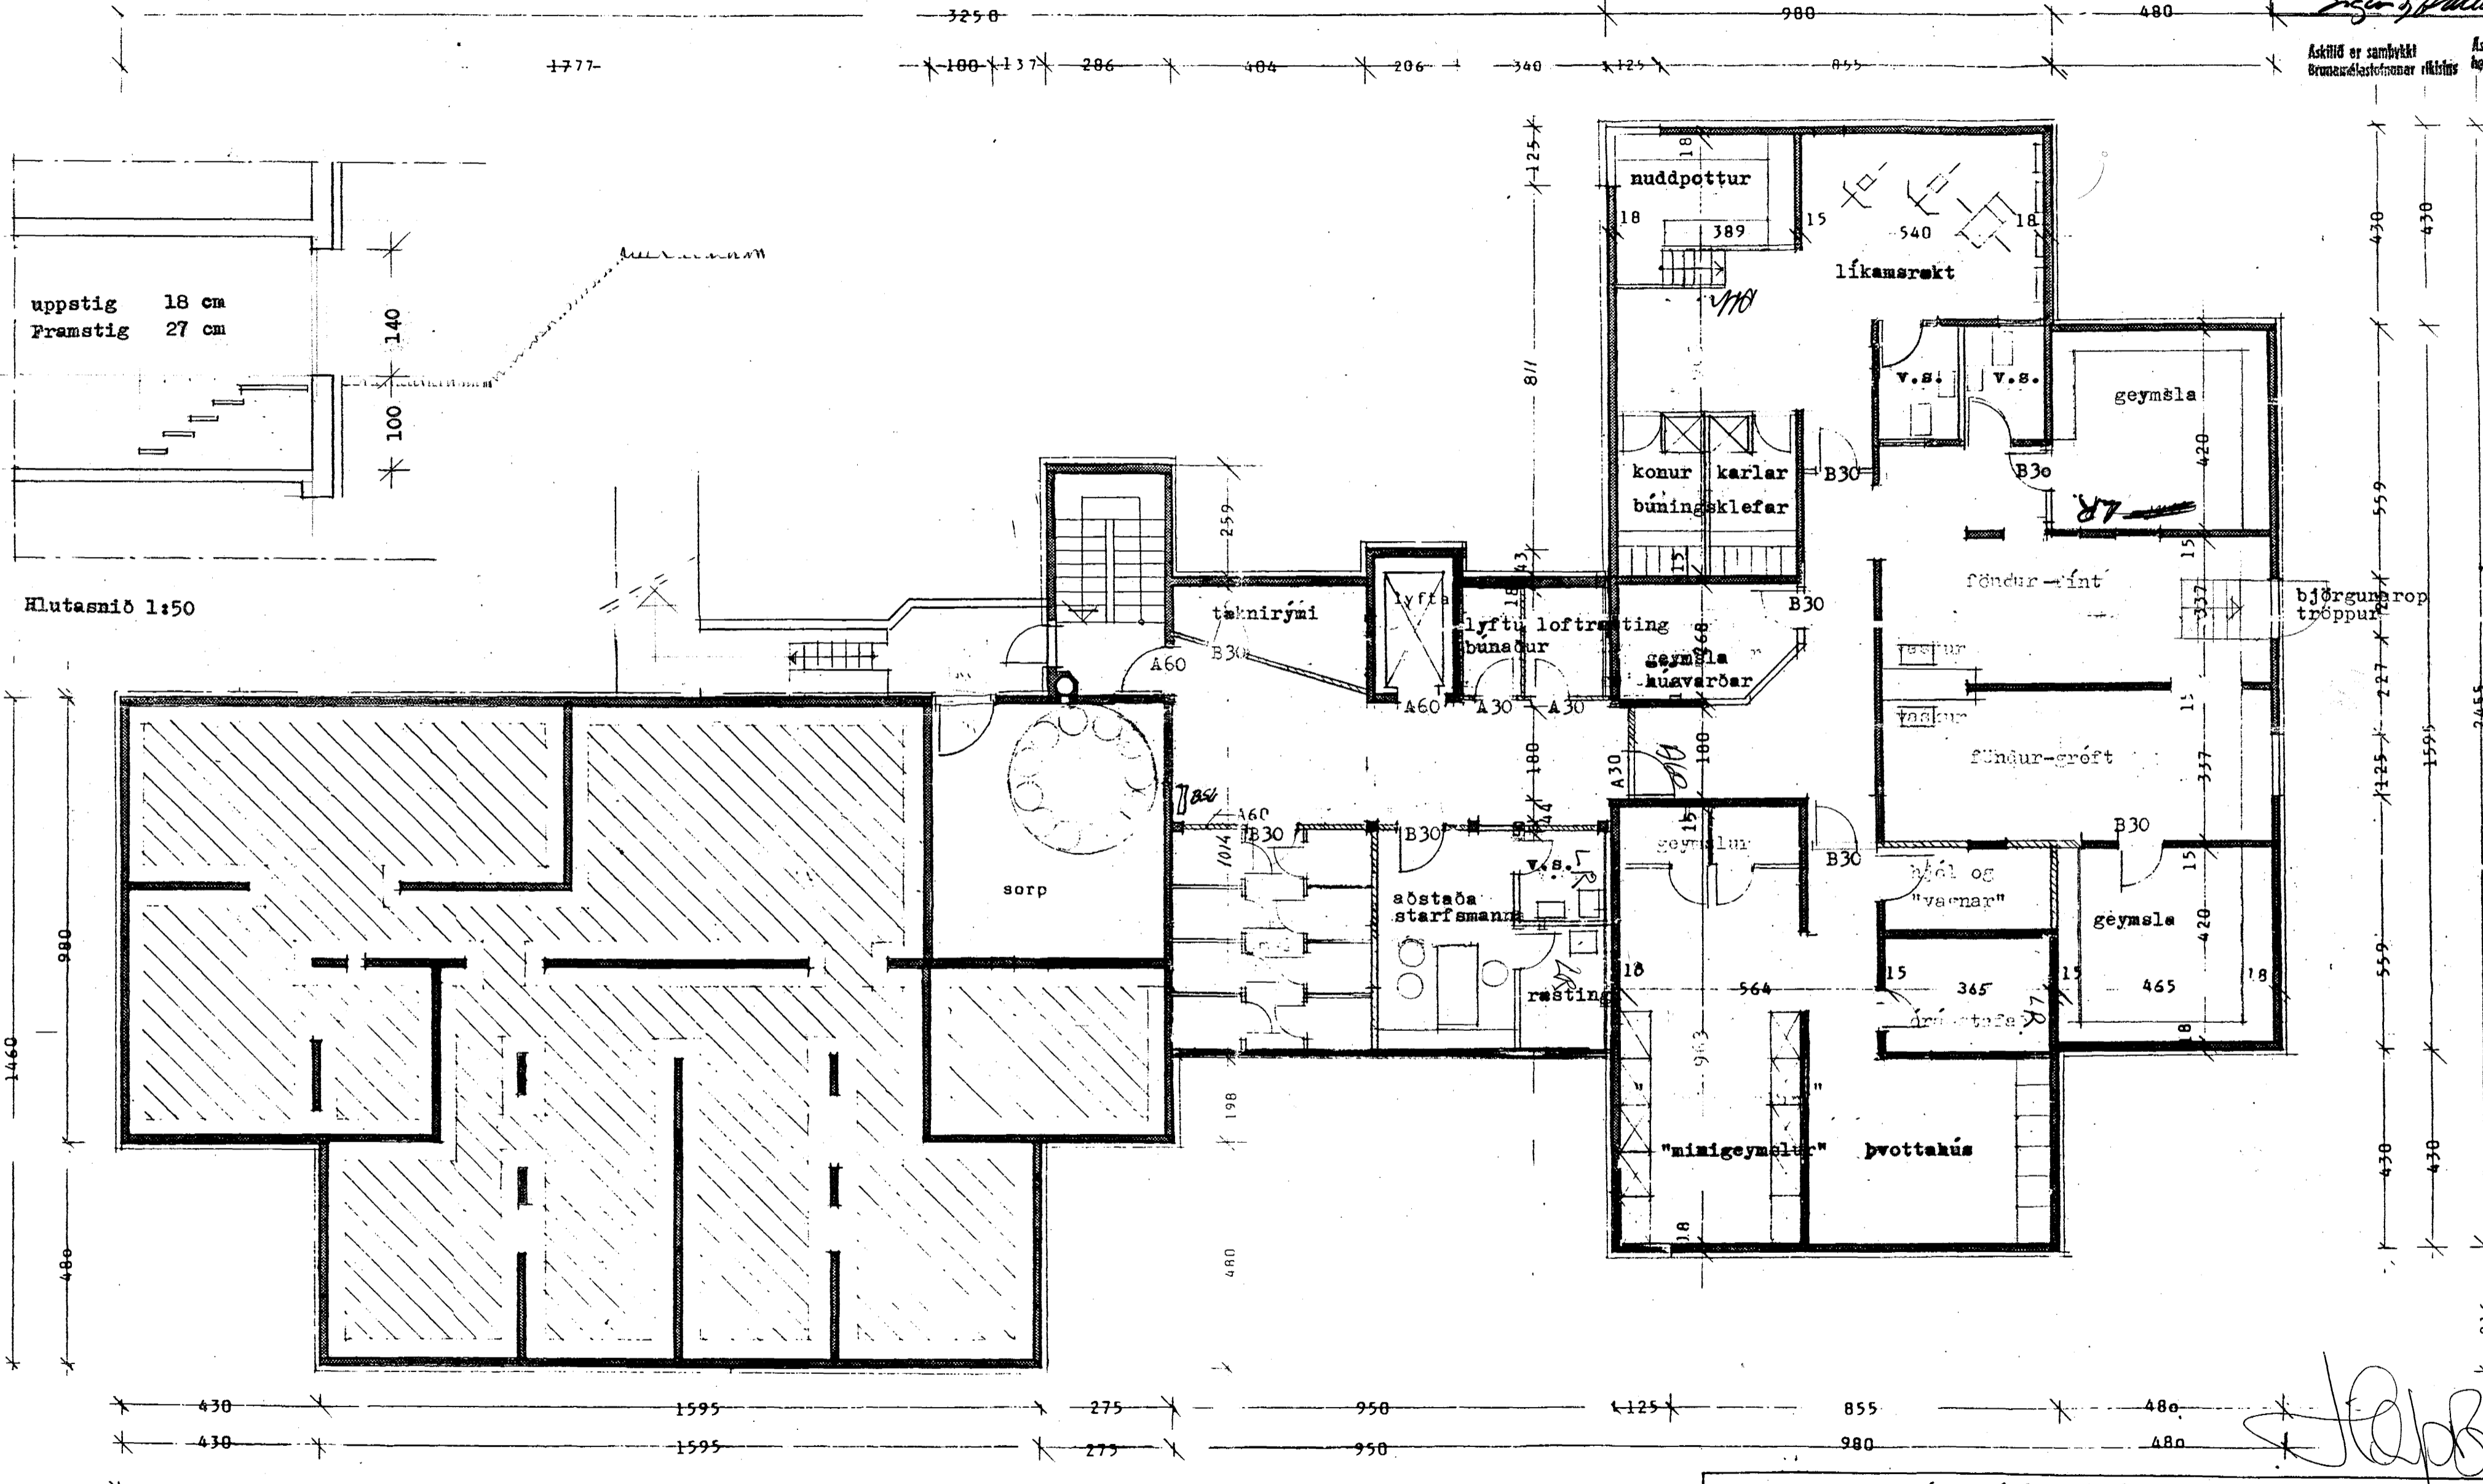

Hlutasnið 1:50

16.04.1993 : Tröppu við björgunarop breytt samkvæmt fyrirmælum byggingafulltrúaembættisins í Hafnarfirði

Breytt: 10.12.1992 Brunavarnir  
sankvæmt fundi Brunamalastofnunar

VERK Verndæðar þjónustubúðir á lóðinni  
Sólvangsvegur 1-4 í Hafnarfirði.  
Fyrri áfangi  
Grunnmynd kjallara  
MÆLIVARHI, 1:100 DAGS, 06.12.91 TEIKN., VERK-TEIKN.ER.

ARKITEKTASTOFA  
FINNS BJÖRGVINSSONAR OG  
HILMARSÓRS BJÖRNSSONAR  
ADALSTRÆTI 10  
101 REYKJAVÍK  
SÍMI 11460  
FAX 634505