


Sambykkt á fundi bygginga-
nefndar p. 3/2 1993

BYGGINGAFULLTRÚINN
Í HAFNARFIRÐI

Sigurbj. Halld.

or sambykkt
Láskólastr. 11.2

or sambykkt
Láskólastr. 11.2

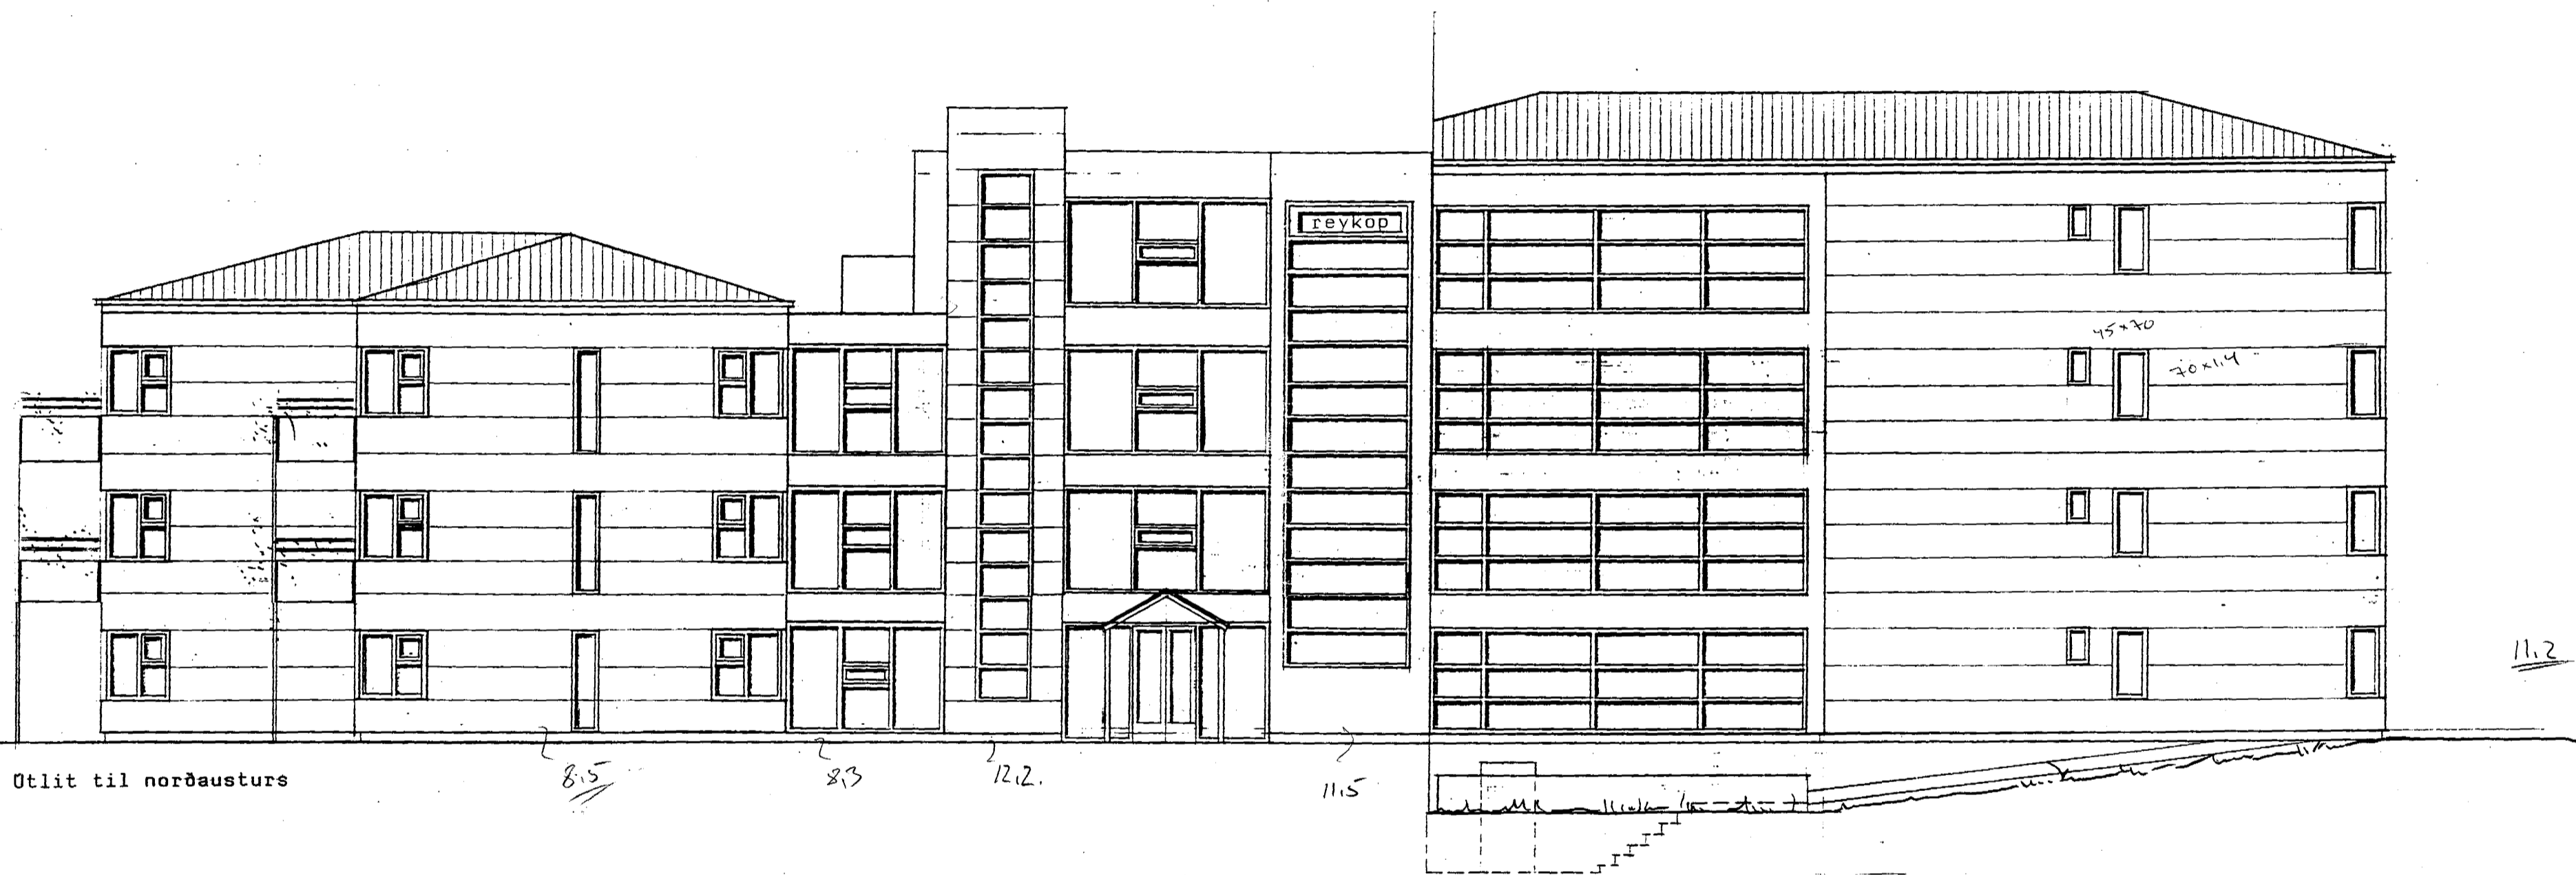

Útlit til norðausturs

8.5

2.3

12.2

11.5

11.2

Breytt 21.1. '93. Kluti byggingarinnar lokaður um eina hæð.

VERK Verndaðar þjónustuíbúðir við
Sólvangsvog 1-3 í Hafnarfirði. Annar áfangi
KPM Útlit til norðausturs

ARKITEKTASTOFA
FINNS BJÖRGVINSSONAR OG
HILMARS ÞÓRS BJÖRNSSONAR
ADALSTRÆTI 8
101 REYKJAVÍK
SÍMI 11460
FAX 63325

9

SKEMMUR :

DAGS : 02.12.1992. TEIKN. :

VERK-TEIKN. NR. :

Helga Björnsdóttir