


*KJP*

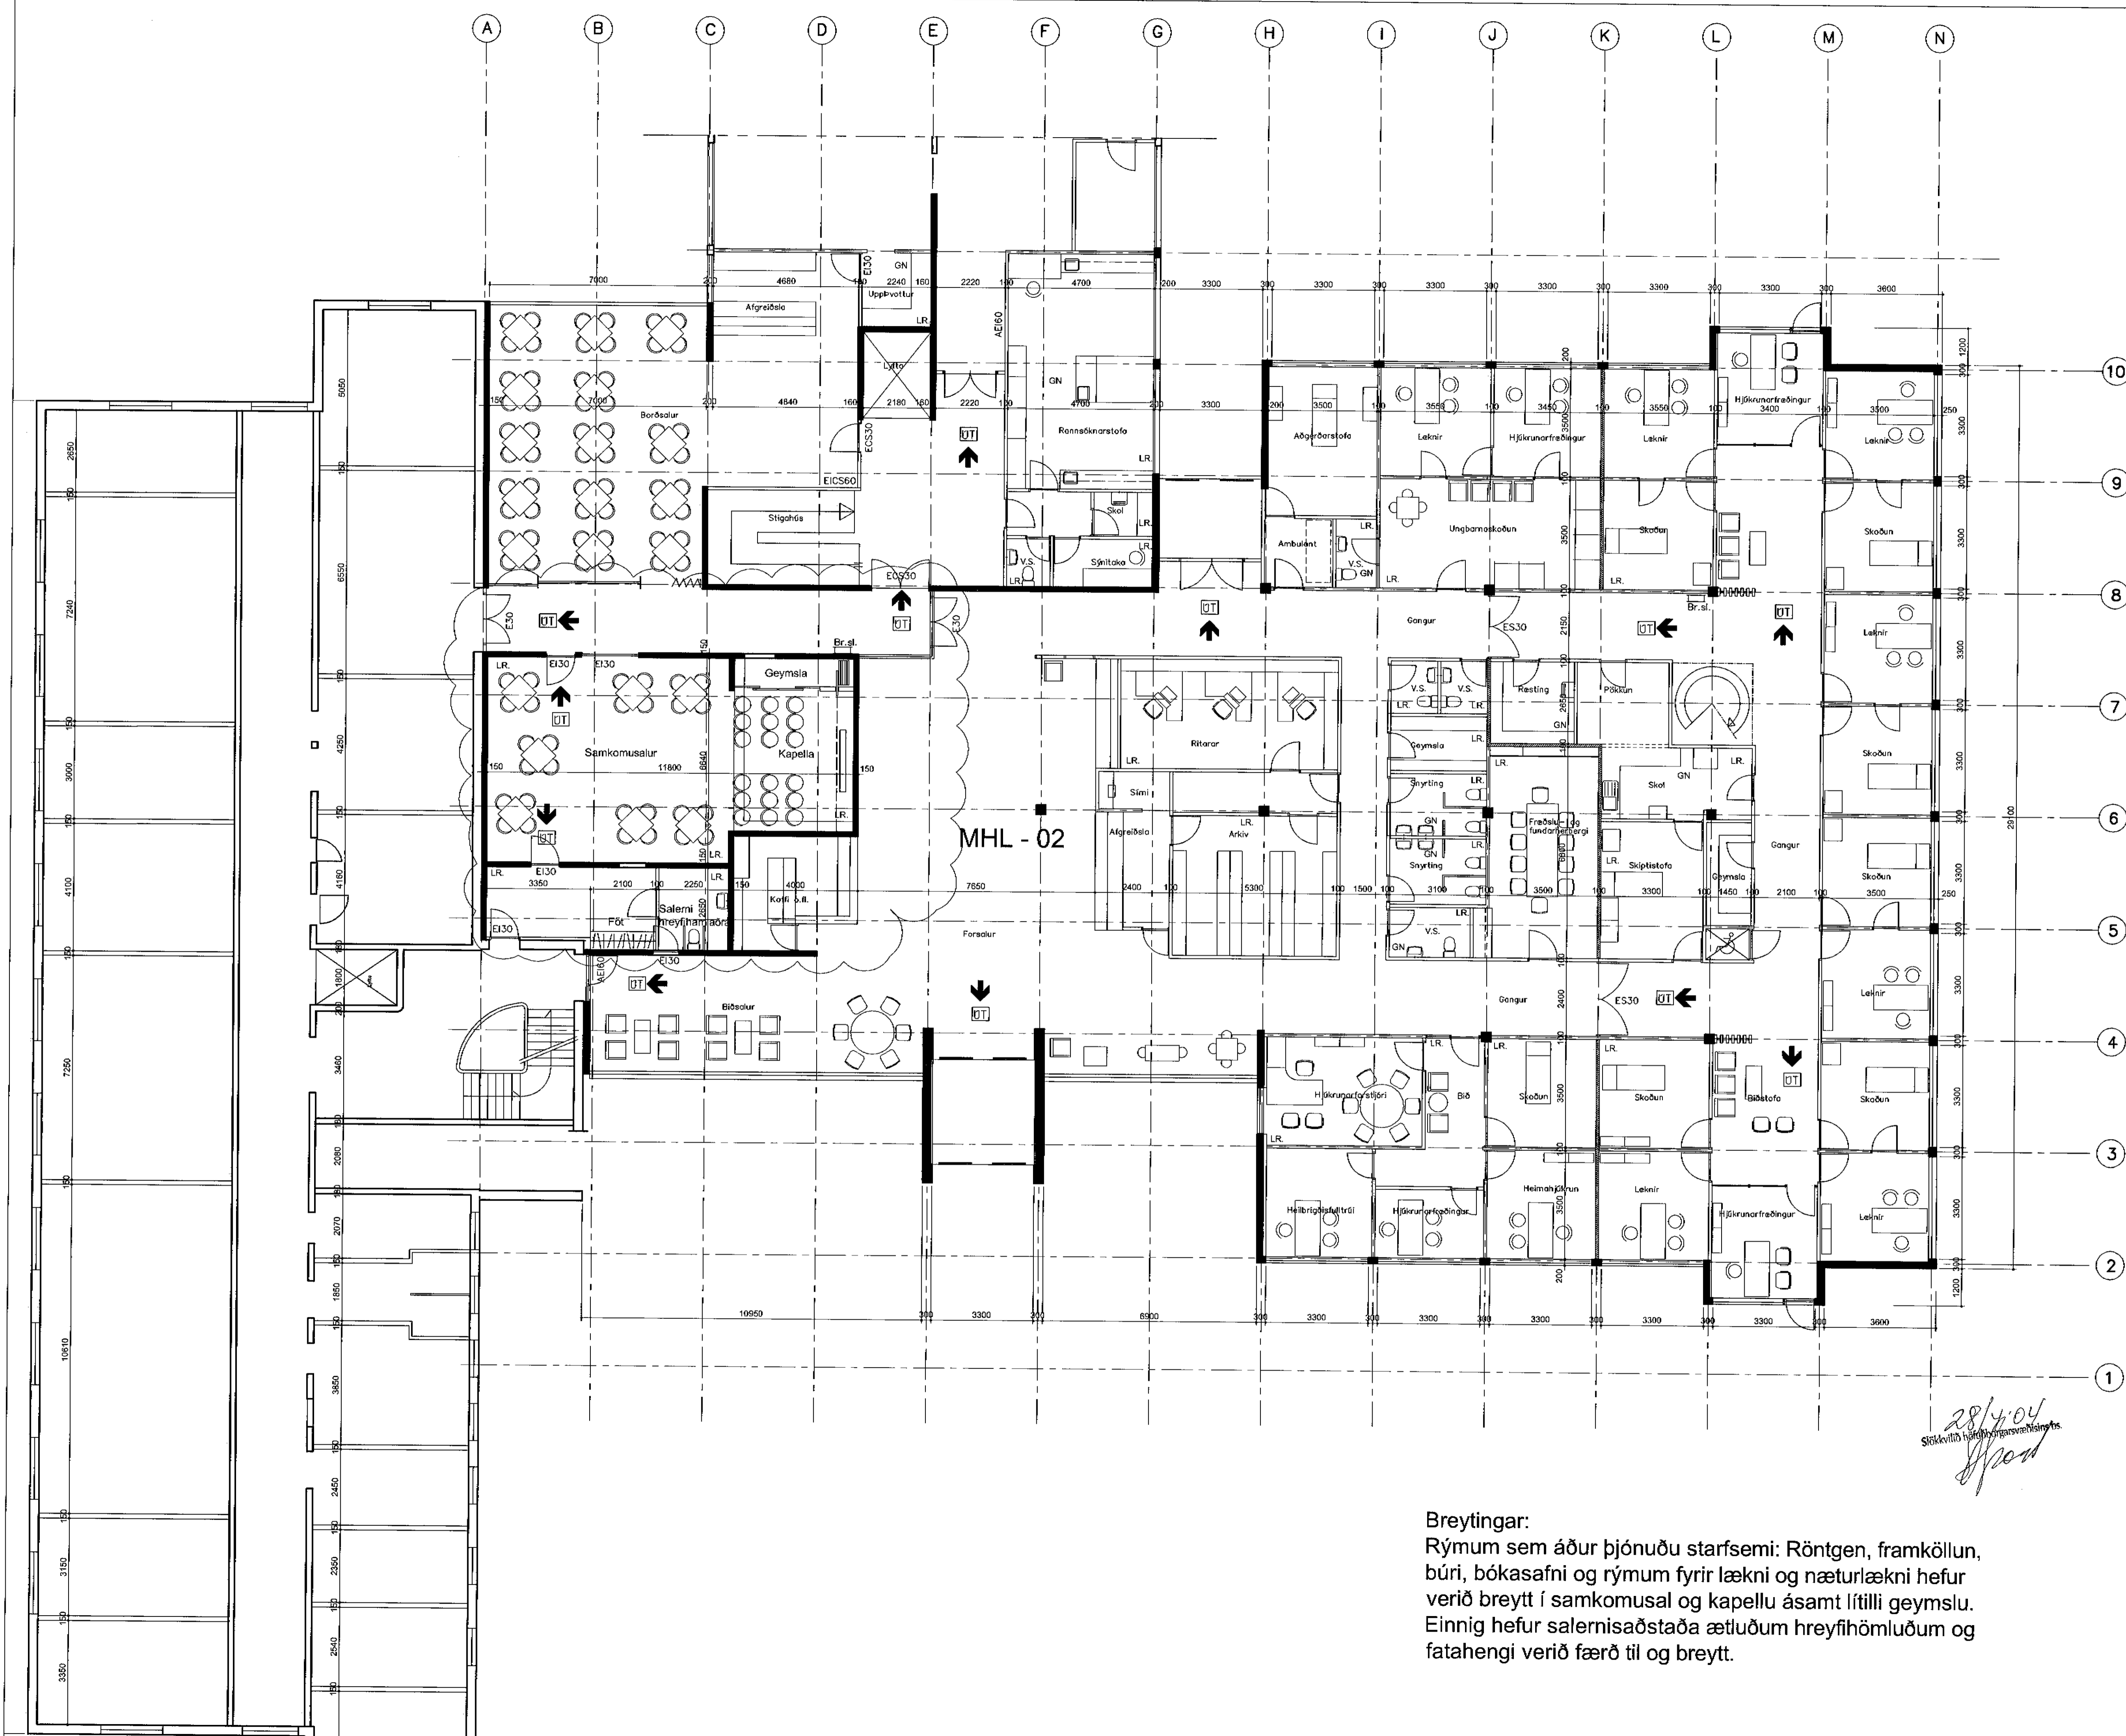

A:27.04.04, Texta verið bætt á teikningu, KA.  
BREYTINGAR.

VERKHEITI  
**SÓLVANGSVEGUR 2**  
**SÓLVANGUR HEILSUGÆSLUSTÖÐ**  
MHL. 02

VERK  
Grunnmynd 1.hæð

MÁL  
1:100  
MANNAB  
P.K., B.J.Snað  
VIÐFARIB:


DAGS  
02.04.2004  
TEKNAÐ  
AJ

VERKNÖMUR  
520-01

TEKNINGANÖMUR  
1.01A

*28/4/04*  
*J.P.*

**Breytingar:**  
Rýmum sem áður þjónuðu starfsemi: Röntgen, framköllun, búri, bókasafni og rýmum fyrir lækni og næturlækni hefur verið breytt í samkomusal og kapellu ásamt lítilli geymslu. Einnig hefur salernisaðstaða ætluðum hreyfihömluðum og fatahengi verið færð til og breytt.

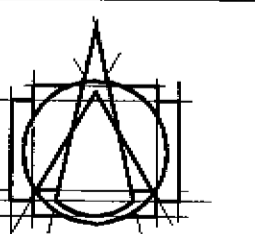

**Tark**  
TEKNIstofan ehf  
ARKITEKTAR - BRAUTARHOLI 6  
105 REYKJAVÍK - ÍSLAND  
Sími: 540 5700 - FAX: 540 5701  
teknistofan@tark.is - www.tark.is

IVON STEFÁN CILIA FÁI 141155-4159  
BJARNI SNÆBJÖRNSSON FÁI 020753-4989  
ÁSGRÍR ÁSGEIRSSON BFÍ 060161-5429

SAMP: *Jon S. Guð*