


HEILBRIGÐISEFTIRLIT
 HAFNARFJARDAR SVÆÐIS
 Heilsugæslustöðinni Sólvangi
 Pósthólf 440 - 222 Hafnarfjörður
 Sími 565 2600
 24.06.98
 Einar H. Einarsson

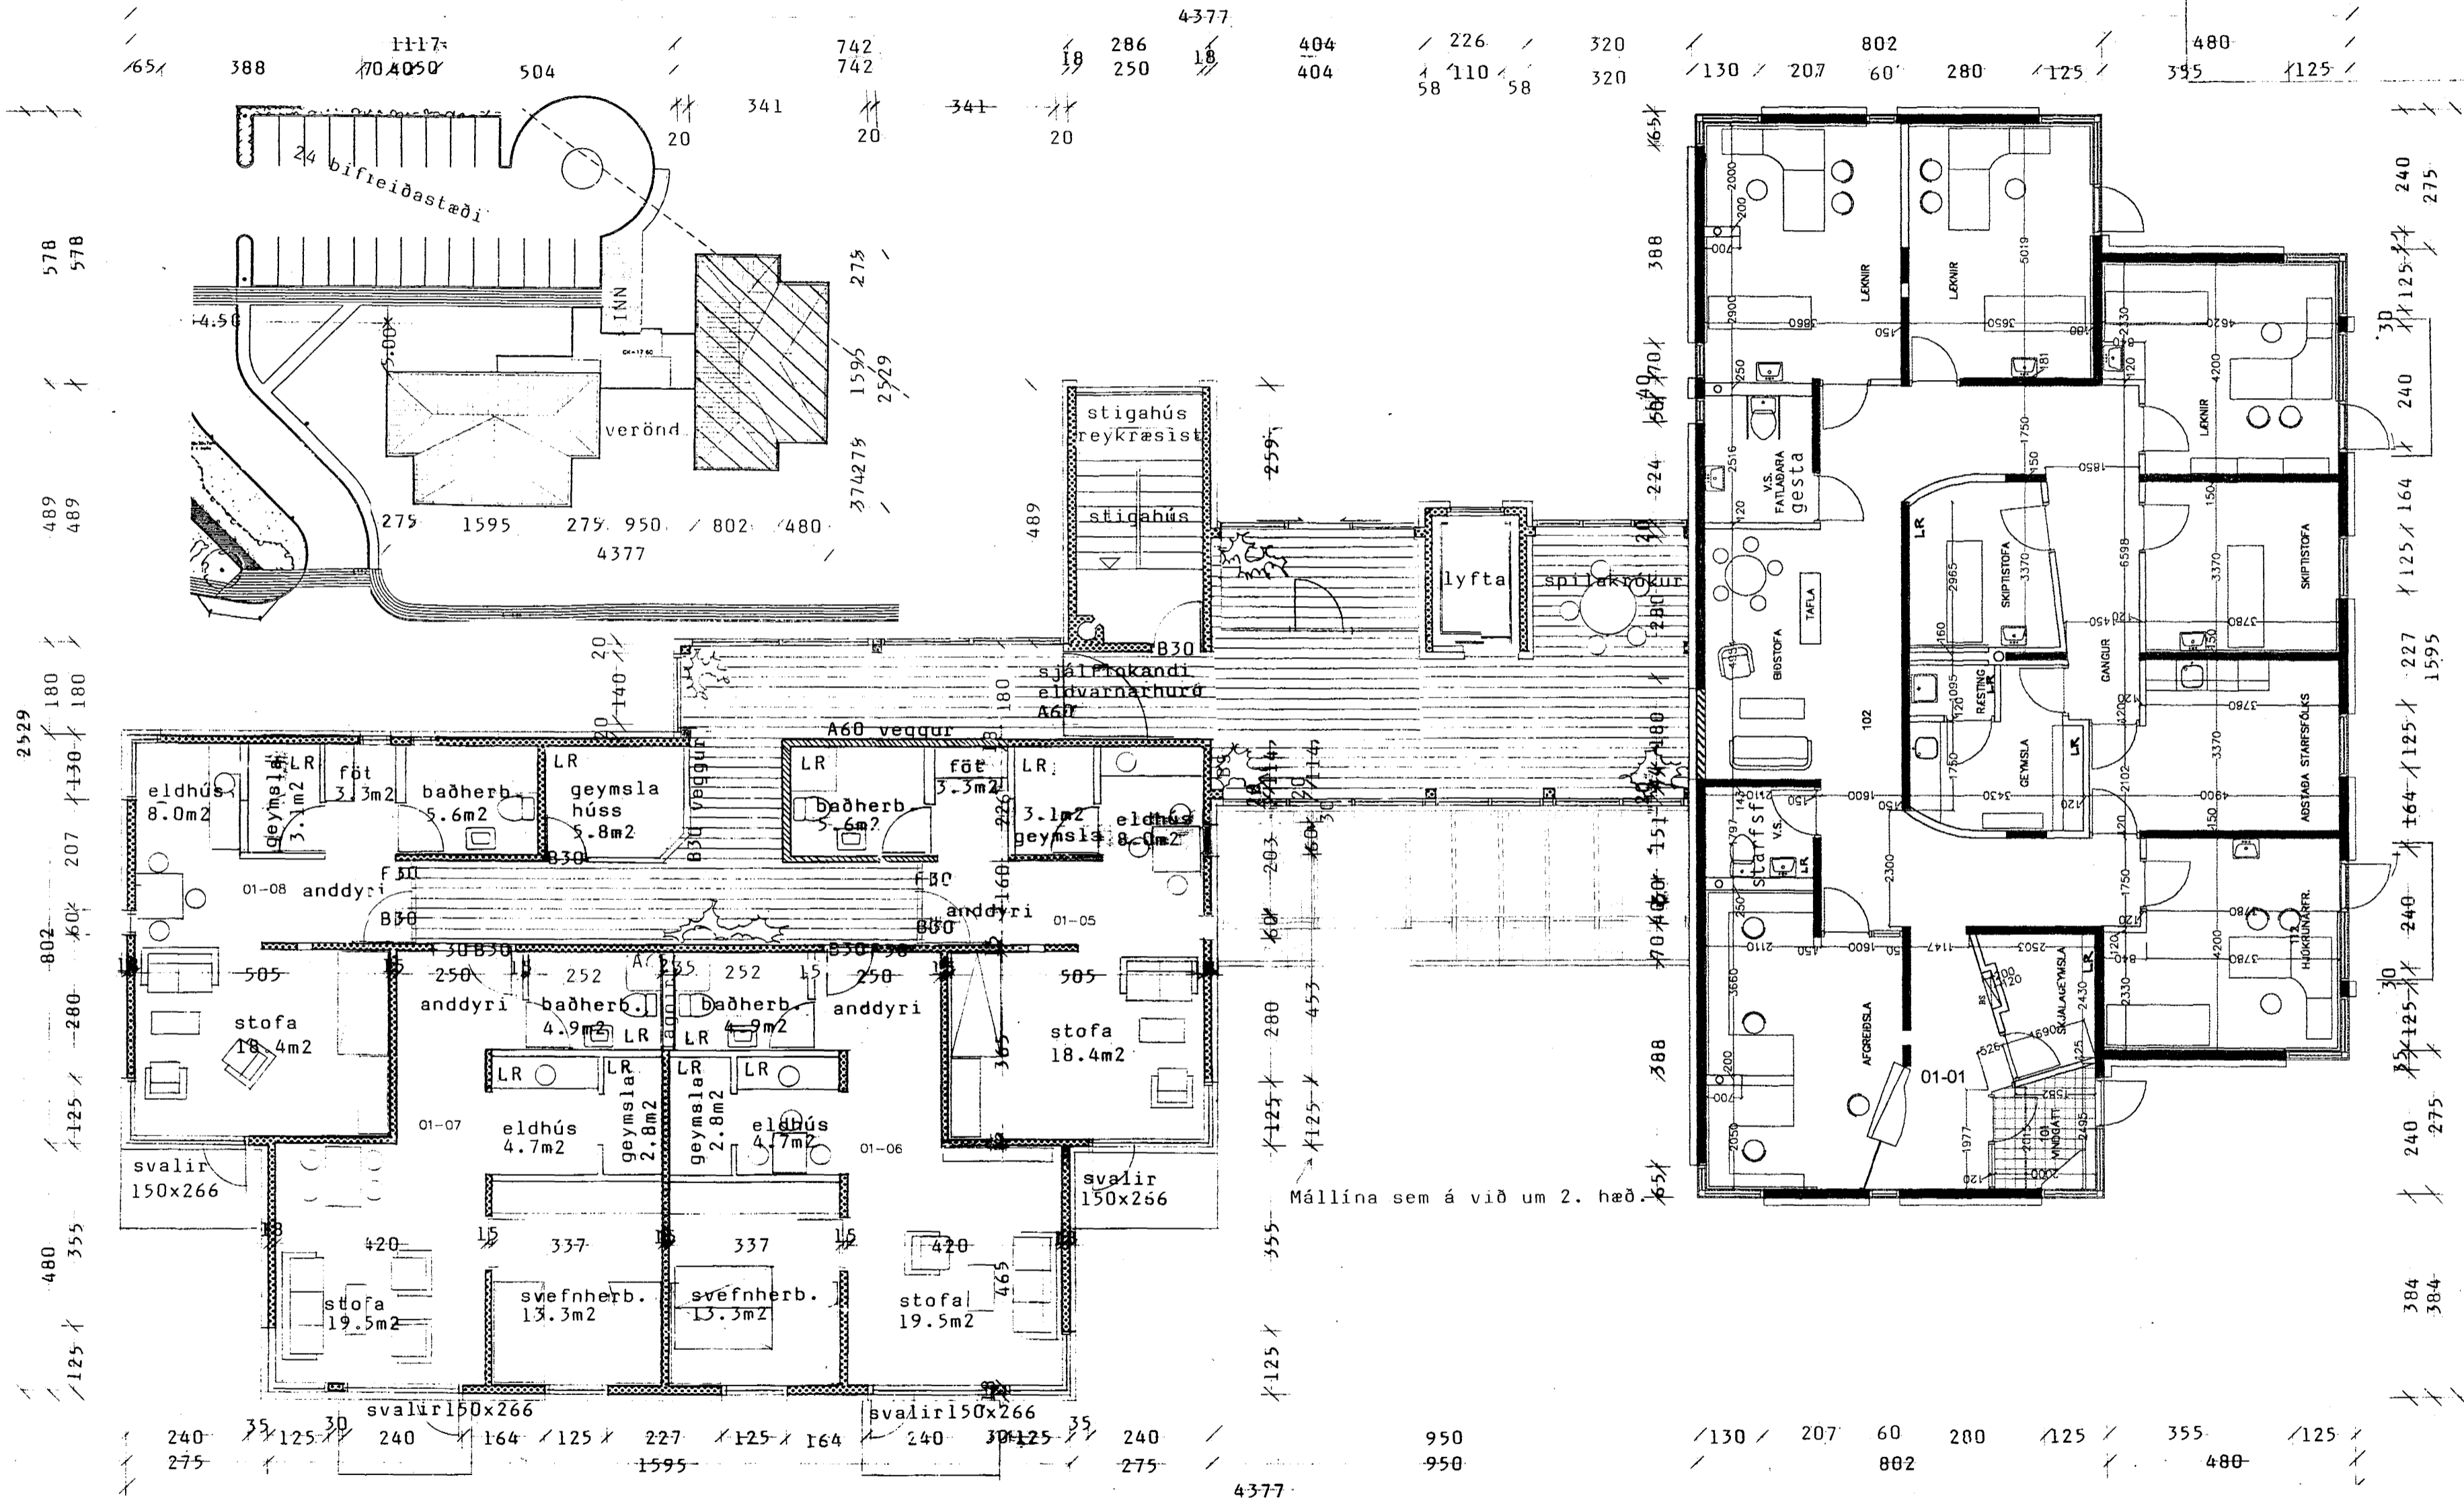

Sampylkkt
 24.06.98
S.S.



Sorp og annar úrgangur er losaður við Sólvang

Einar H. Einarsson

BREYTT DAGS LÖSUNG
 Breytt 19.06.1998: Sorp og fl.

SÓLVANGSVEGUR 3

SUBURENDA JARÐHÆÐAR BREYTT

Í HEILSUGÆSLUSTÖÐ

MELKV.: 1:100 DAGS: 03.06.1998 **1.01**

ARKITEKTASTOFA
 FINNS BJÖRGVINSSONAR OG
 HILMARS ÞÓRS BJÖRNSSONAR
 BERGSTADASTRÆTI 10
 101 REYKJAVÍK
 SÍMI 561 4440
 FAX 562 4506