


Samþ. 3/3 99  
 E/L

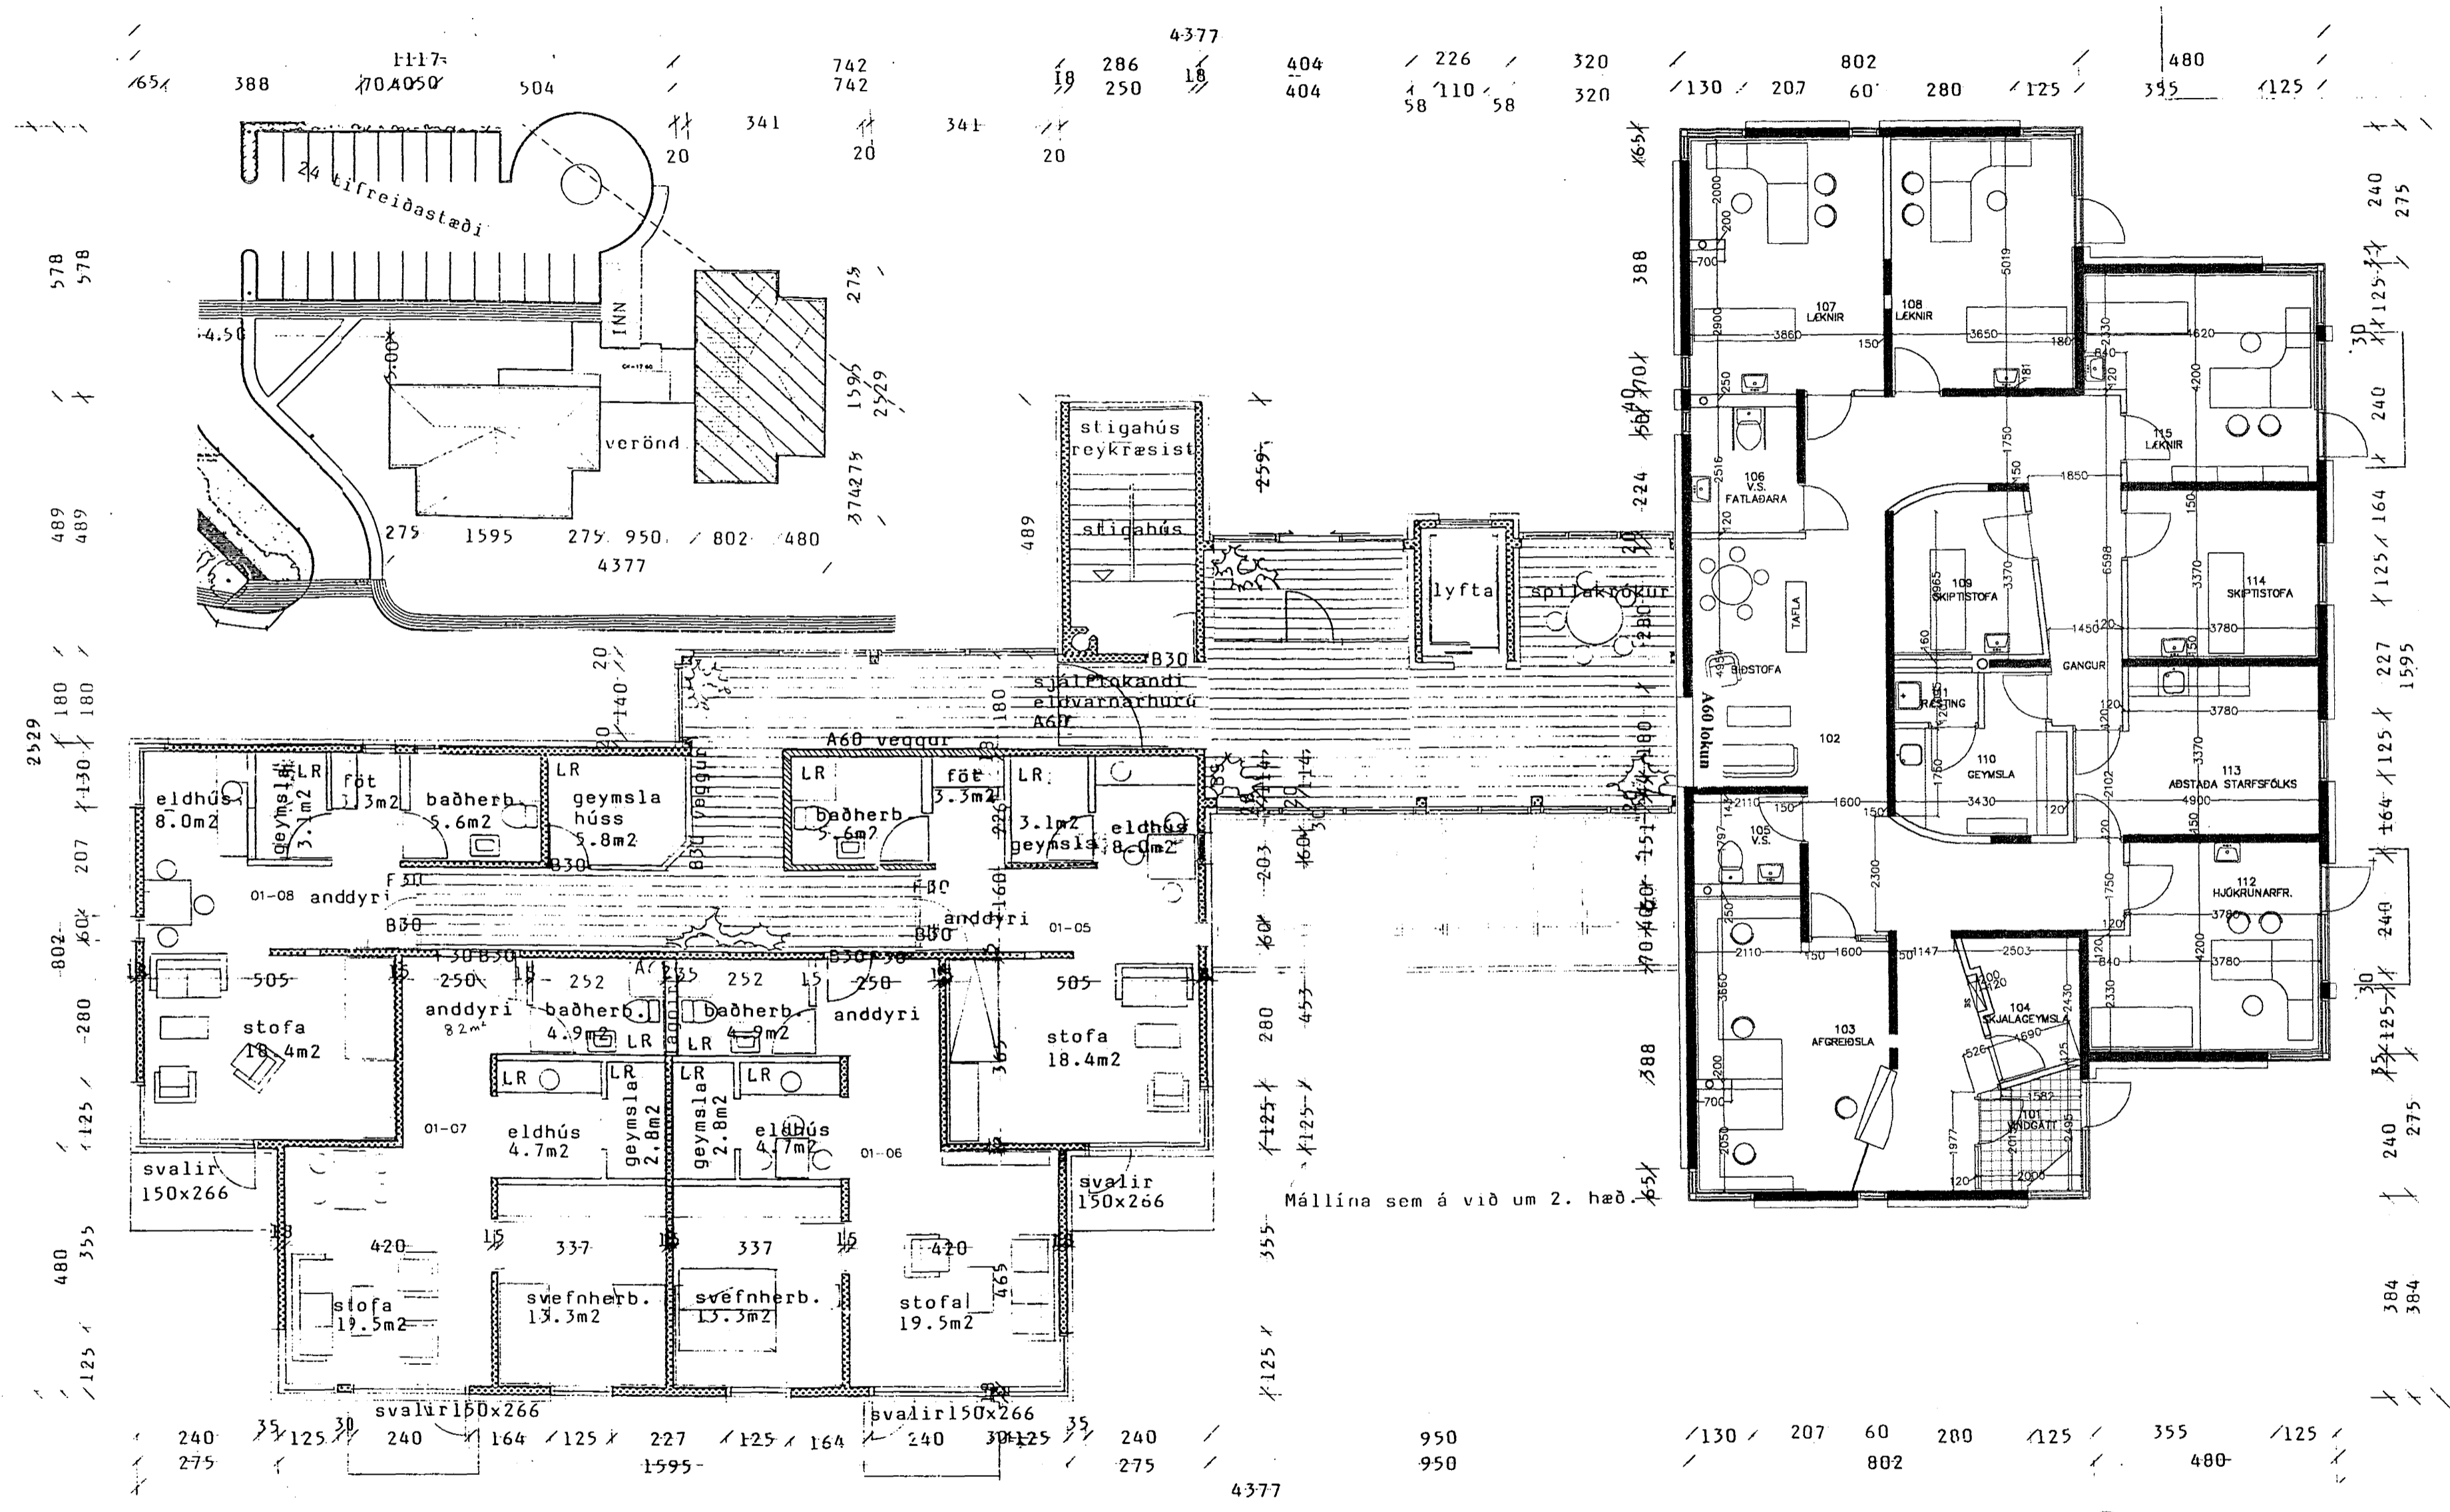

Mállina sem á við um 2. hæð

05.10.1998 Breytt A60 lokun milli heilsugæslu og íbúða

DRÖG	DAGS	LIÞING

**SÓLVANGSVEGUR 3**

SUÐURENDA JARÐHÆÐAR BREYTT  
 Í HEILSUGÆSLUSTÖÐ

MÁLSTYK: 1:100    DAGS: 03.06.1998    1.01

ARKITEKTASTOFA  
 FINNS BJÖRGVINSÓNAR OG  
 HILMARS ÞÓRS BJÖRNSSONAR  
 BERGSTADSTRÆTI 10  
 101 REYKJAVÍK  
 Sími 661 1460  
 Fax 662 4600