



ÞVERSNIÐ A:A

Breytingar á teikningu
Teikning útgáfu fyrir byggingarshöfund: 03.10.2001
Áorðnar breytingar síðan 03.10.2001: Kári 2. hæðar hækkar um 2 cm, úr 17.30 í 17.32

Sigurbjartur Ólafsson 07070-5009 24/6/03

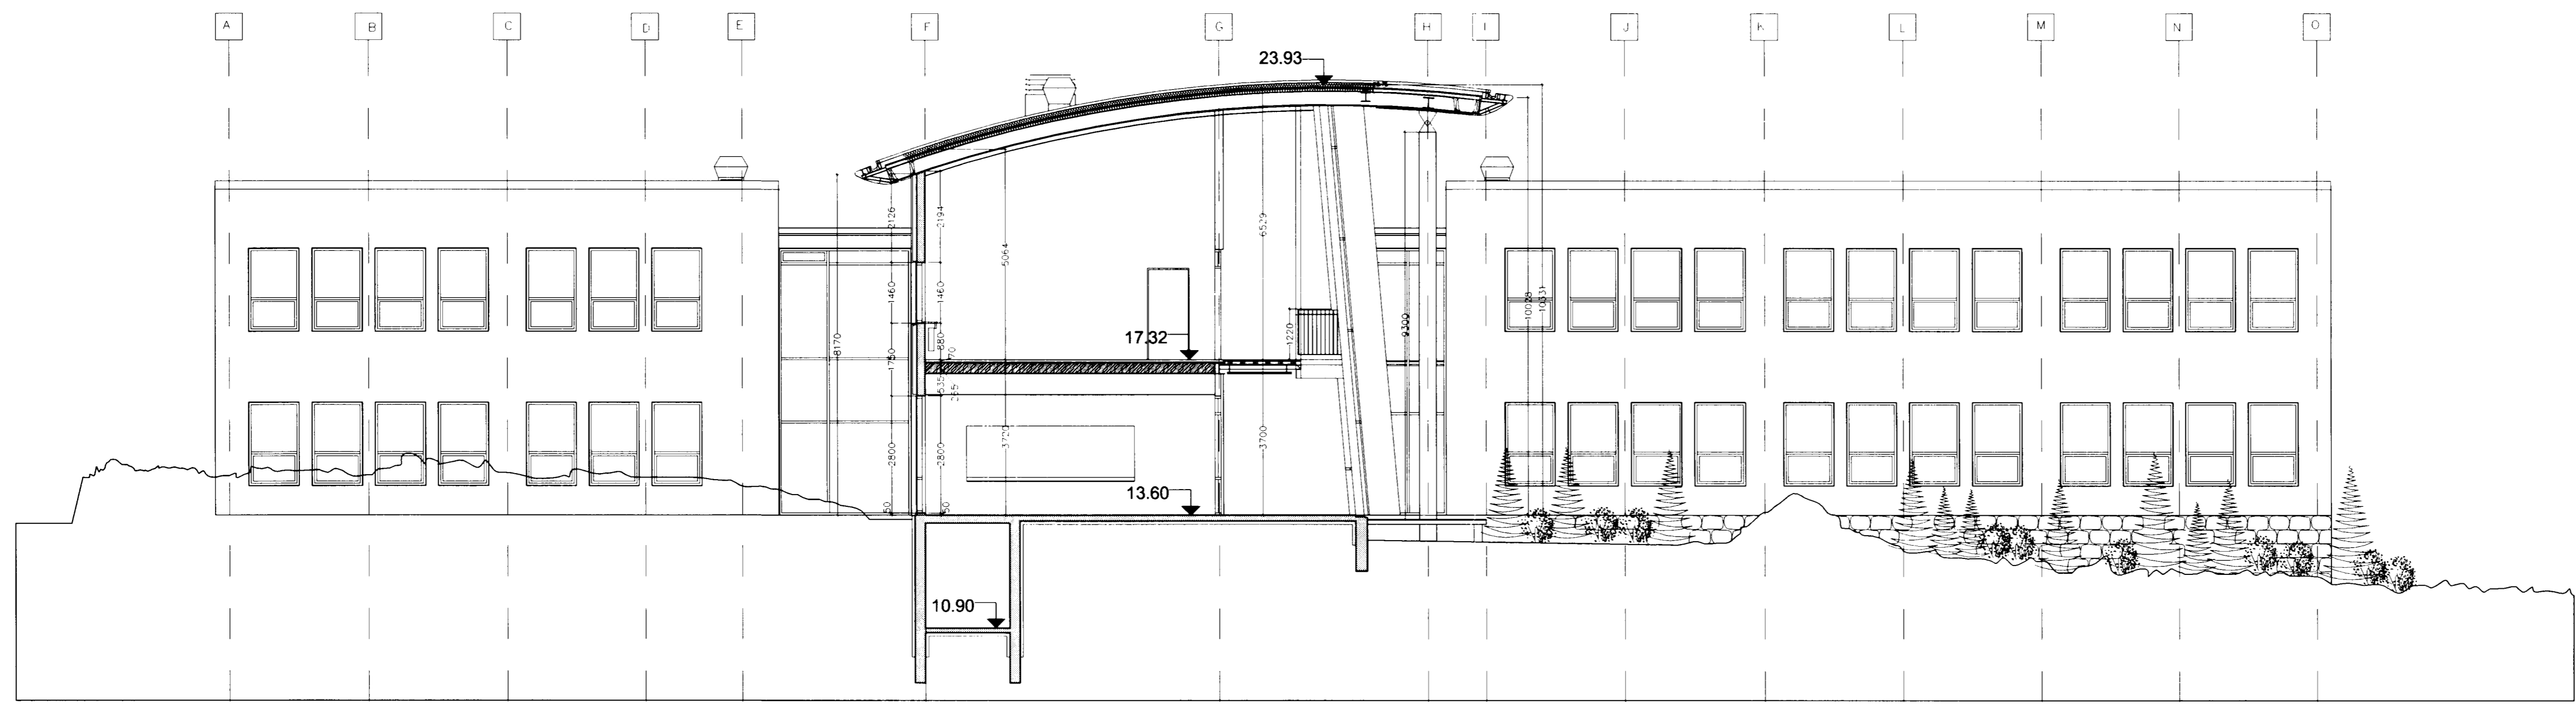

ÞVERSNIÐ B:B

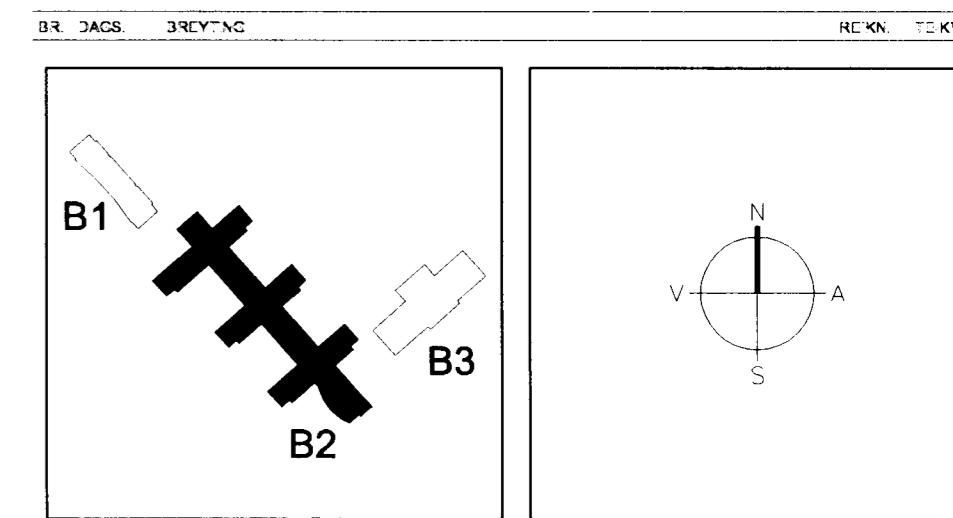

ARKITEKTAR
BERGSTADASTRÆTI 10, RVK.
Sími 551-1460, netfang arkitekt@esholf.is

FINNUR BJÖRGVINSSON
HILMAR ÞÓR BJÖRNSSON
SIGRÍÐUR ÓLAFSDÓTTIR

LANDMÖTUN
EINAR E. SJEMUNDSEN
INGIBJÖRG KRISTJÁNSDÓTTIR
MARGRÉT SIGURDARDÓTTIR

VSÓ
VSÓ RÁÐGLJÓF BORGARTÚNI 20, 105 REYKJAVÍK, SÍMI 556 1000, FAK 556 1000, NETFANG vs@vs.is

SÓLVANGSVEGUR 4
LÆKJARSKÓLI

SKÓLABYGGING
SNÍÐ A-A OG B-B
REYNDARTEIKNING

HANNADEIKN
ATH.
SAMÞYKKT

SÓ
FB

23/4/03 13K

SKÝLINGUR
KV. 1:100
TEIKN. NR.
REYKJAVÍK
13.06.2002

660508-1300
13.06.2002