


Stökkvilið höfuðborgarsvæðisins h.c.
5/204 HG

Sigrður Ólaf. 07070-5067

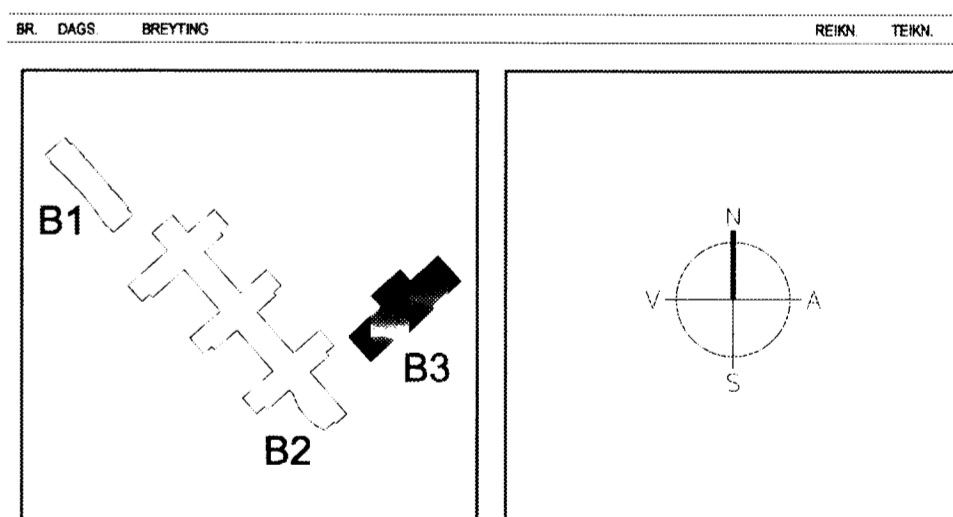

Á STOFUNNI
ARKITEKTAR

FINNUR BJÖRGVINSSON
HILMAR ÞÓR BJÖRNSSON
SIGRÍÐUR ÓLAFSDÓTTIR

LANDMÖTUN.
VSD RÁÐGJÖF

SÓLVANGSVEGUR 4
LÆKJARKÖLI - ÍBRÓTTAHÚSNÆÐI

GRUNNMYND 1. HÆÐAR OG KJALLARA	HANNADEIKN ATH. SAMBYGGT KT.	SÓ 660590-1390
KVARNI 1:100 VEIRN	REYKJAVÍK	30.06.2004
04-25	A-BG1-001	

HEILBRIGÐISEFTIRLIT
HAFNARFIJARDAR-
OG KÓPAVOGSSVÆÐIS
Gagnatogi 7-10 Garðabæ
27.2004