



21 20 19 18 17 16

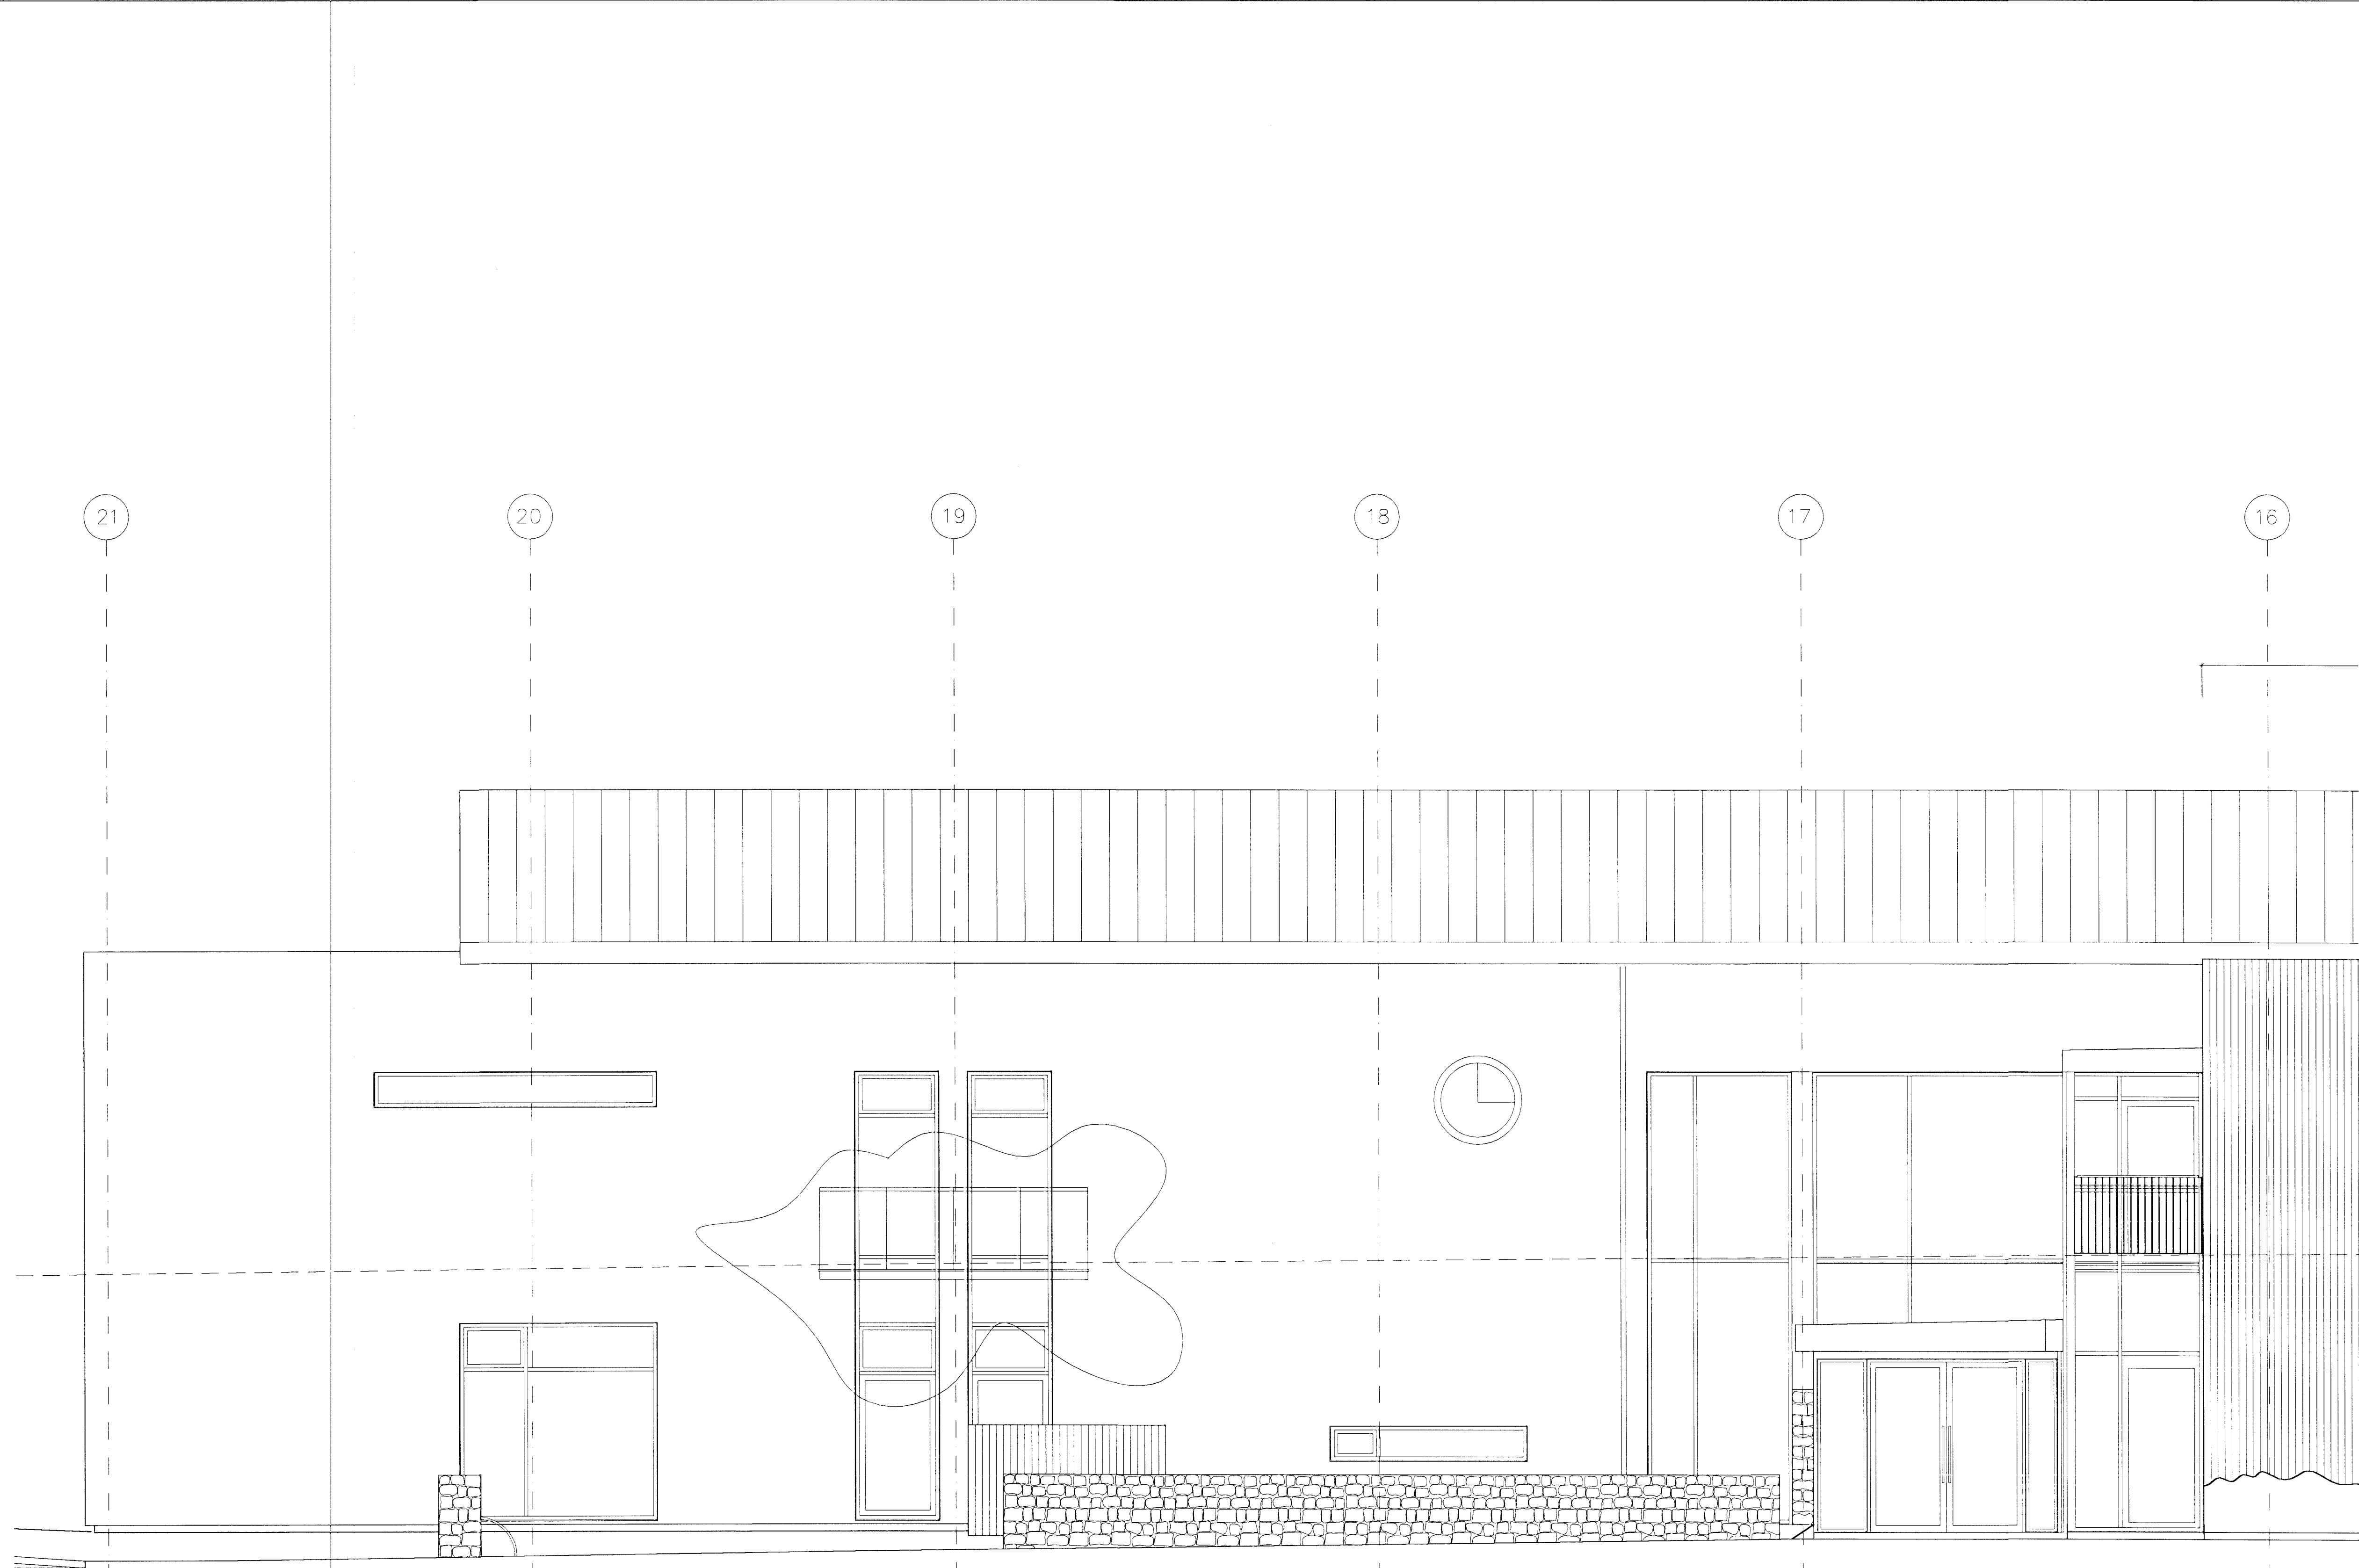

ATH. endanlegir landkötur við byggingu, sjá teikn. landslagsarkitekta.

Sigríður Ólafsdóttir 07070-5169

BR DAGS BREYTING REKNI TEKNI

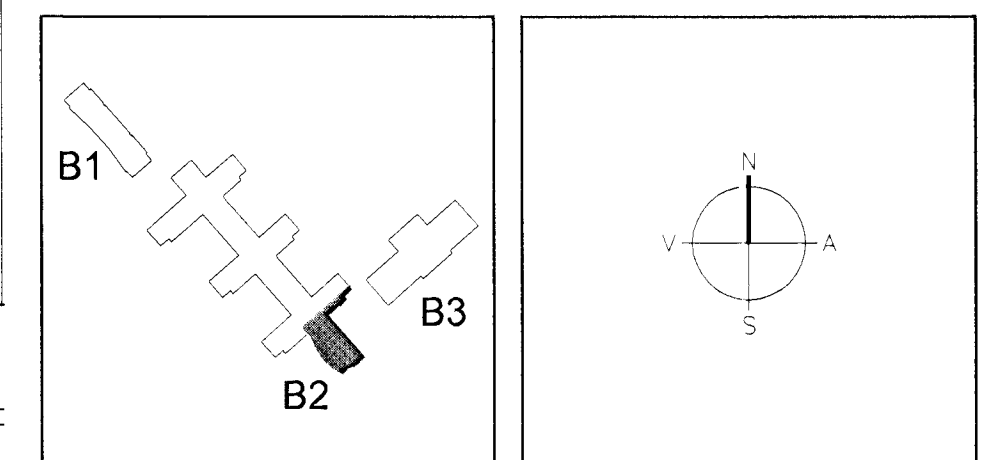

ÁSÝND NORÐ-AUSTUR


ARKITEKTAR FINNUR BJÖRGVINSSON
BERGSTADASTRÆTI 10, RVK HILMAR ÞÓR BJÖRNSSON
Sími 551-1460, netfang arkitekt@shof.is SIGRÍÐUR ÓLAFSDÓTTIR

LANDMÖTUN EINAR E. SÆMUNDSEN
INGIBJÖRG KRISTJÁNSDÓTTIR
MARGRÉT SIGURDÁRSDÓTTIR

VSÓ VSO RÁÐGJÖF
BURGARTUN 20 105 REYKJAVÍK SM 105-1000 BANGRÆP 08-0070 HETTINGARVAGUR 4

SÓLVANGSVEGUR 4
LÆKJARSKÓLI

ÚTLIT TIL NORÐAUSTURS
HANNADTEKNI SÓLUS
ATH. SAMÞYKKT
KT. 060589-1399
REYKJAVÍK 02.04.2002

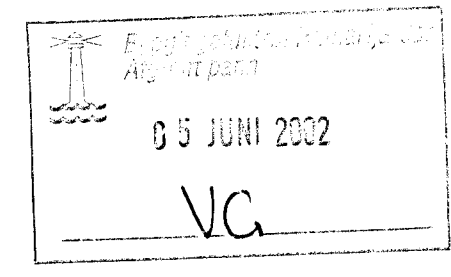

KVARDI 1:50
TEKNI NR. B2-A-VU-001