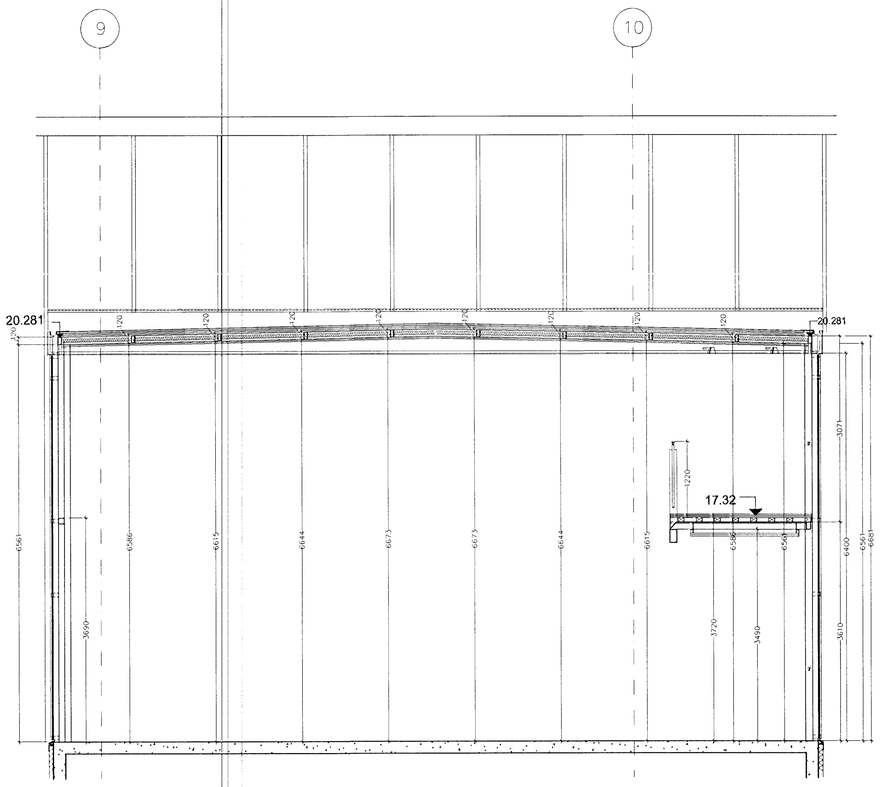

ÞVERSNIÐ K:K

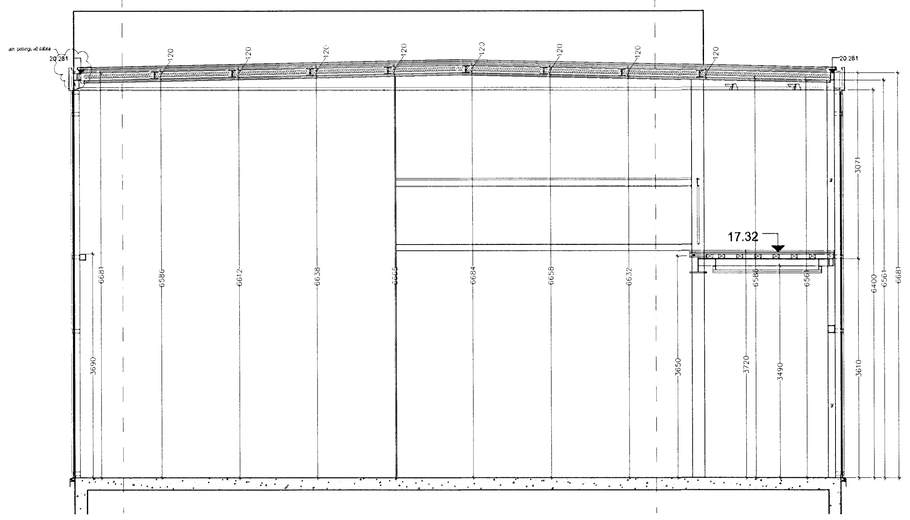

ÞVERSNIÐ L:L

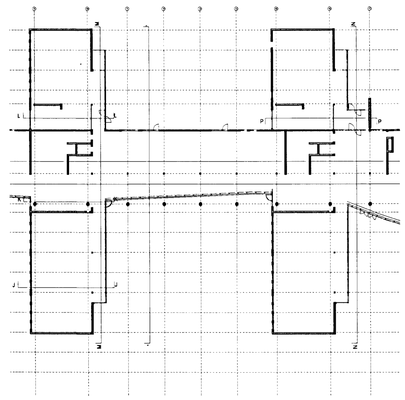

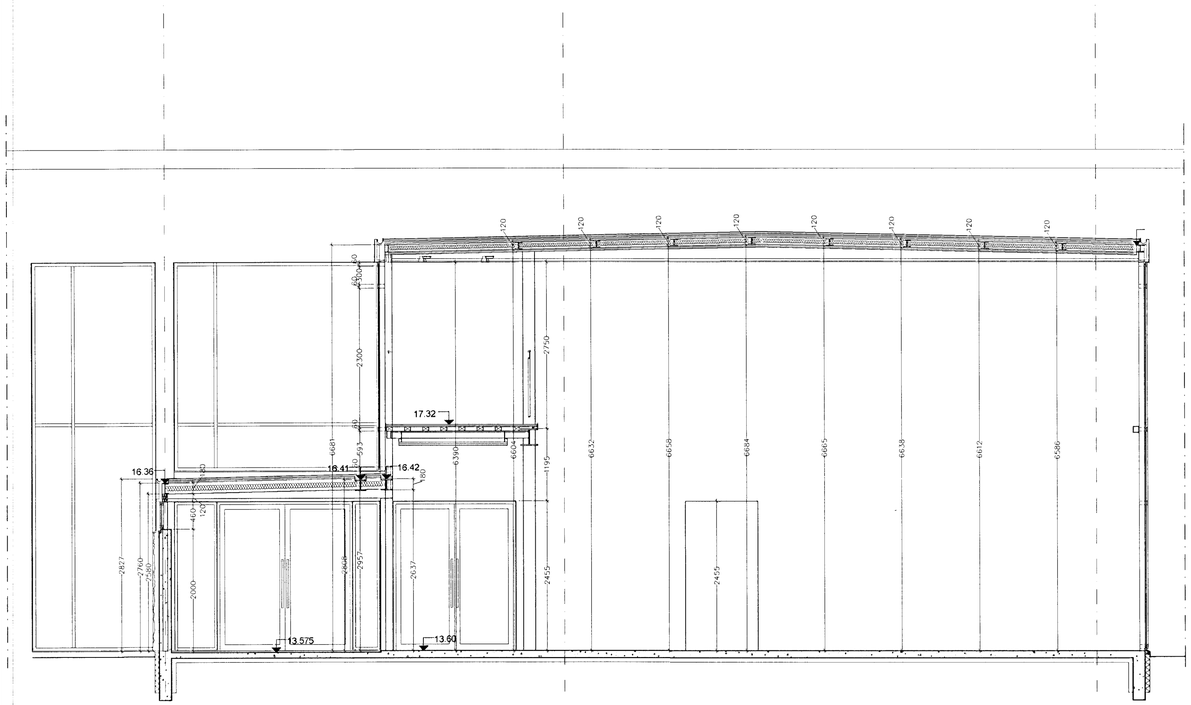

ÞVERSNIÐ P:P

ATH. endanlegir landkótar við byggingu, sjá teikn. landslagsarkitekta.
Sigríður Ólafsd. 011070-5069

BR.	DAGS.	BREYTING	REIKN.	TEIKN.

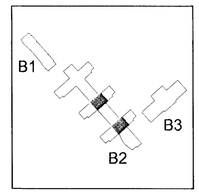

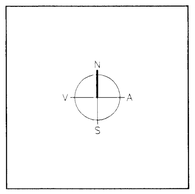

ARKITEKTAR
BERGSTAÐASTRÆTI 10, RVK
sími 551-1460, netfang arkitekt@isholf.is
FINNUR BJÖRGVINSSON
HILMAR ÞÓR BJÖRNSSON
SIGRÍÐUR ÓLAFSDÓTTIR

LANDMÓTUN
EINAR E. SÆMUNDSEN
INGIBJÖRG KRISTJÁNSDÓTTIR
MARGRÉT SIGURÐARDÓTTIR

VSÓ
VSÓ RÁÐGJÖF

Byggingarfulltrúinn í Reykjavík
Afgreiðsla
03 JÚNÍ 2002
VG

SÓLVANGSVEGUR 4
LÆKJARSKÓLI

SNIÐ K:K, L:L OG P:P	HANNAÐ/TEIKN.	SÓ
	ATH.	
	SAMÞYKKT	
	KT.	660569-1399
KVARÐI 1:50	REYKJAVÍK	02.05.2002
VERKNR.	TEIKN. NR.	BR.

B2-A-VS-016