



ath. hornfrágang

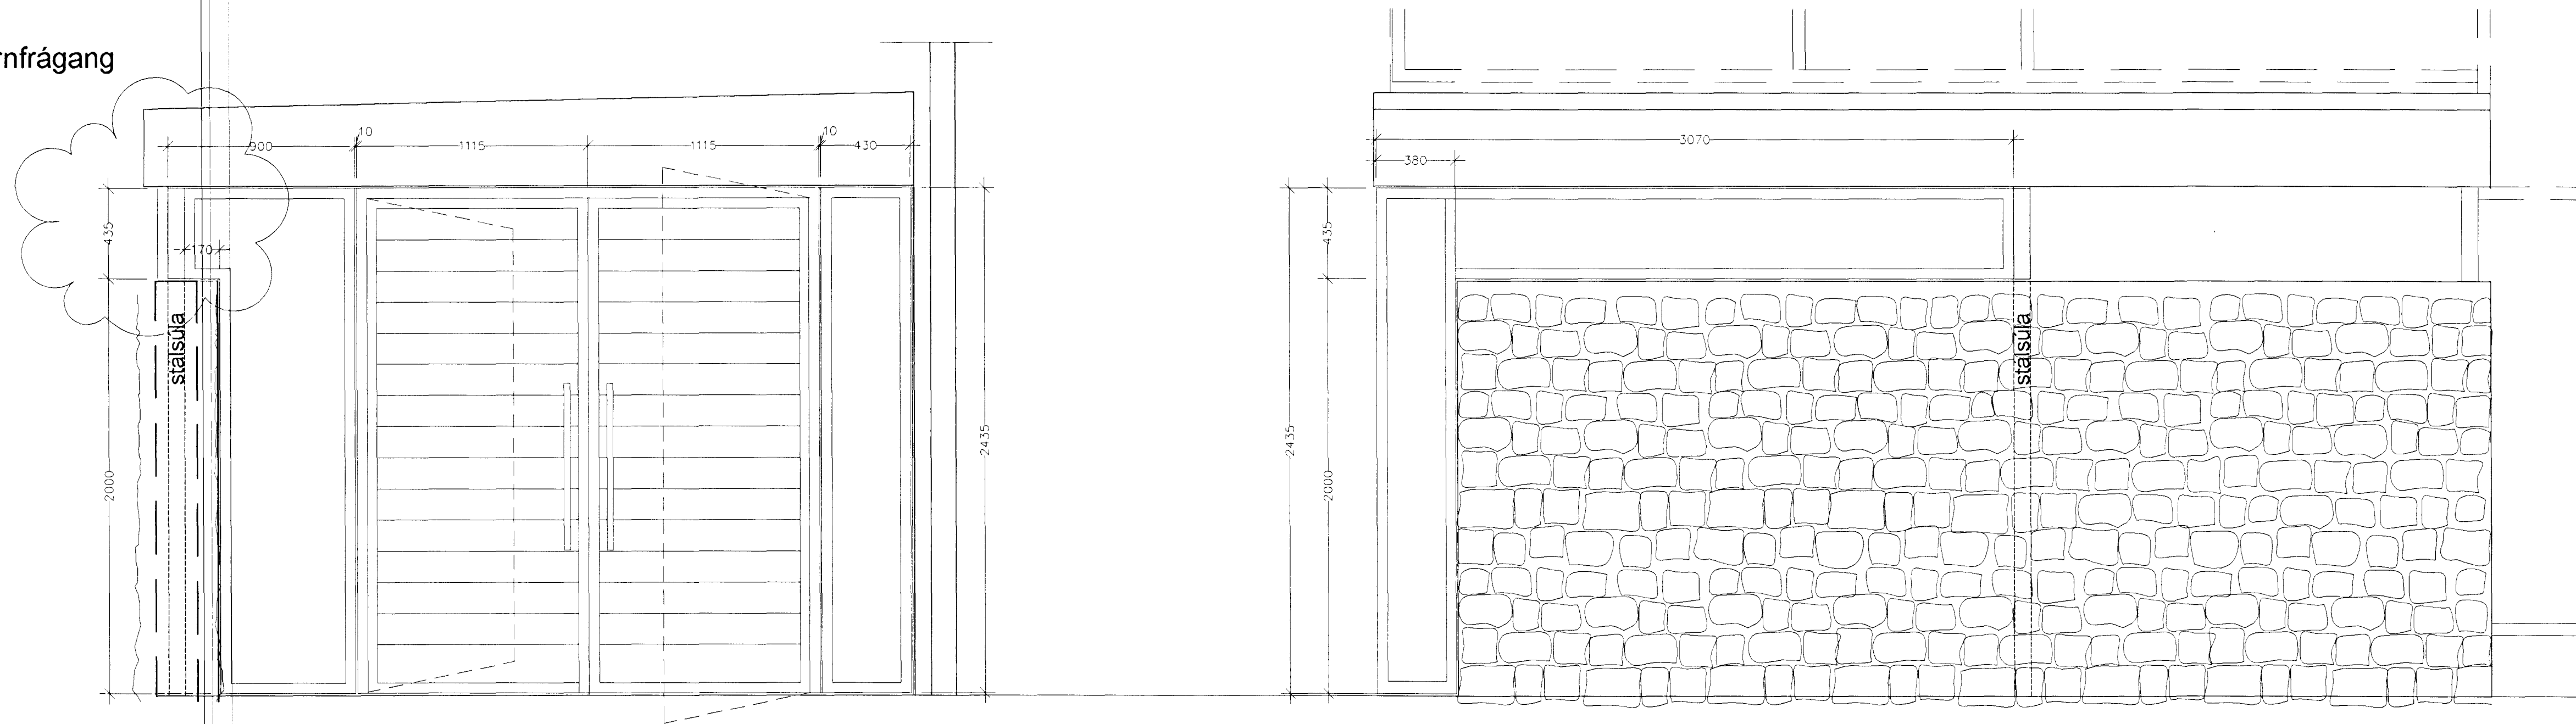


J-1  
1 stk.

J-2  
1 stk.

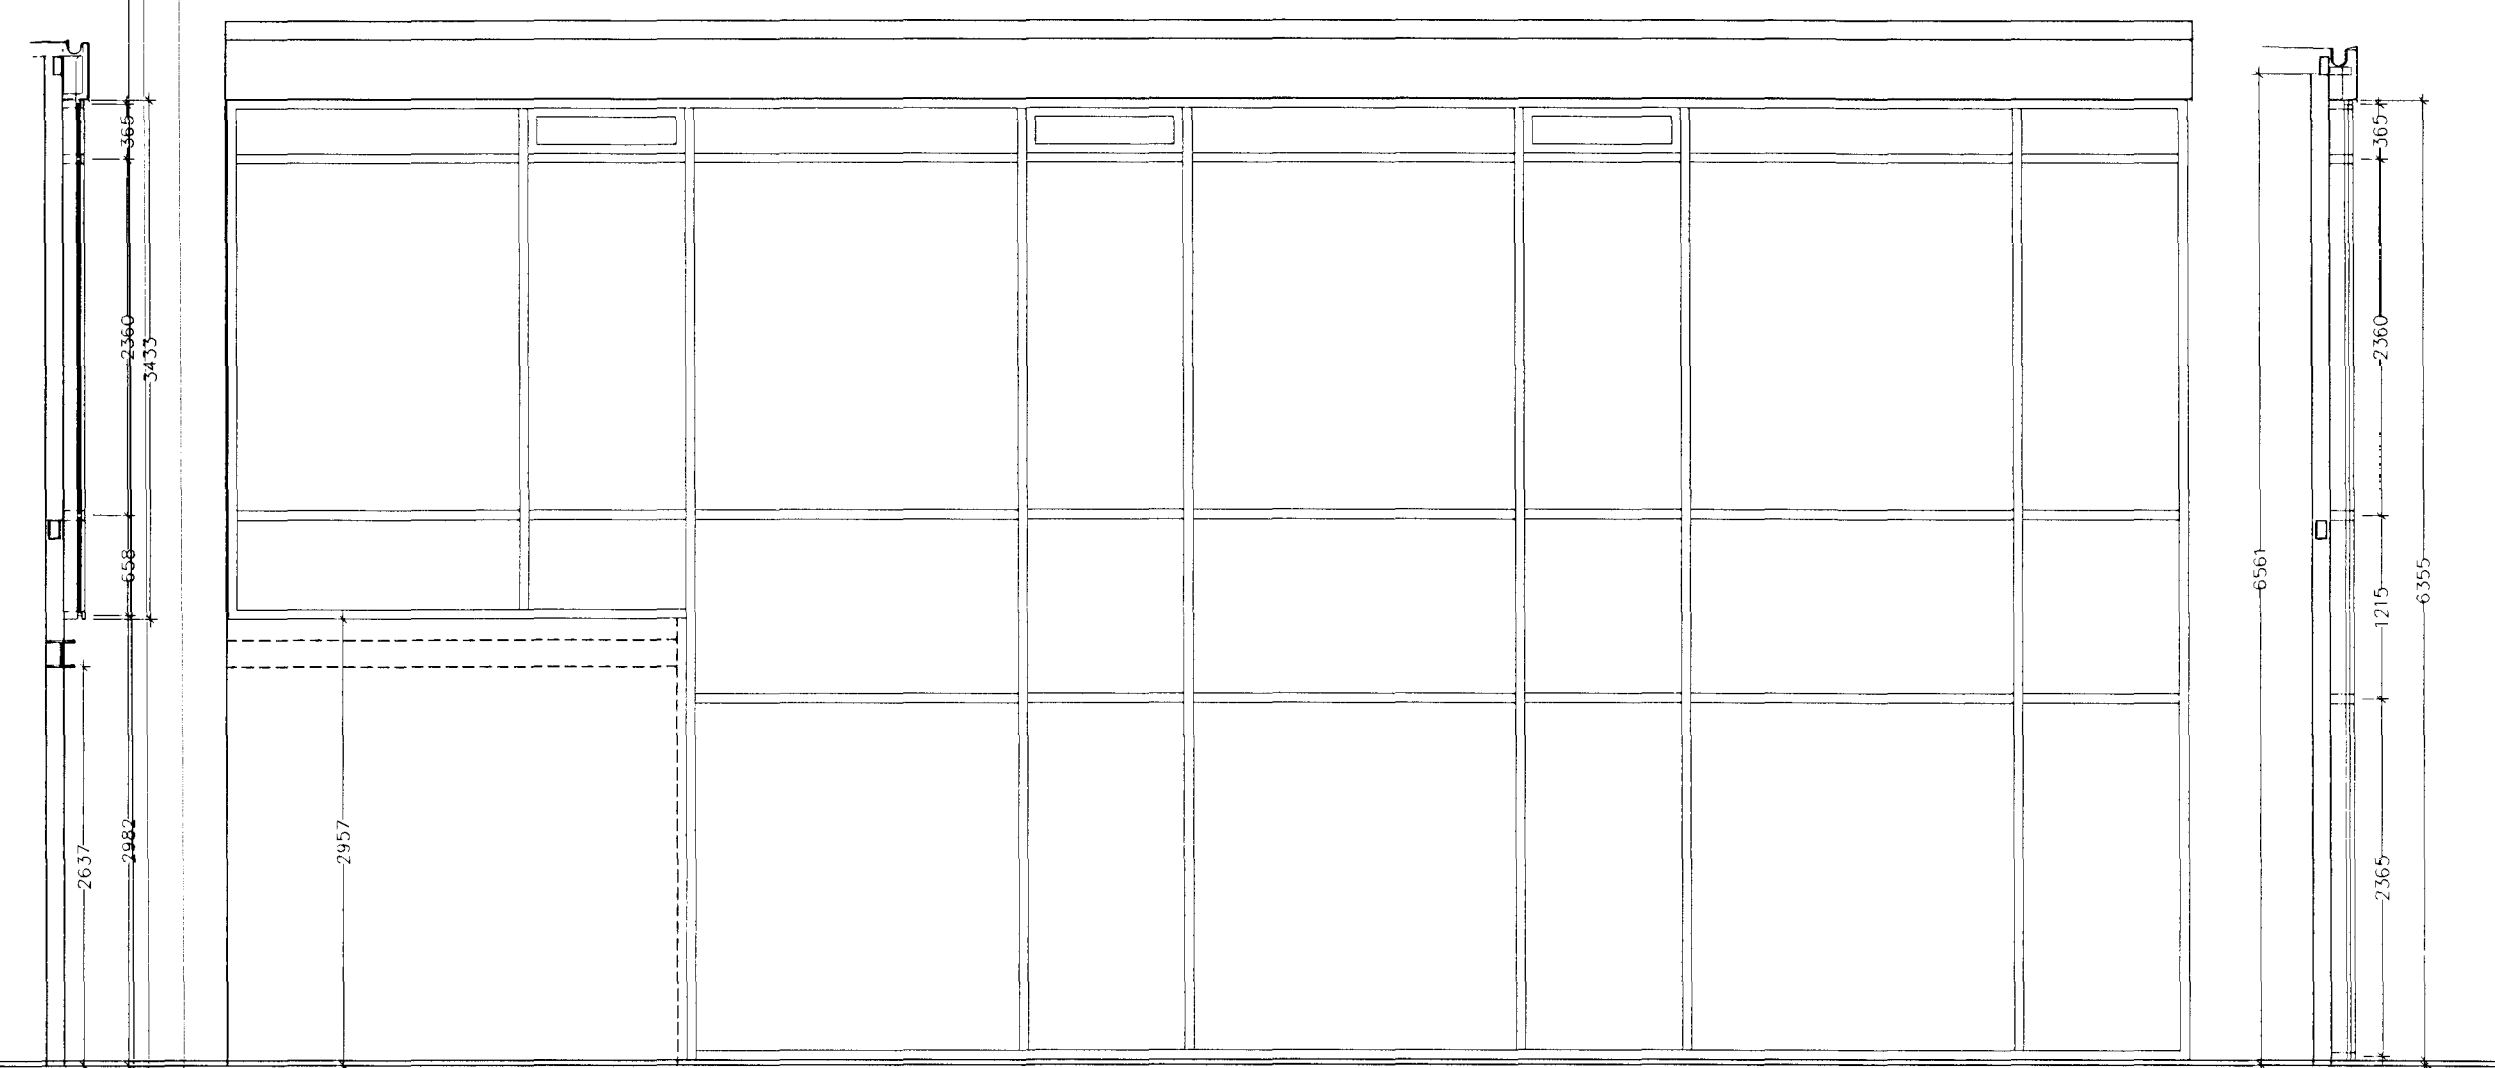


þverráma e

snið

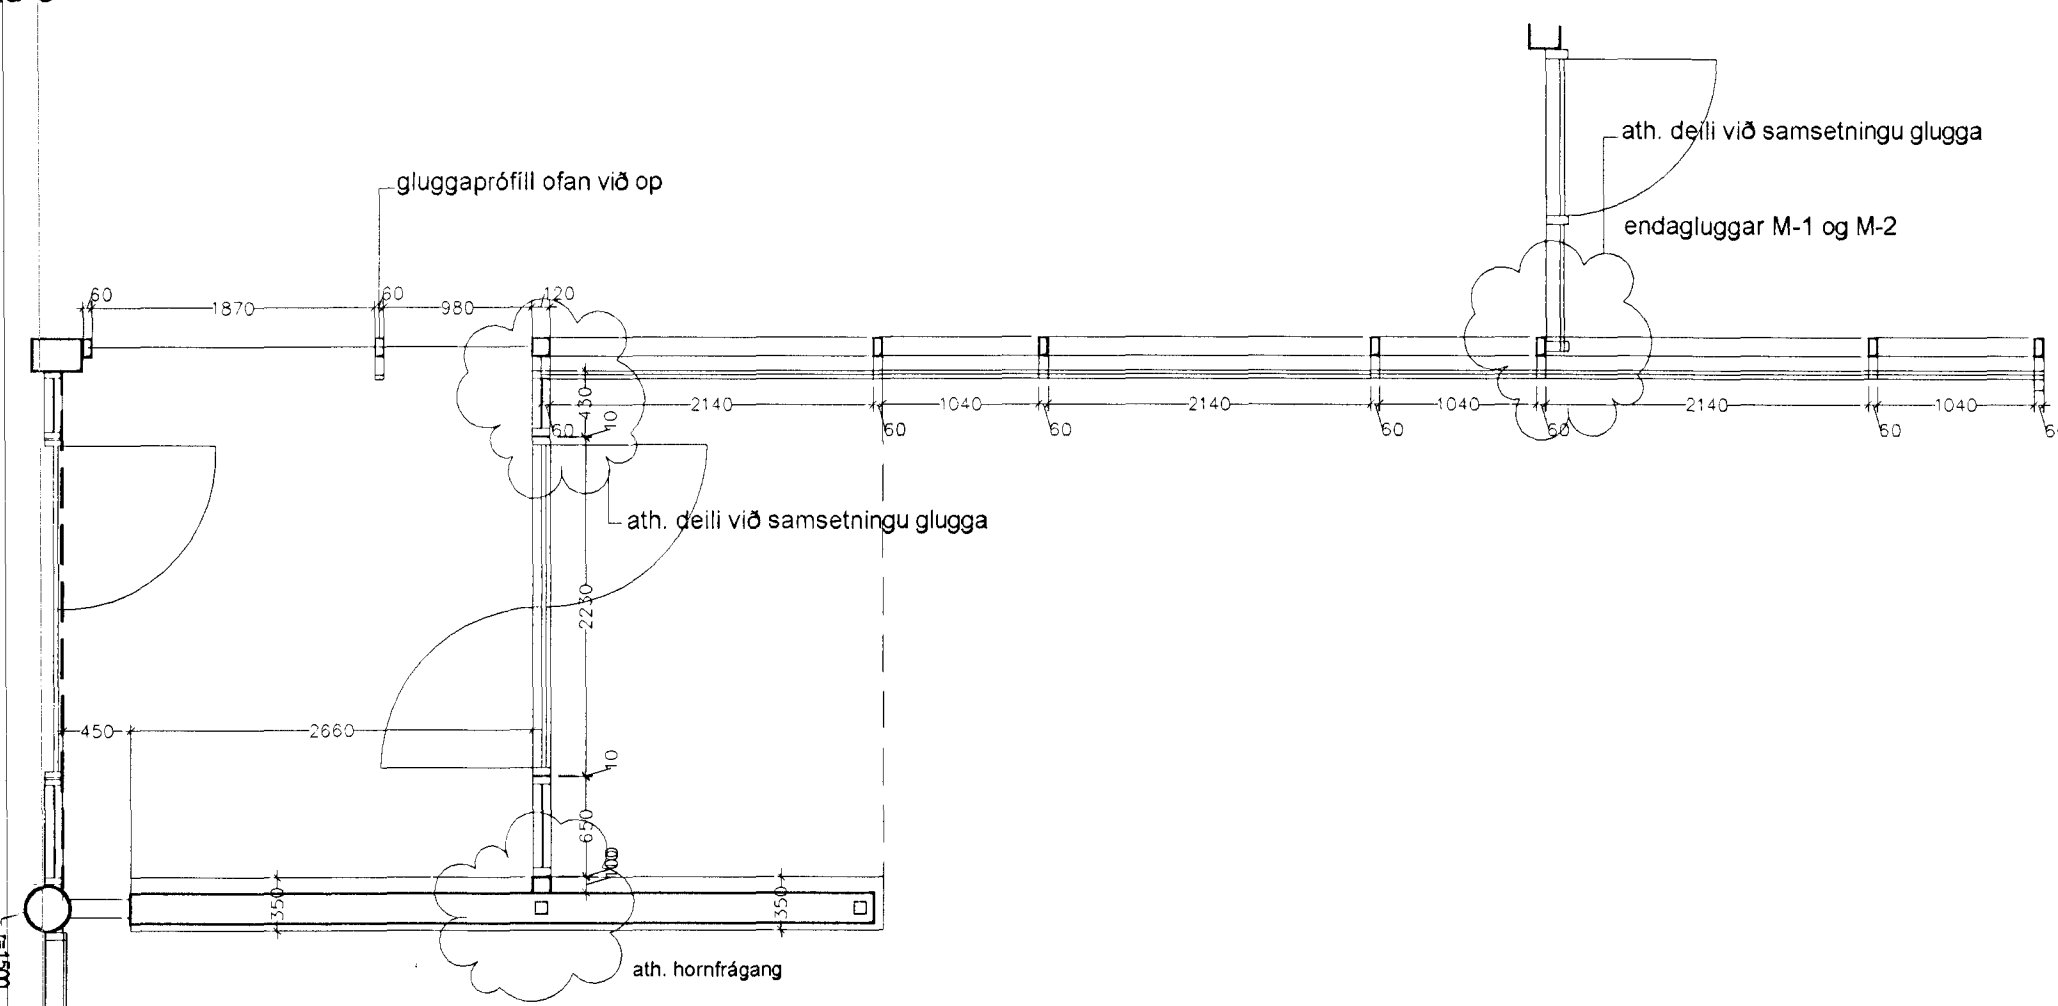

*Ágndu! Clafel. 071070-5169*

B	02.04.02	Málum & glerlugg breytt íslaga og gluggum og dýrum landskið breytt		
A	27.02.02	Hæðarmál breytt íslaga		
BR	DAGS	BREYTING	REKNI	TEKNI

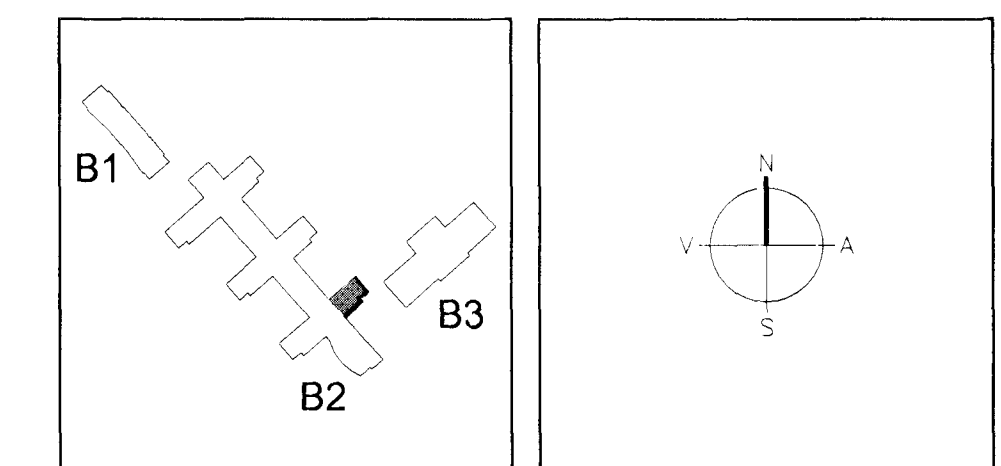

**ARKITEKTAR** FINNUR BJÖRGVINSSON  
 BERGSTADASTRÆTI 10, RVK HILMAR ÞÓR BJÖRNSSON  
 Sími 551-1460, netfang arkitekt@shof.is SIGRÍÐUR ÓLAFSDÓTTIR

**LANDMÖTUN** EINAR E. SJEMUNDSEN  
 INGBJÖRG KRISTJÁNSDÓTTIR  
 MARGRÉT SIGURDARDÓTTIR

**VSO** VSD RÁÐGJAF  
 SÍÐARGATUN 20, 102 REYKJAVÍK, SÍMI 353 50 00, SíMAREF 353 50 10, NETFANG vsg@vso.is

**SÓLVANGSVEGUR 4**  
 LÆKJARKÓLI

GLERVEGGIR Í ÞVERÁLMU E  
 DÝR OG GLUGGAR Í ADALANDDYRI

HANNAÐTEKNI 90  
 ATH SAMBYKKT  
 KT 660569-1369  
 REYKJAVÍK 11.02.02

KVARNR 1:50 OG 1:20  
 VERNR: B2-A-VD-005

03 JUN 2002  
 VG