


Súlur sem halda uppi bogapaki

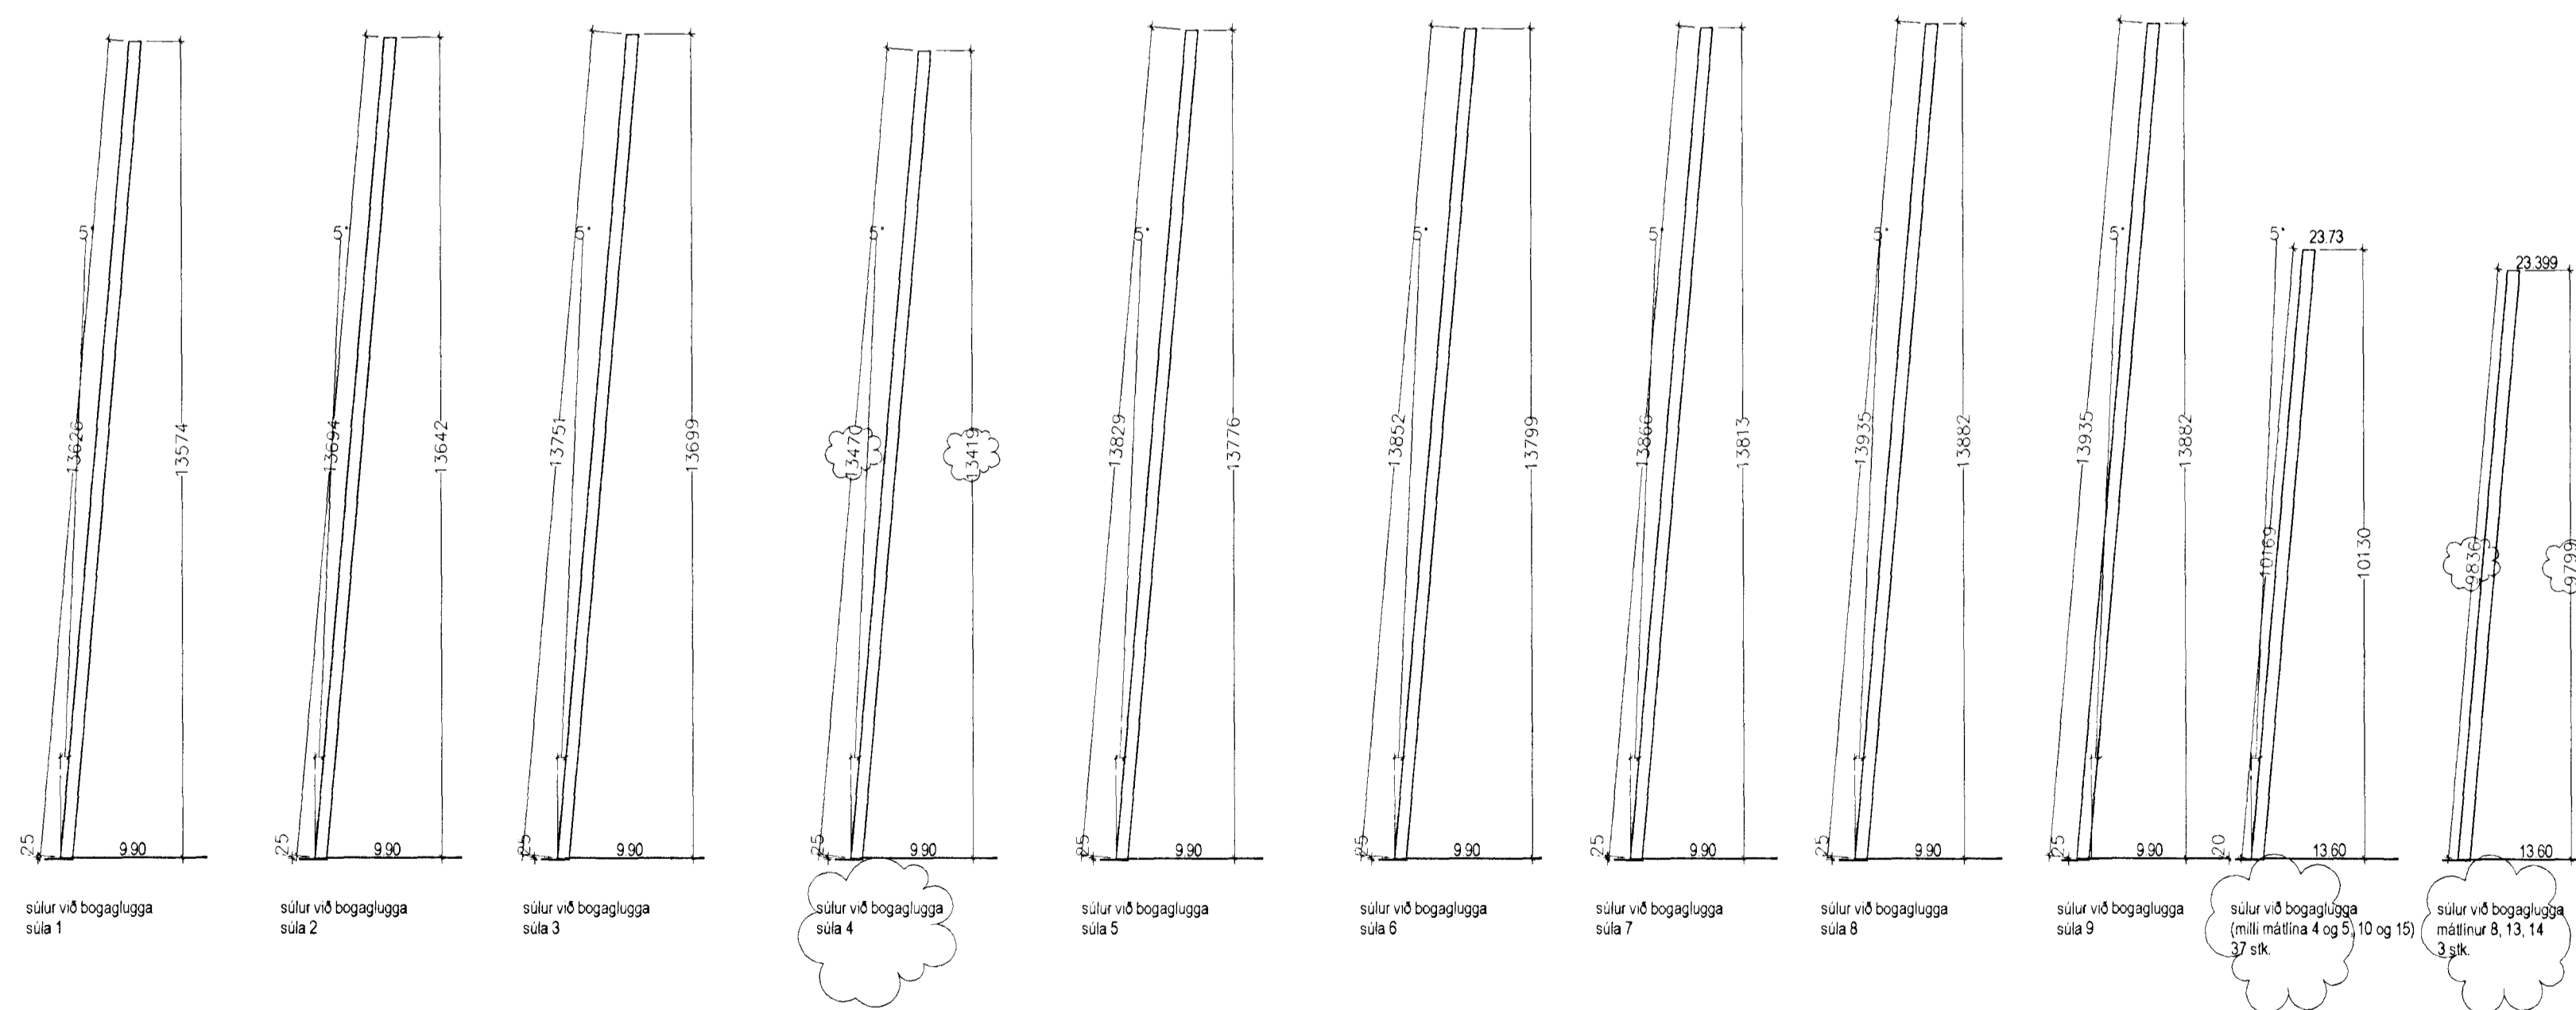


SKÝRINGAR:

ÖLL MÁL ERU í mm.
ALLIR KÓTAR ERU í m.

Sigríður Ólafsdóttir 071070-5149

B 12.04.02 súlur úthýr - sjá útf.	50	50
A 11.03.02 HEDR Á STALSÖLUM	90	90
BR. DAGS. BREYTING	REKNI	TEKNI

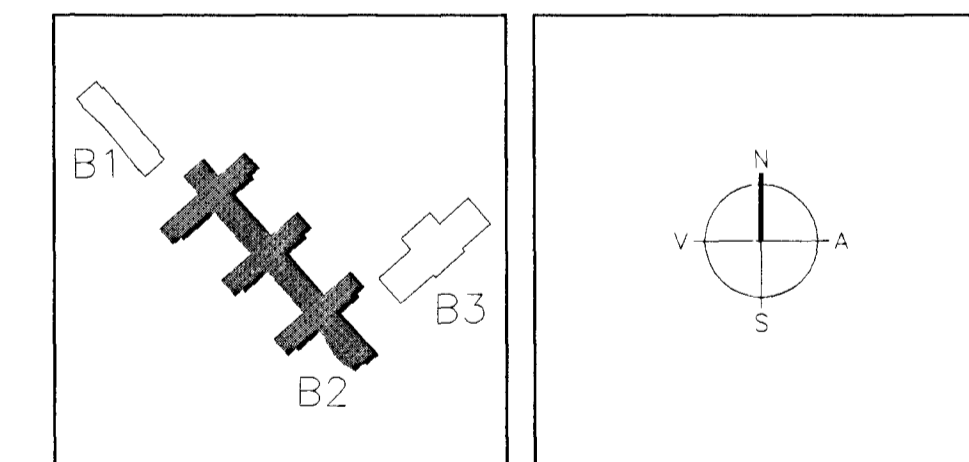

ARKITEKTAR
BERGSTAÐSTRÆTI 10, RVK
Sími 551-1460, netfang arkitekt@shoff.is

FINNUR BJÖRGVINSSON
HILMAR ÞÓR BJÖRNSSON
SIGRÍÐUR ÓLAFSDÓTTIR

LANDMÖTUN. EINAR E. SÆMUNDSEN
INGIBJÖRG KRISTJÁNSDÓTTIR
MARGRÉT SIGURDARDÓTTIR

VSÓ
VSÓ RÁÐGJAF
BORGARVÁ 20, 105 REYKJAVÍK, SÍMI 585-9000, SÍMIBÍL 565-9010, NETTANG veb@vs.is

SÓLVANGSVEGUR 4
LÆKJARSKÓLI

BURDARVIRKI HANNA/TEKNI. **30,98/ALB**
ÞAKVIRKI ATH.
GRUNNMÝND SNID OG DEILI SAMÞYKKT

KV. REYKJAVÍK **11.02.2002**

VERKFR. REKNI. NR. **B2-A-VK-001**

00258 **B**

03 JUNI 2002
VG