


Sampykkt á fundi bygginga-  
nefndar þ. 6.15.1993.  
BYGGINGAFULLTRÚINN  
Í HAFNARFIRÐI  
*Sigurður Halldór*

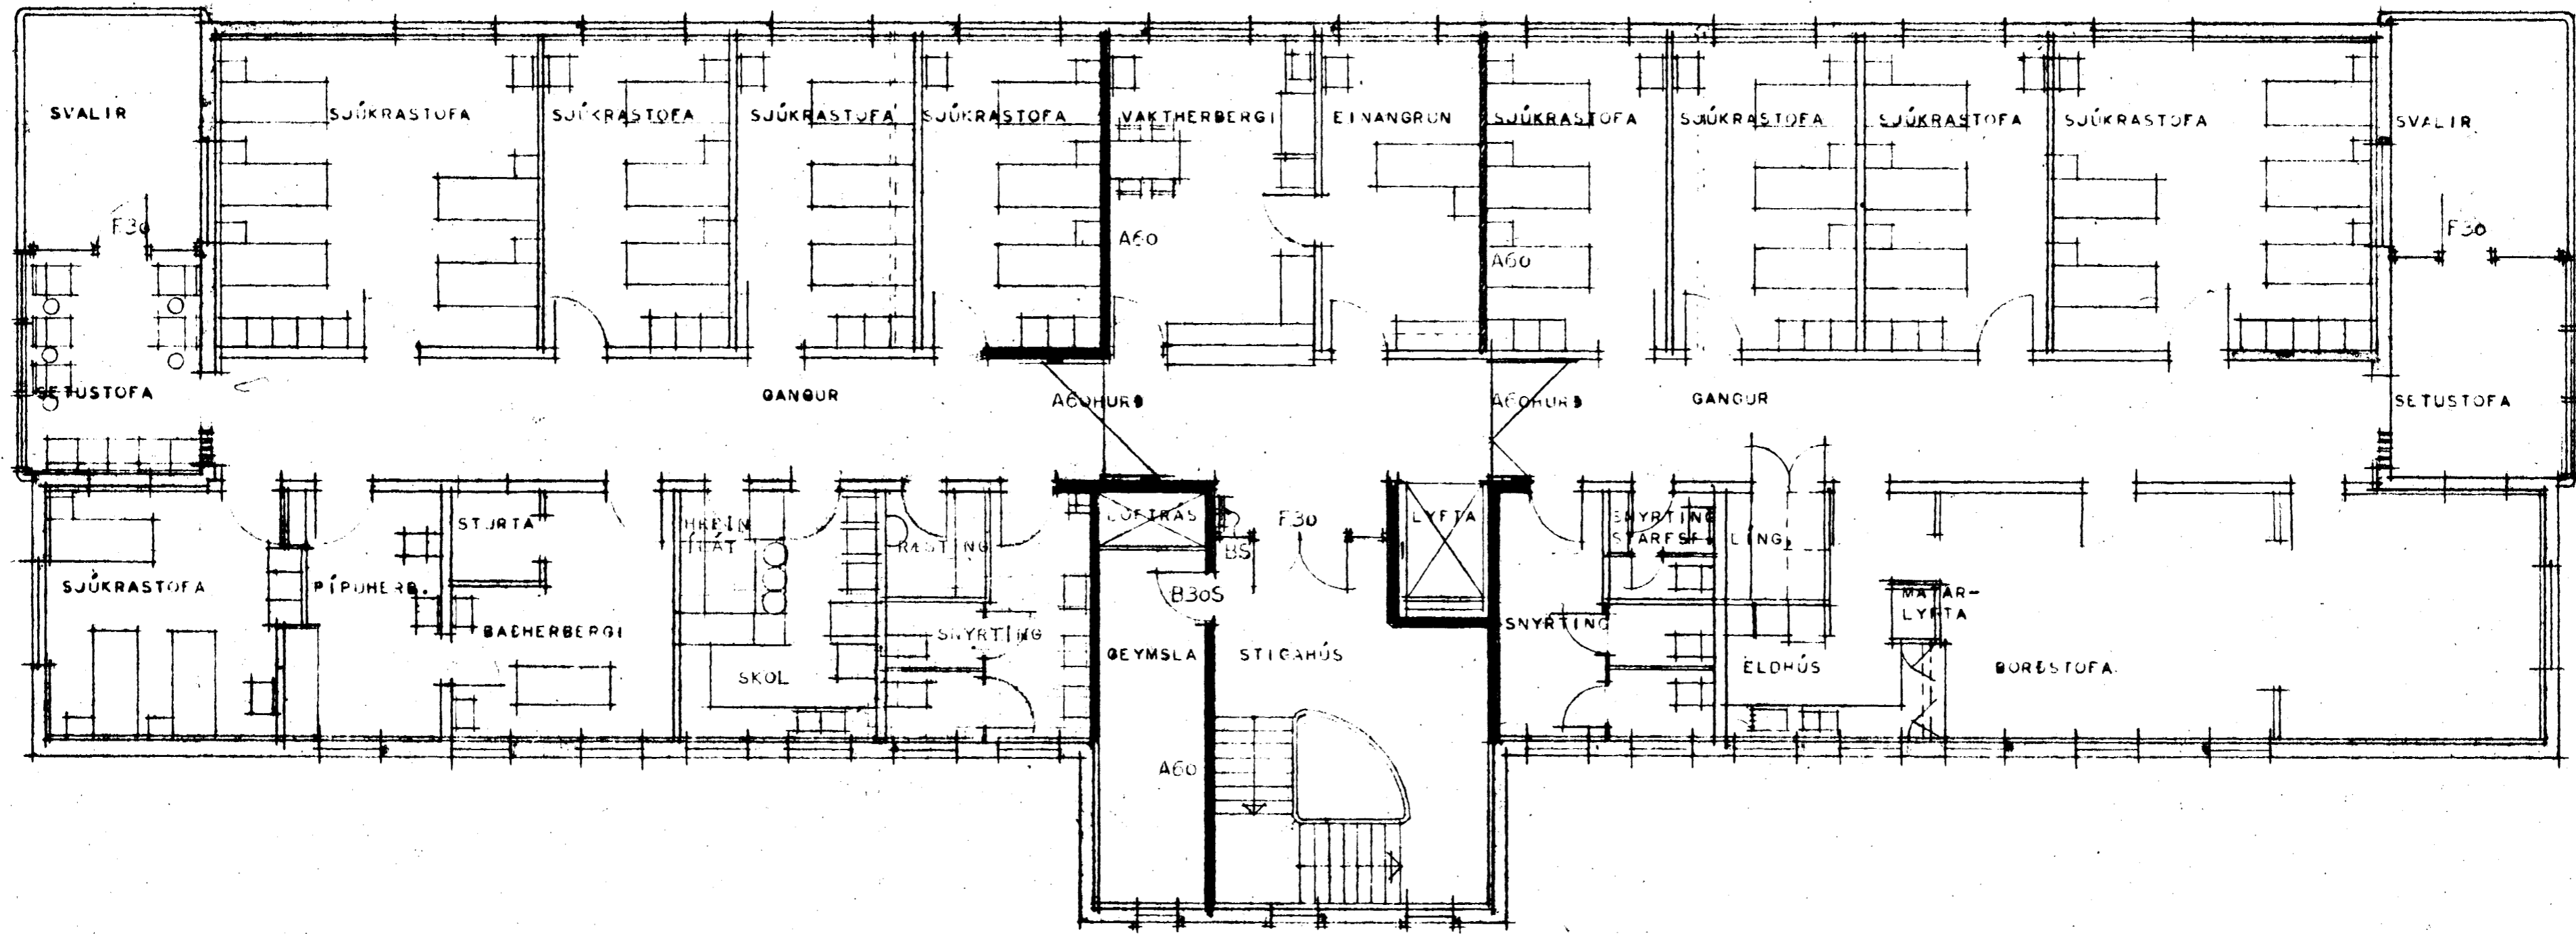

GRUNNMYND 3. HÆÐ

*Sbr. grein 23 12/4*  
Brunamálastofnun ríkisins  
SAMPYKKT  
5 MAI 1993  
*AA*  
Arni Arnason

Breytt maí 1993  
teiknaðar brunaváttir

ELLIHEIMILIÐ SÚLVANGUR, HAFNARFIRÐI.  
Breytt innréttingu á 3. hæð 1:100  
REYKJAVÍK, OKTÓBER, 1974  
DORVALDUR KRISTMUNDSSON  
ARKITEKT  
MAGNÚS GUÐMUNDSSON