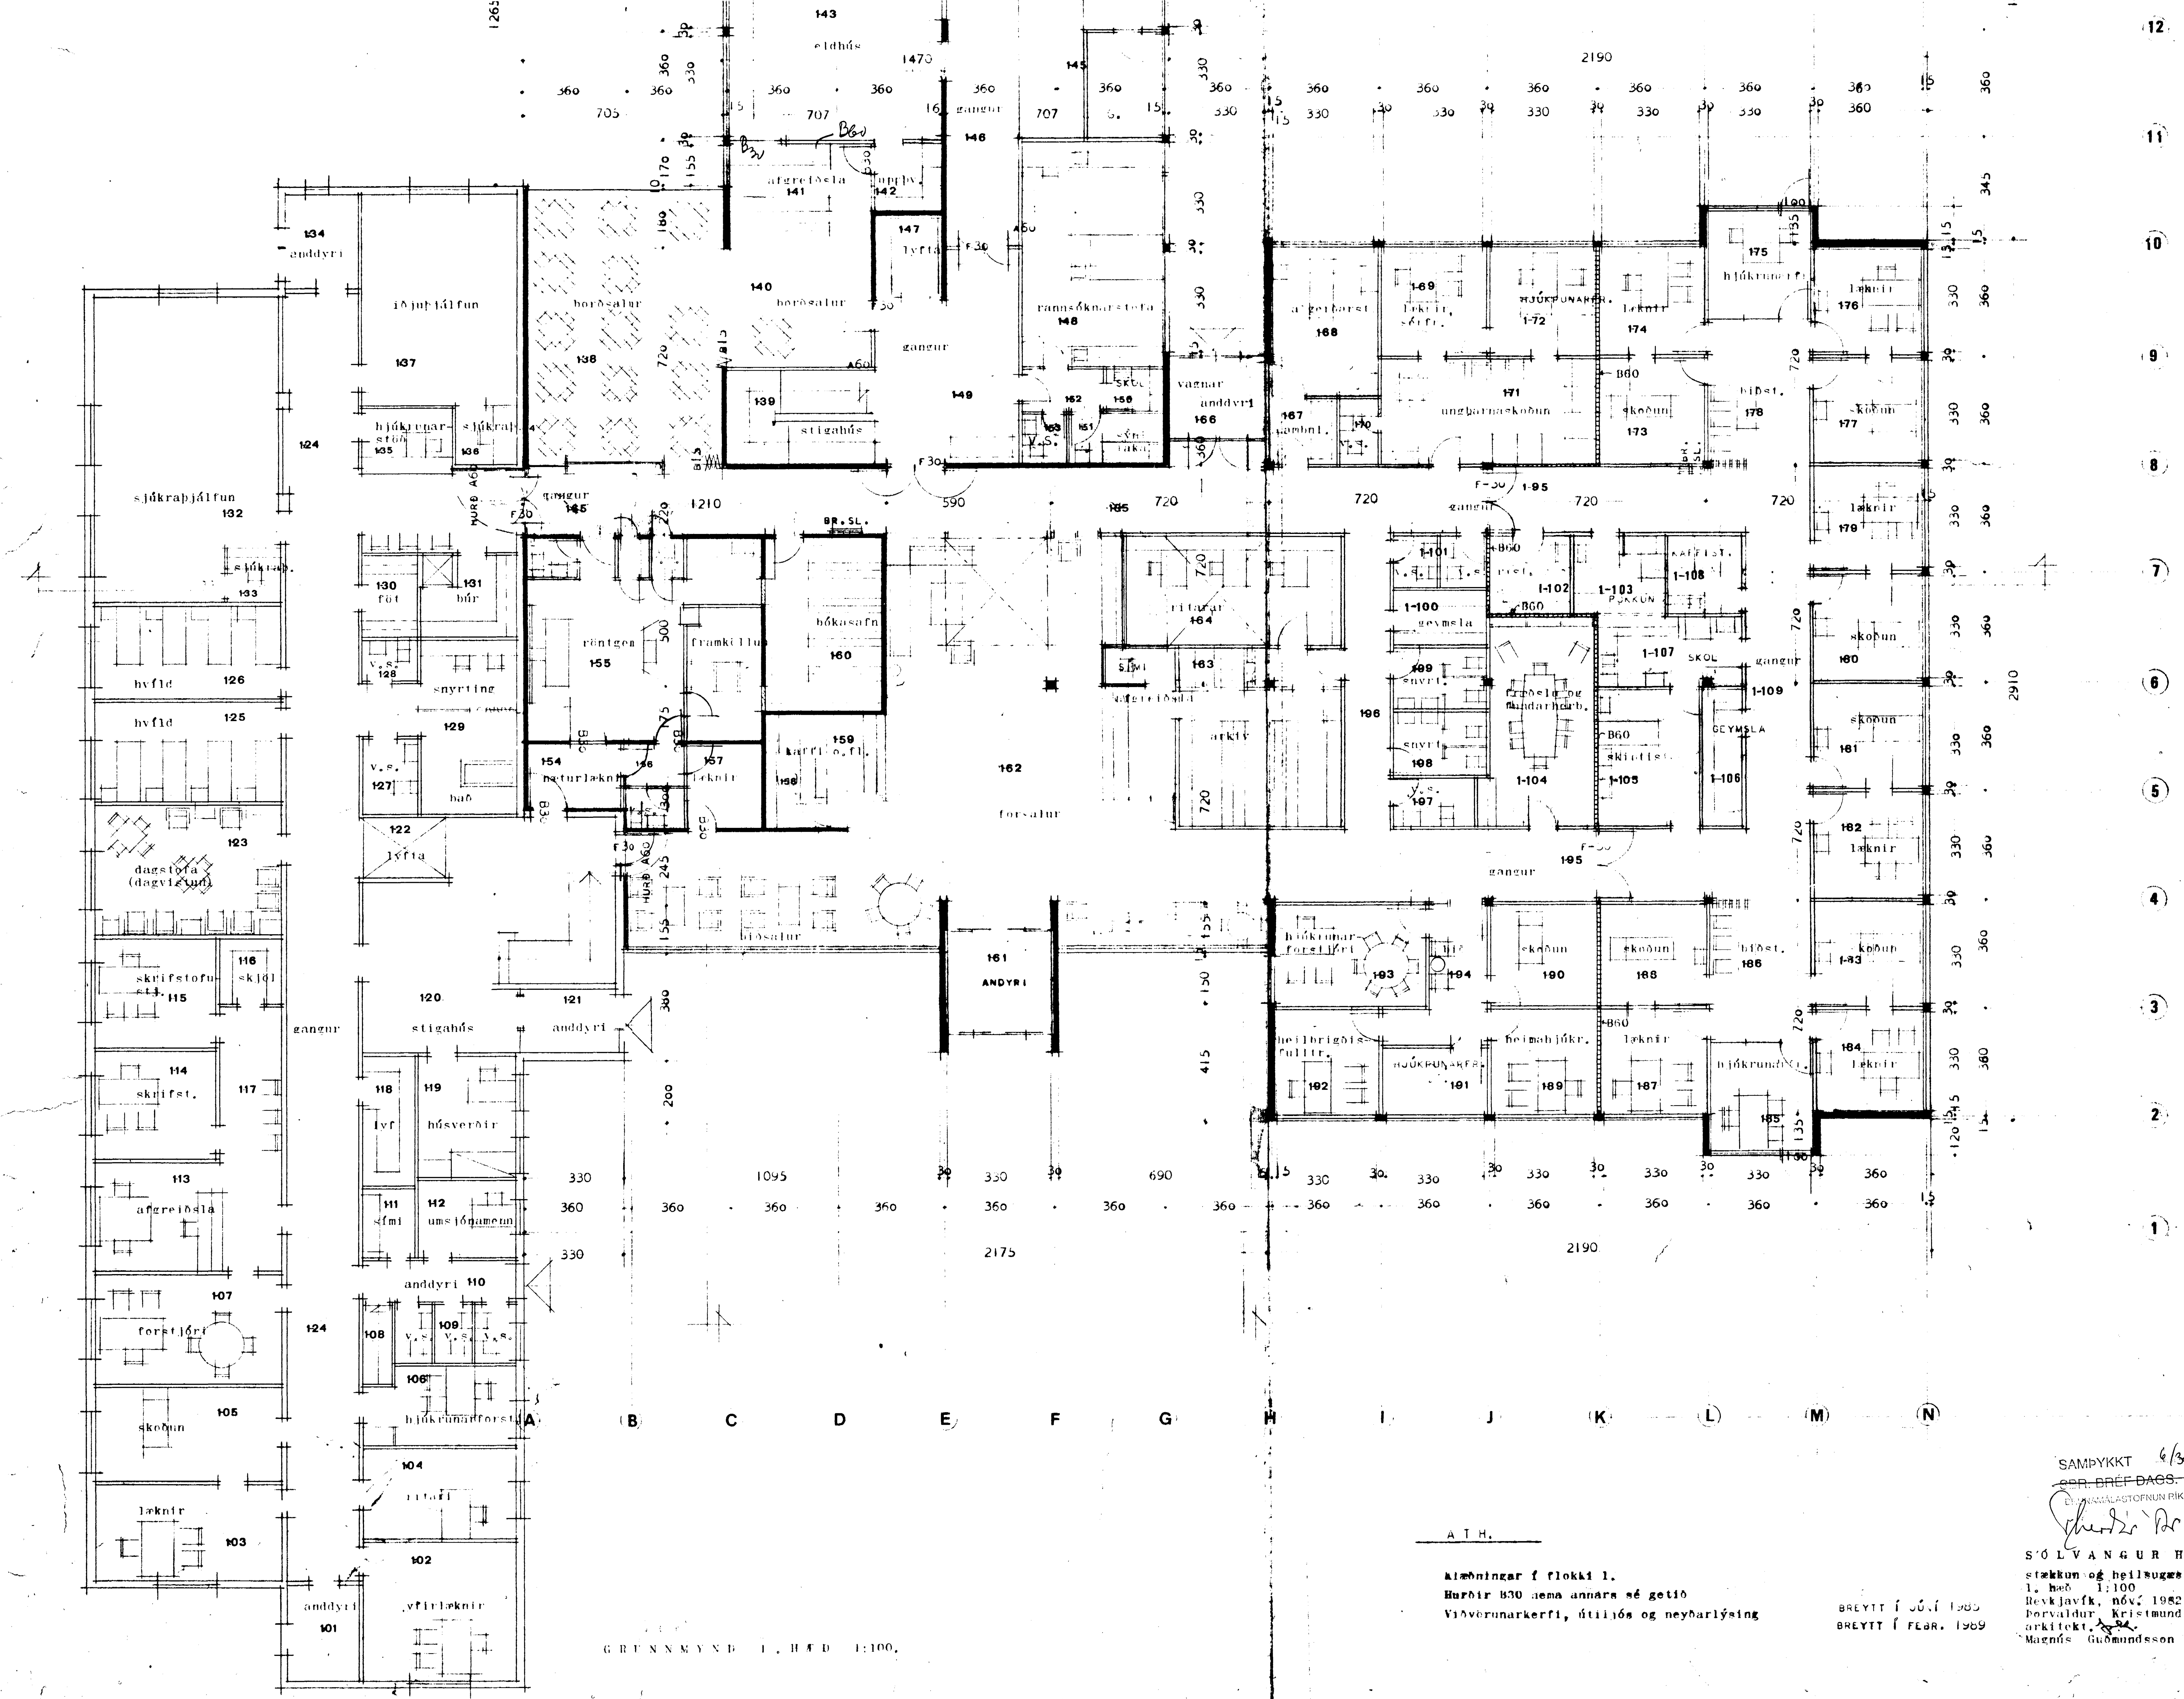

GRUNNMYND 1. HÆÐ 1:100.

A T H.

klæðningar í flokki 1.
Hurðir B30 nema annars sé getið
Viðvörunarkerfi, útiljós og neyðarlýsing

BREYTT Í JÚNÍ 1985
BREYTT Í FEBR. 1989

SAMÞYKKT 6/3 1989
~~SBR. BRÉF DAGS. 19~~
BRUNAMÁLASTOFNUN RÍKISINS

SÓLVANGUR HAFNARFIRÐI
stækkun og heilsugæslustöð
1. hæð 1:100
Reykjavík, nóv. 1982
Þorvaldur Kristmundsson
arkitekt.
Magnús Guðmundsson

3