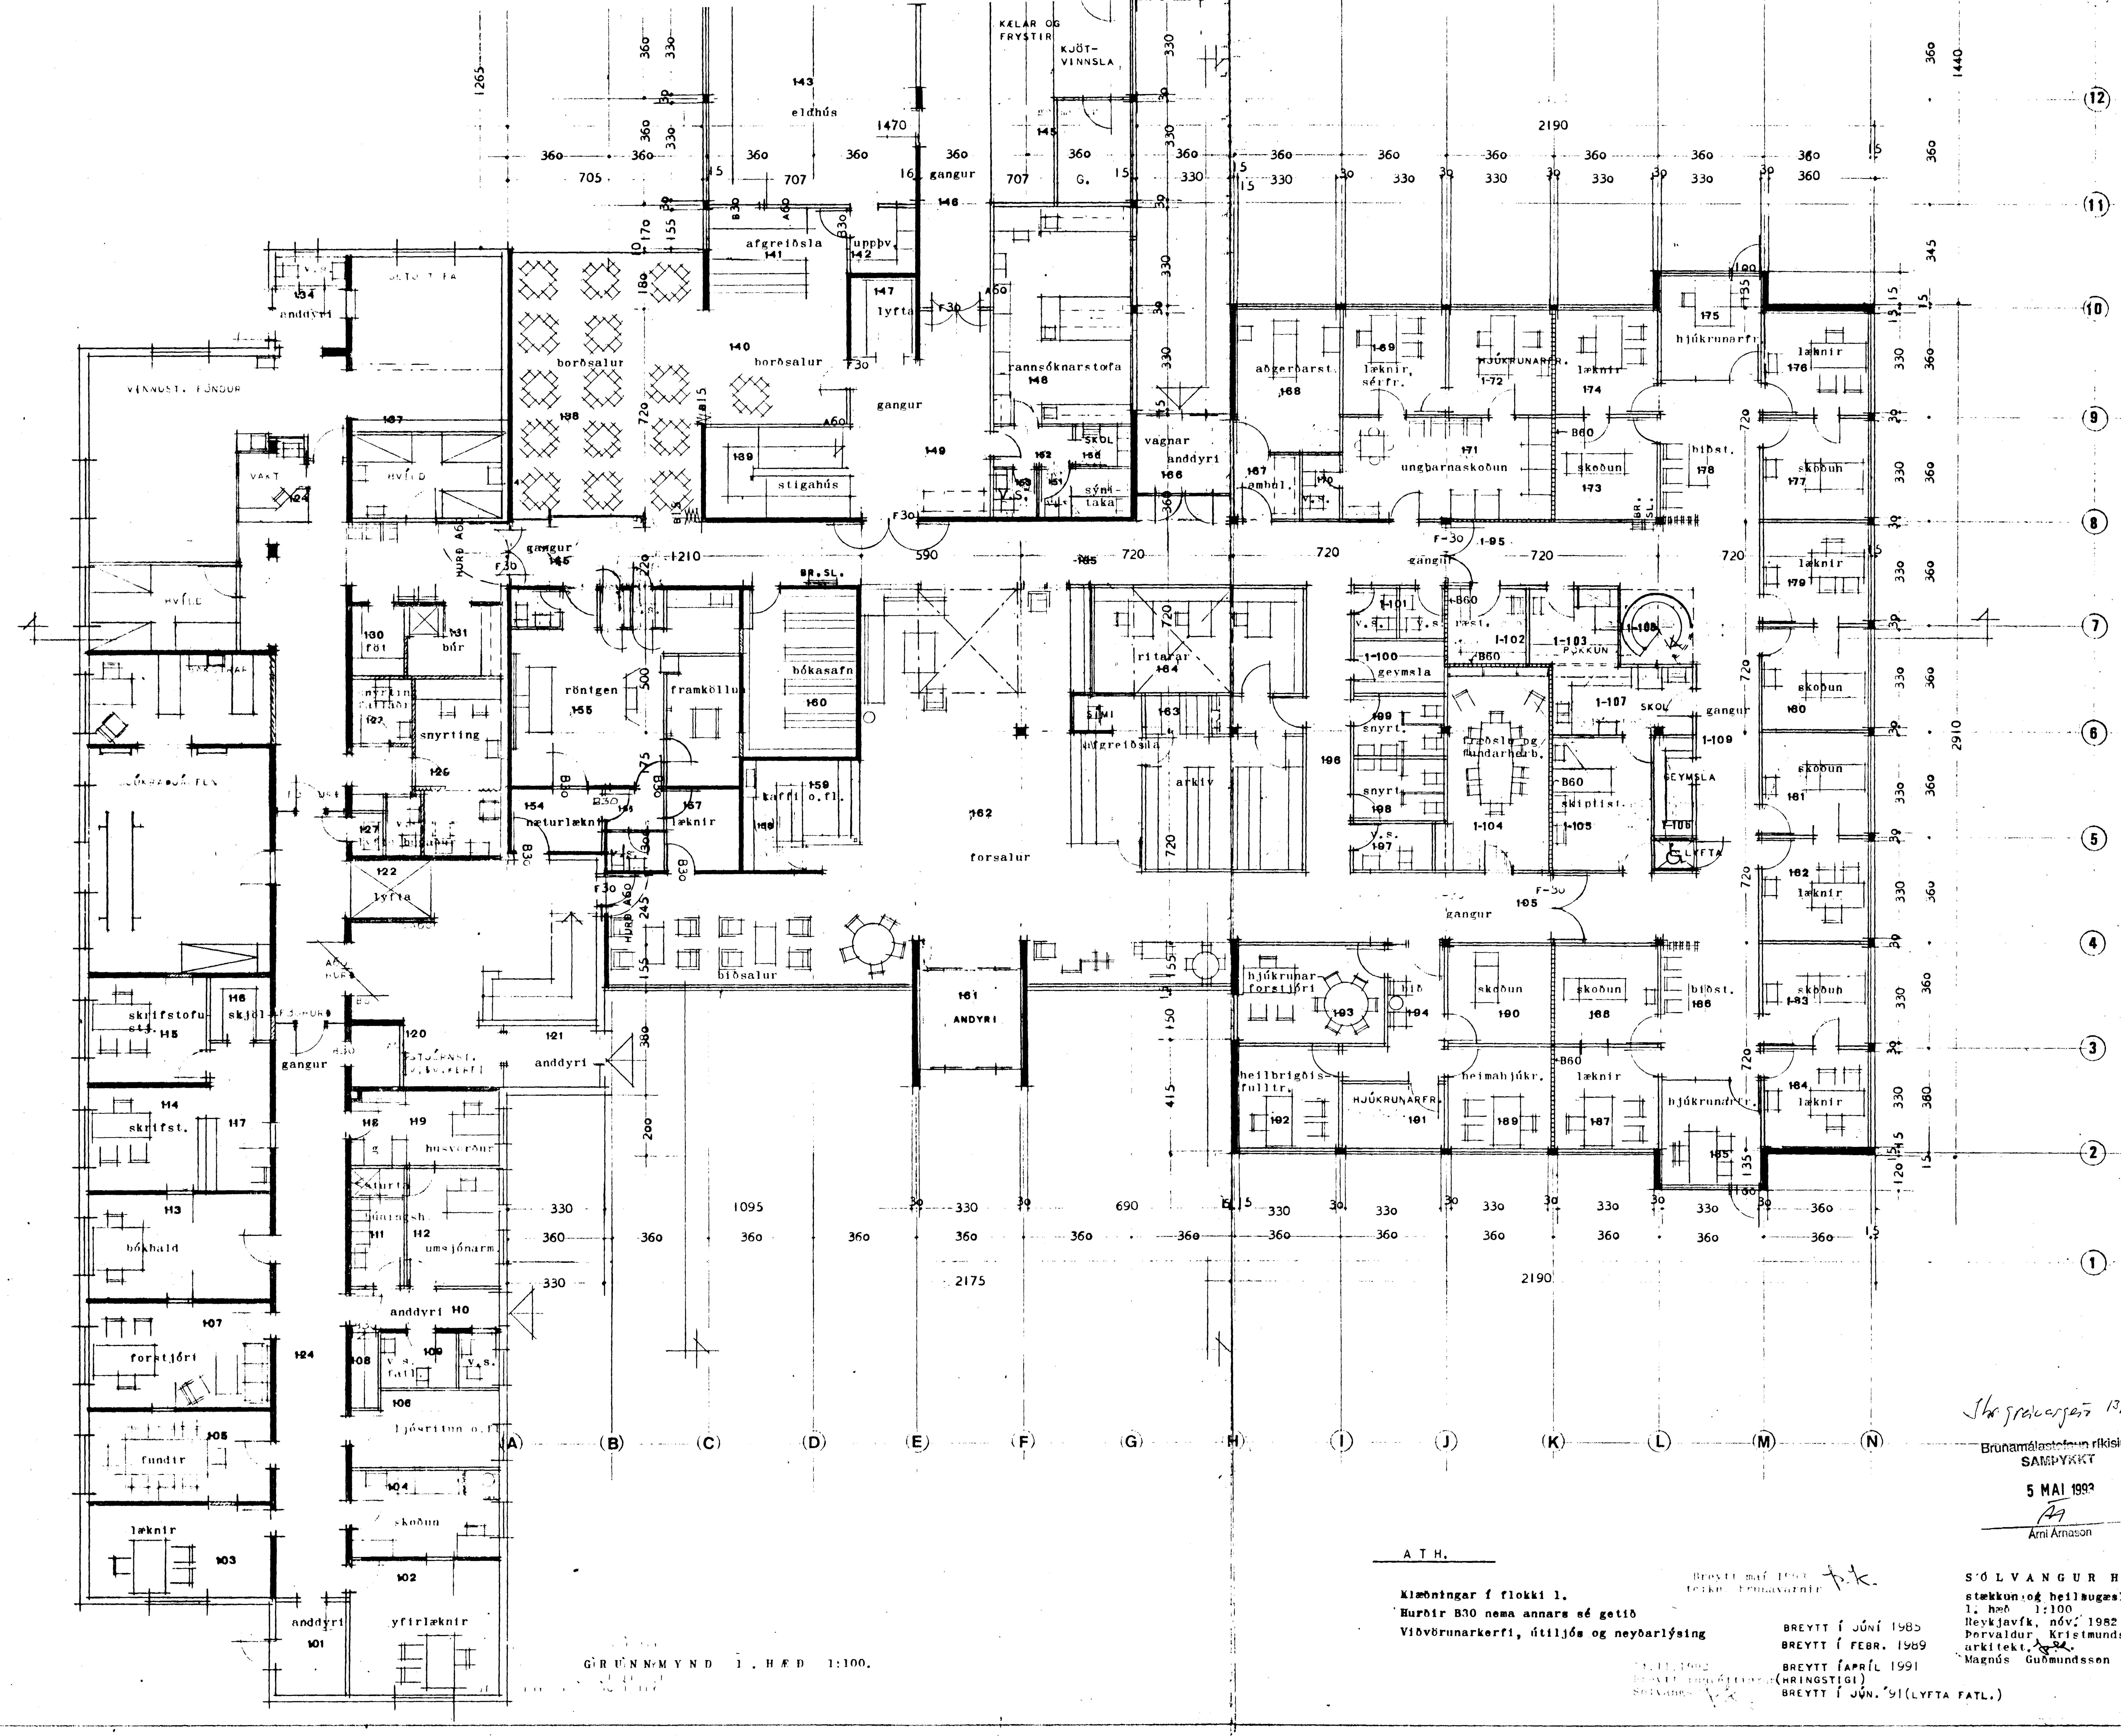

Samþykkt á fundi bygginganefndar þ. 6/5 1993.
BYGGINGAFULLTRÚINN Í HAFNARFIRÐI

Brunamálastofnun ríkisins
SAMÞYKKT
5 MAÍ 1993
Árni Árnason

A T H.

Klæðningar í flokki 1.
Hurðir B30 nema annars sé getið
Viðvörunarkerfi, útiljós og neyðarlýsing

Breytt maí 1993 teikn. brunavarnir

BREYTT Í JÚNÍ 1985
BREYTT Í FEBR. 1989
BREYTT ÍAPRÍL 1991 (HRINGSTIGI)
BREYTT Í JÚN. '91 (LYFTA FATL.)

S Ó L V A N G U R H A F N A R F I R D I
stækkun og heilsugæslustöð
1. hæð 1:100
Reykjavík, nóv. 1982
Þorvaldur Kristmundsson
arkitekt.
Magnús Guðmundsson

N. 3