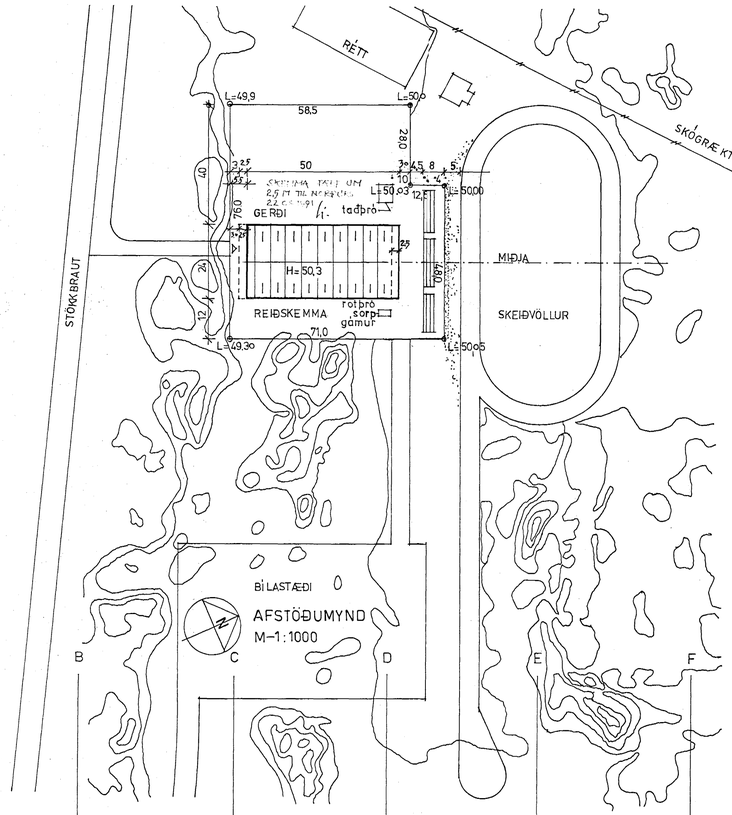

Skráningartafla:	Sörlastaðir við Kaldárselsveg				Skráseljari:	Sigurþór Aðalsteinsson											
Landnúmer:	121340				Kennitala:	250144-3939											
Matshlutanúmer:	01				Dags.:	16.4.1998											
Uppskipting og lýsing					Stærðir												
D0	D1	D2	D3	D4	D5	D5M	D6	D7	D8	D9	D10a	D10b	D11	D12	D16		D17
Lókun	Rými hæð-nr.	Nokkun texti	Hólf-fokkun	Eigin-hald	Rúmfatur m²	Millifatur m²	Stigar m²	Op m²	Brúttóflötur m²	Brúttóflötur sh.<1,8	Sala-hæð min	Sala-hæð max	Brúttó rúmmál m³	Nettóflötur m²	Birt fermetrar m²	Reiknaðs skiptarúmmáls	Skoðs. rúmmál m³
		Matshluti			1.433,0	0,0	5,5	5,5	1.427,5	63,0			6.830,0	5.539,0	1.364,5		40.255,5
		Botn											240,0				
	00	**Kjallari**															
	01	**1. hæð**			1.200,0	0,0	5,5	0,0	1.200,0	0,0			5.970,0	5.434,0	1.200,0		39.783,0
A	0101	**Æfingasvæði hrf**	N	0101	960,0				960,0		7,50	7,50	5.250,0	5.218,0	960,0		39.135,0
A	0102	**Bíðaðstaða hesta**	N	0101	120,0				120,0		3,00	3,00	360,0	108,0	120,0		324,0
A	0103	**Þjónustuými**	N	0101	120,0		5,5		120,0		3,00	3,00	360,0	108,0	120,0		324,0
	02	**2. hæð**			233,0	0,0	0,0	5,5	227,5	63,0			620,0	105,0	164,5		472,5
A	0201	**Þjónustuými**	N	0101	233,0			5,5	227,5	63,0	4,50	4,50	620,0	105,0	164,5		472,5

EFNISLÝSING:

HÚSIÐ ER BOGASKEMMA ÚR LÍMTRÉ KLÆDD MEÐ BÁRUÐUM MÁLMPLÖTUM

ÞJÓNUSTUENDI ER STEINSTÉYPTUR, KLÆDDUR SÖMU MÁLMKLÆÐNINGU

SKEMMA ER Í NÁTTÚRULITUM, TRÉVERK OG GIRÐINGAR MÁLAÐ HVÍTT

Samþykkt þann
30 APR. 1998
Byggingafulltrúinn í Hafnarfirði
Erlendur Hjálmarsson

BREYTT 15.02.1991 / BR. 01.03.1991 / FÆRSLA, GK, ÞAKHALLI, 22.08.1991 / SNYRTINGAR, GLUGGAR 09.09.1991 /

Sigurþór Aðalsteinsson

BR 16.04.1998 GLUGGAR Í FUNDAHERB.
BR. 20.10.1995 OFANLJÓS, MINNK. GEYLOFT

Sigurþór

REIÐSKEMMA SÖRLA VIÐ KALDÁRSELSVEG,
Grunnmyndir, afstöðumynd. BL 01
M- 1:100, 1:1000, 27.09.1990
Sigurþór Aðalsteinsson, arkitekt fAÍ