

	FLATARMÁL	RÚMMÁL
ÆFINGASVÆÐI MEÐ ÁHORF/ÁHÖLD	960 M ²	5250 M ³
BIÐAÐSTABA HESTA	120 M ²	480 M ³
ÖNNUR ÞÖNUSTURÝMI NEDRI HÆÐ	120 M ²	480 M ³
ÖNNUR ÞÖNUSTURÝMI EFRI HÆÐ	110 M ²	380 M ³
HÚS ALLS	1310 M ²	6590 M ³


rúmmál leiðr. 09.09.1991/

EFNISLÝSING:
 HÚSHIÐ ER BOGASKEMMA ÚR LÍMTRÉ KLÆDD MEÐ BÄRUDUM MÁLMPLÖTUM
 ÞÖNUSTUENDI ER STEINSTÉPTUR, KLÆDDUR SÖMU MÁLMKLÆÐINGU
 SKEMMA ER Í NÁTTÚRULITUM, TRÉVERK OG GIRÐINGAR MÁLAÐ HVÍTT

**Brunamálastofnun ríkisins
SAMPYKKT**

8 MARS 1996

AA
Arni Arnason

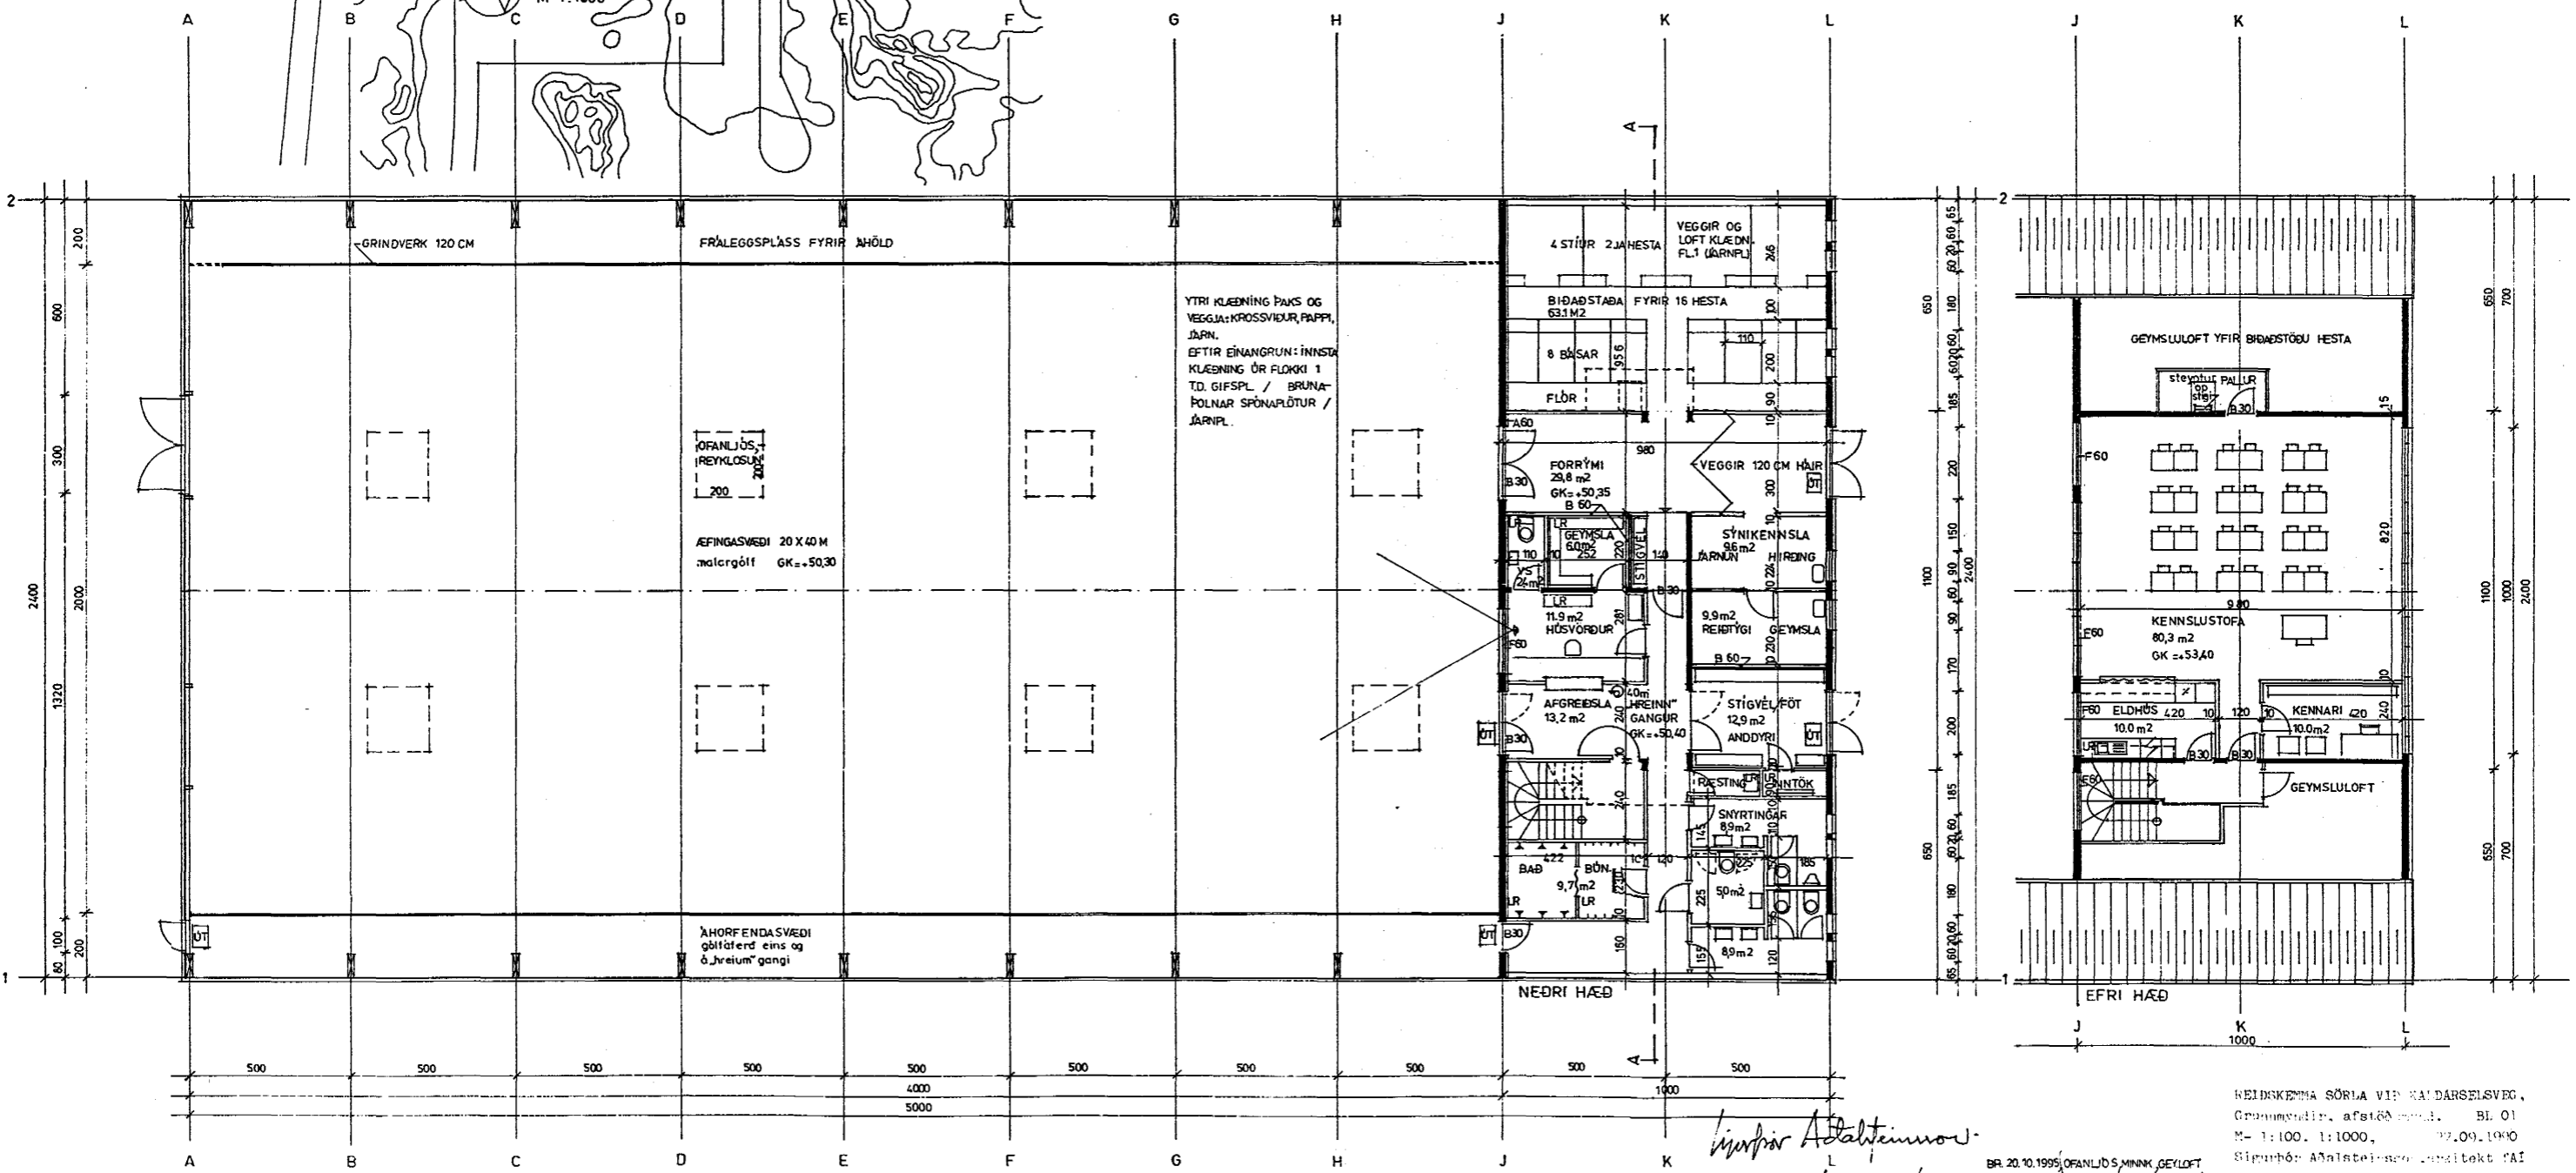

Arni Arnason

BR. 20.10.1995/OFANLJÓÐS MINNI GEYLOFT,
 BR. 01.03.1991/FAERSLA, GK, PAKHALLI, 22.08.1991/
 BR. 15.02.1991/SNYRTINGAR, GLUGGAR 09.09.1991/

HEIÐSKEMMA SÖRLA VÍÐ KALDARSELSEVEG,
 M= 1:100, 1:1000, 22.09.1990
