




Samþykkt þann

04 OKT. 2001

Byggingafræðingur í Hafnarfirði
F.h. Kristján Þórarinnsson

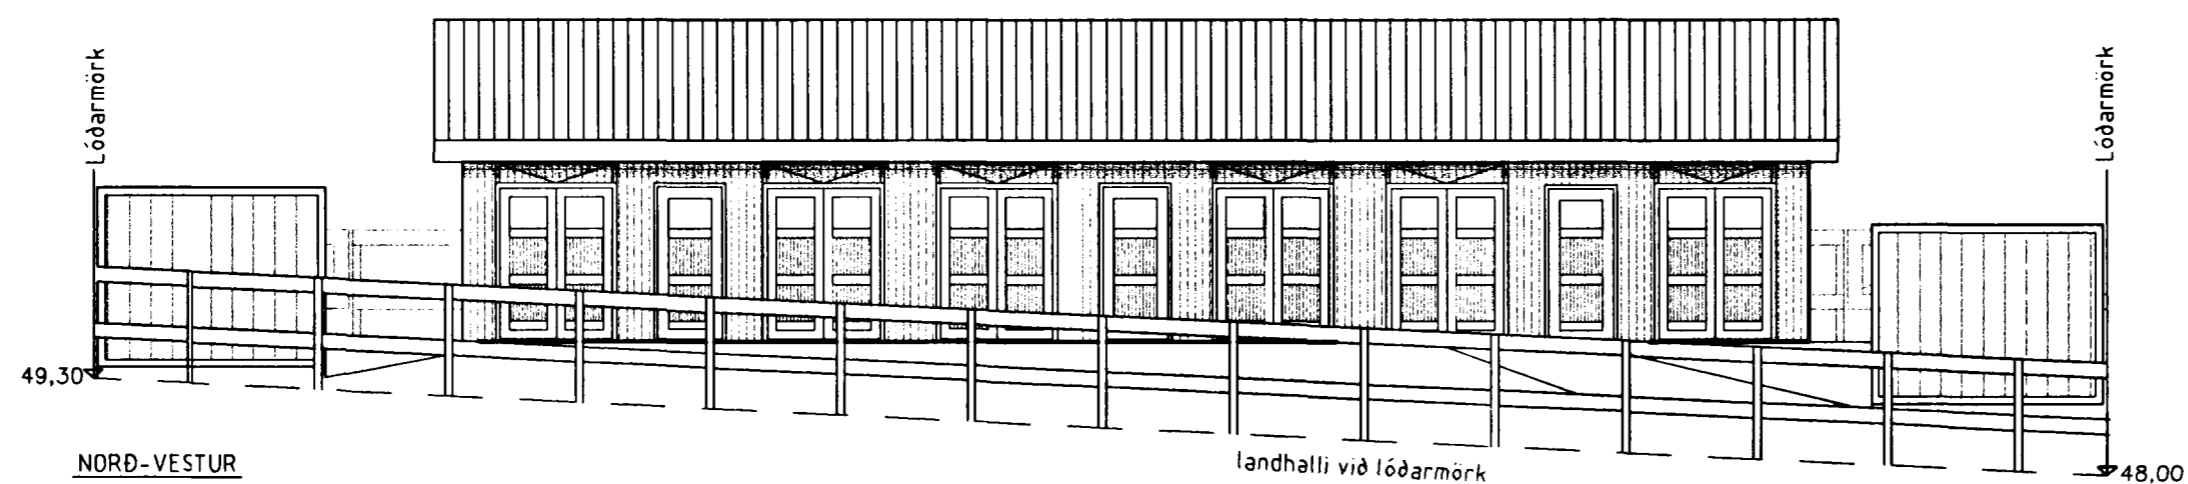

NORÐ-VESTUR

Landhalli við lóðarmörk



SUD-AUSTUR

Landhalli við göfu

Breytingar 22.09.01:
1. Fjölgað er hurðum á norðurhlíð og fækkað gluggum.
2. Innlok hita- og vatnsveitu

Breytingar 28.06.01:
1. Hesthús í miðrými (eignarhald 0102)
2. Breytingar á hurðum í norð-vestur og suð-austur.

ATHUGASEMDIR

Frágangur á lóðarmörkum skal vera samkvæmt samkomulagi við nágranna

Hesthús í miðrými - Br. skráningart	22.9.01
Gluggar og hurðir á norðurhlíð	22.9.01
Húsið lengt til vesturs	19.6.00
BREYTINGAR	Dags

Lofur G Þorsteinsson
byggingafræðingur
Álakovísl 88, 110 Reykjavík
K.t. 170754 - 4099
símar 587 9787 / 899 2117
Netf.: loftur@verkvangur.is

Sörlaskeið 19, Hafnarfirði
- Hesthús -

ÚTLIT

VERK NR.	202	BLAD	
DAGS	22.09.01		01.103
MKV	1:100	TEKNI	L. Þ.