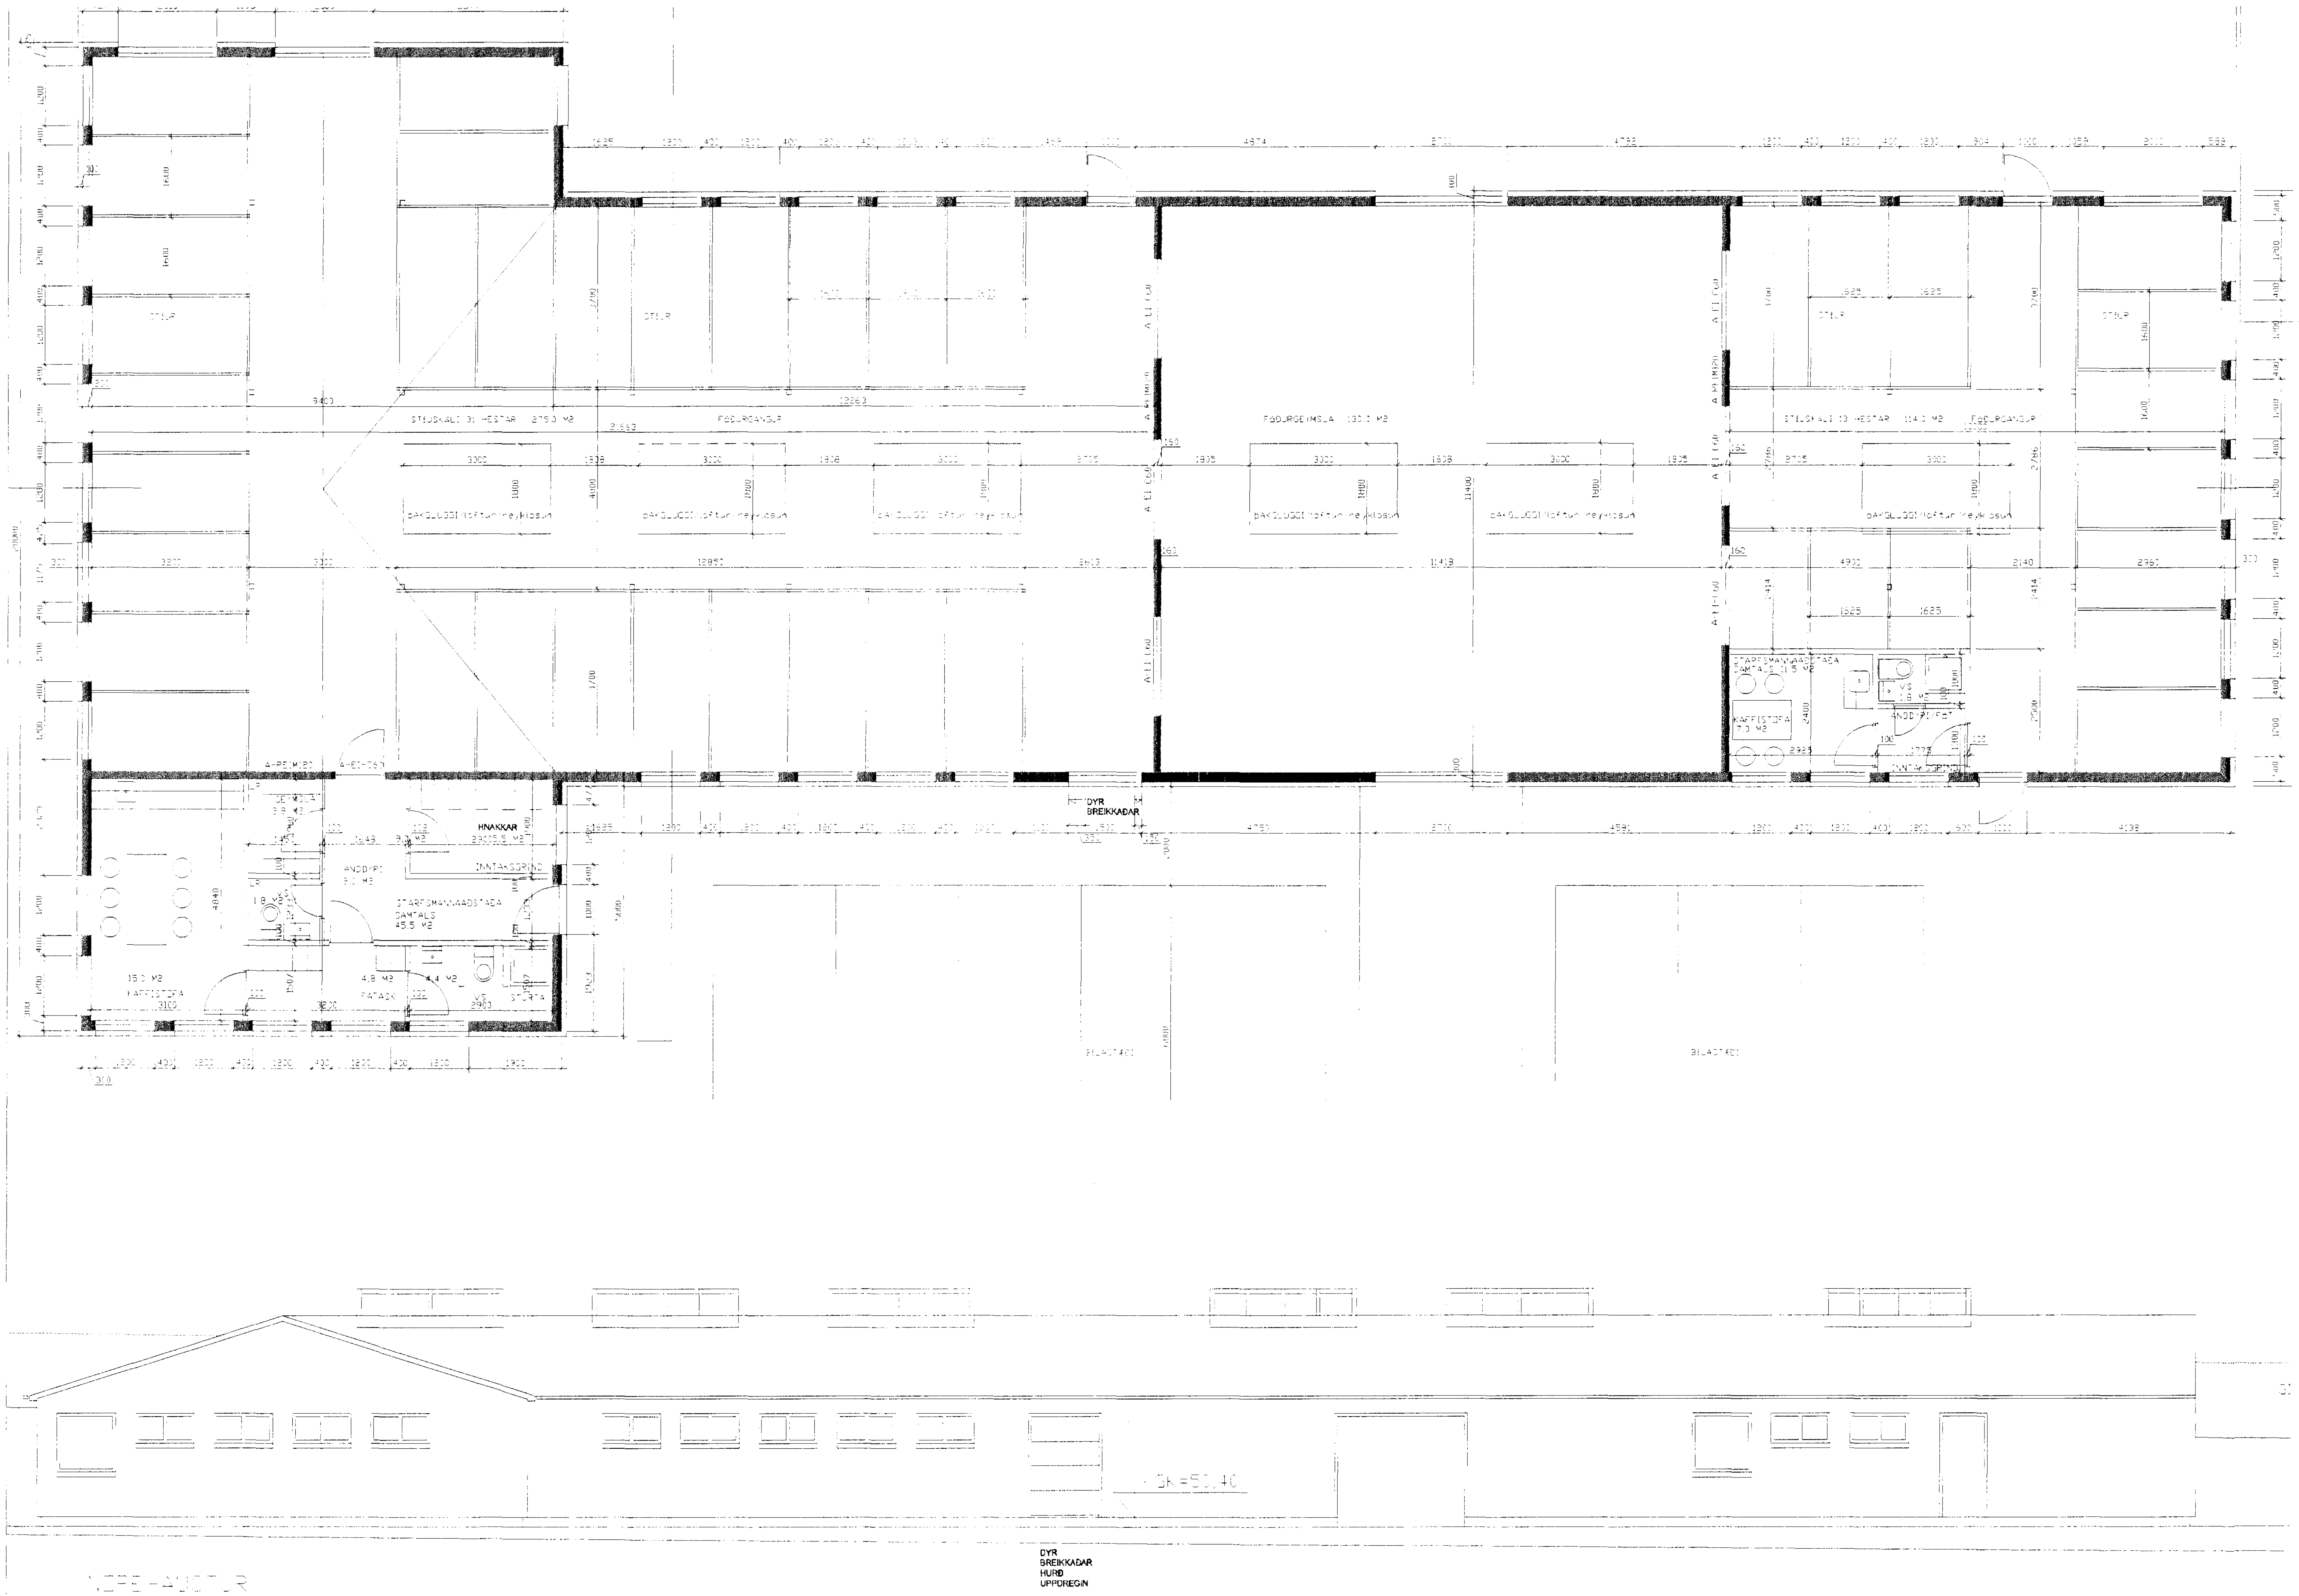

Samþykkt þann

2 3 NOV 2012

Byggingafulltrúinn í Hafnarfirði
F.h. Sigurður Steinar Jónsson

BREYT: DAGS: LÝSING:

BR. 12.11.2012 DYR BREIKKAÐAR

Sörlaskeið 24, Hafnarfirði B.0044

ÞRIÐJA HÆÐIN ARKITEKTAR - SIGURÞÓR AÐALSTEINSSON FAÍ

BR. 12.11.2012 DYR BREIKKAÐAR
AÐALTEIKNINGAR

STRANDGÖTU 28 220 HAFNARFIRÐI
SÍMI 565 48 10 FAX 565 48 31