

Sampykkt þann
 22 JUNI 2001
 Byggingsfulltrúinn í Hafnarfirði
 F.h. Sigurbjartur Halldórsson

BYGGINGARLÝSING:

Almennt: Í byggingunni eru tvö hesthús, annað fyrir 31 hest, hitt fyrir 13 hesta. Fóðurgeymsla er staðsett milli hesthúsanna, kaffistofa með snyrtingu er í hvoru húsi. Í stiuskánum eru tvær raðir af stíum fyrir einn hest, hvor röð við sinn langvegg og ein röð með gaflveggjum.. Stugóf eru malarborin. Milli stíuraðanna er fóðurgangur með steypu gófi. Á langvegg að gerði eru einfaldar dyr með tvískiptum hurðum inn á fóðurganga og tvöfaldar dyr að stíuröðunum. Stiuveggir meðfram fóðurgögum eru steypir. Milli stíá eru lausar járngrindur. Tað er hreinsað með mokstursvél og eru grindur þá tekna upp. Vélin losar í taðþrær aftast í lóð eða aðfluttan gám sem aðeins stendur við gafi meðan mokad er út.

Fóðurgeymsla er með tvöföldum dyrum sem snúa beint að götu annars vegar og að gerði hins vegar. Bilastæði eru staðsett beggja vegna innkeyrslu í Fóðurgeymslu, þrjú annars vegar, fimm hins vegar, alls átta stæði.

Undirstöður: Steinsteypar.

Gólf: Fóðurgangar, fóðurgeymsla og kaffistofa eru með steypum golfum, önnur gólf með mól eða leirbornum sandi.

Veggir: Útveggir eru steinsteypir 16 cm þykkir, einangaraðir að utan með 100 mm steinull og klæddir báraði málmklæðningu. Brunaheldir innveggir eru steinsteypir 16 cm þykkir.


Gluggar: eru úr timbri, steypir.

Þak: Sperrupak á tveimur burðarbitum eftir endilöngu, einum undir hvorum þakhelmingi. Timburstoðir eru undir burðarbitum.

Klætt að utan og innan með báraði málmklæðningu. Brunamótstaða klæðningar er a.m.k. R30. **Þakgluggar:** með vélrænni loftræstingu eru í mæni.

Litir: Veggir og þak græntóna að utan, ljósgráir að innan, hurðir og gluggar hvítir, gerði galvaniserað, ómálað.

Gerði: 50 mm járnör, hæð 150 cm. Ef plaströr, þá með rafstengr á þeirri hlið sem snýr inn í gerði.

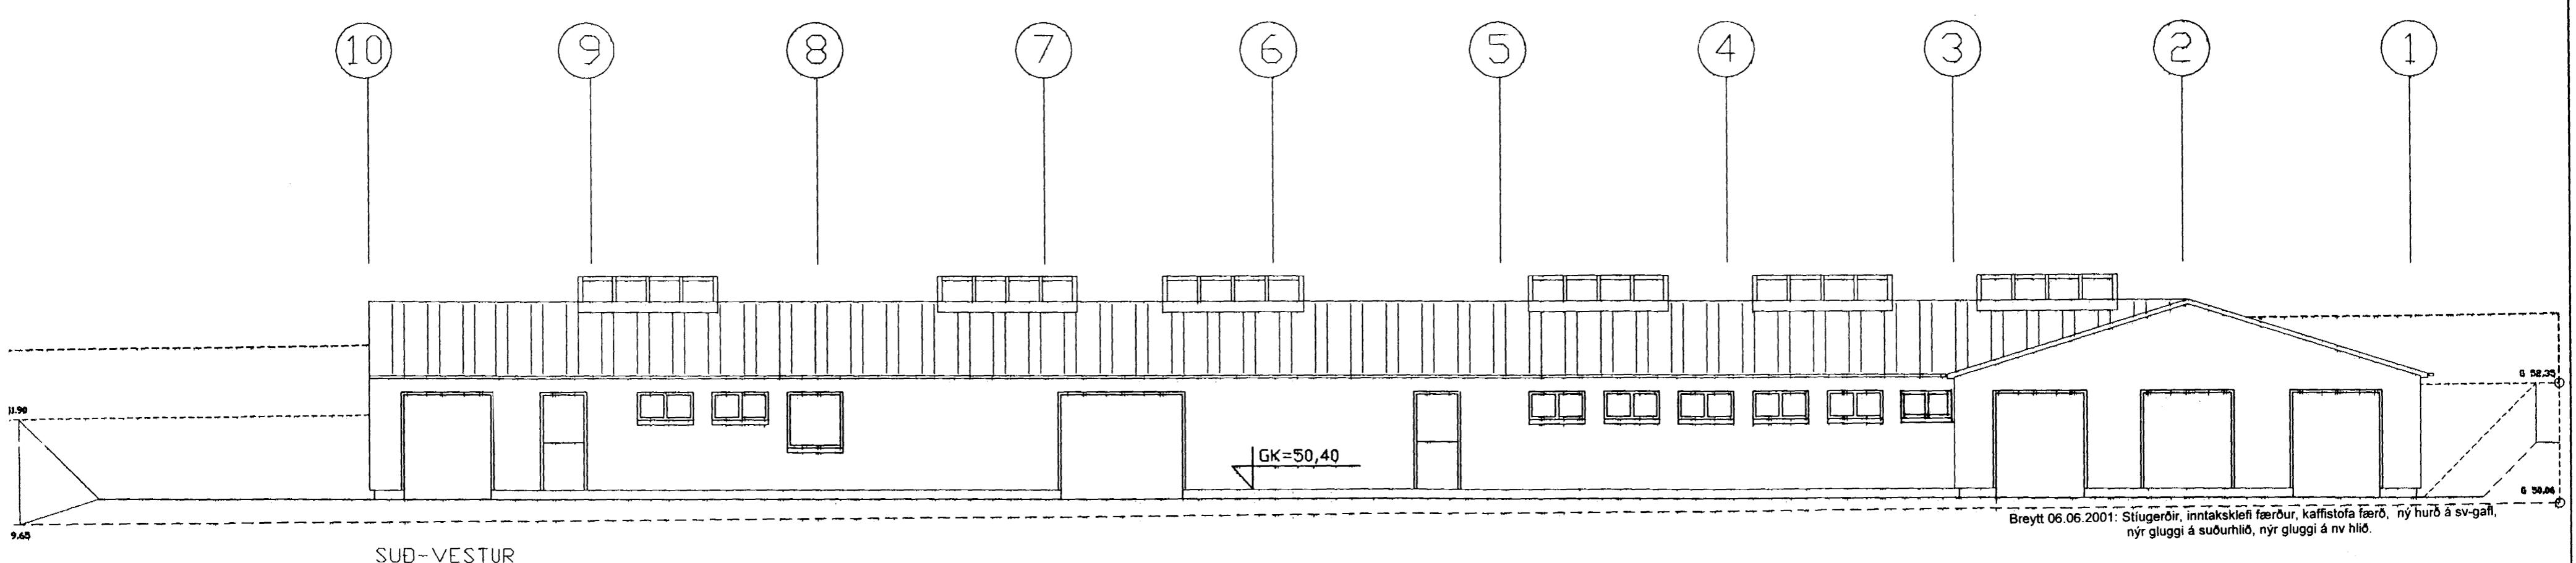

Sörlaskeið 24, Hafnarfirði 001

BREYTT: DAOS: LÝSING:

Breytt 18.06.2001: Skráningartafla, athugasemdir „hestar haldnir í atvinnuskyrin“

Guðrún Ólafsdóttir

þRÍÐJA HÆÐIN, ARKITEKTAR – SIGURPÓR ADALSTEINSSON FAÍ
 STRANDGÖTU 28 220 HAFNARFIRÐI
 SÍMI: 556 46 10 FAX: 565 48 31
 KT-250144-3939
 NETFANG: s@plondo.is

HANNAD: SA TEKNAD: SA DAOS: 15.03.2000 MKV: 1:100, 1:500 VÉRKNR: -