

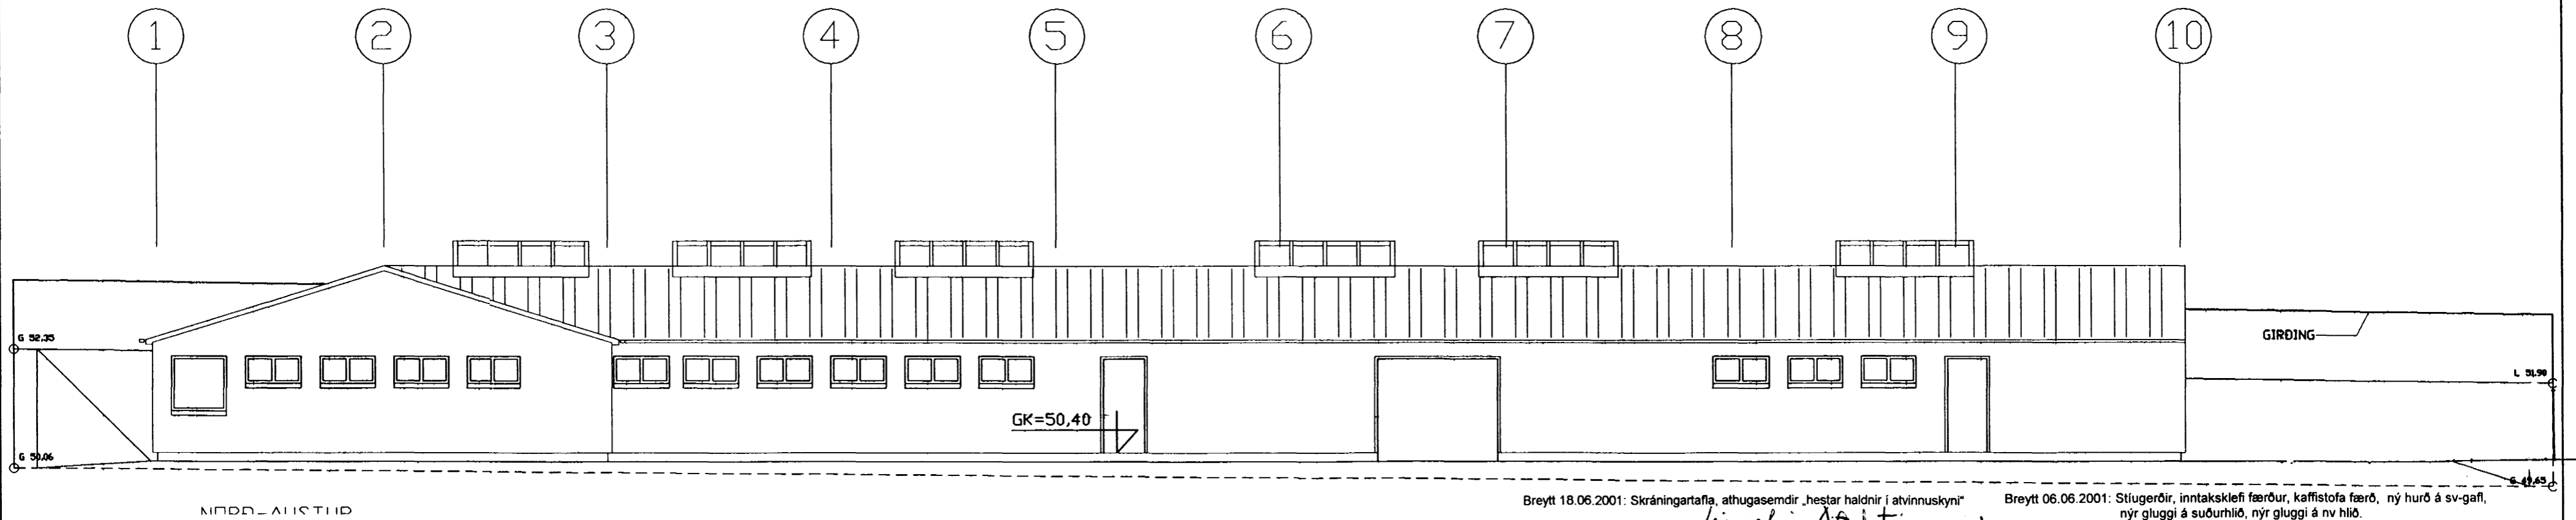


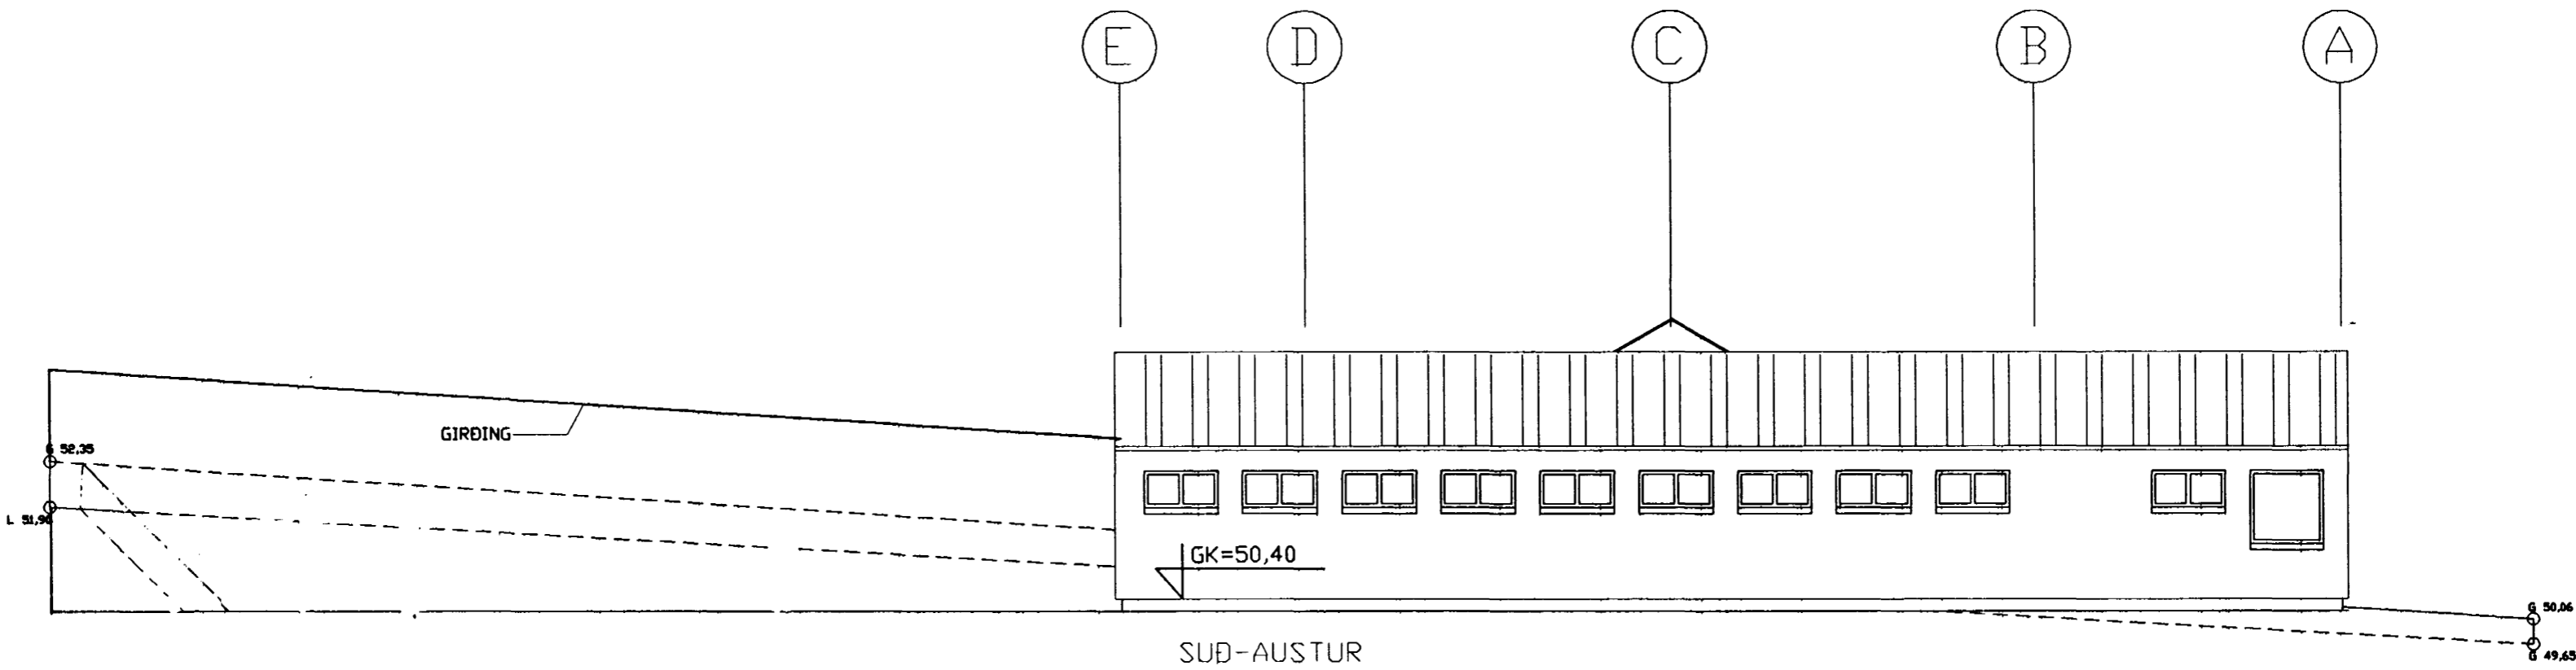

Samþykkt þann

2 2 JUNI 2001

Byggingafulltrúinn í Hafnarfirði  
E.h. Sigurbjartur Halldórsson

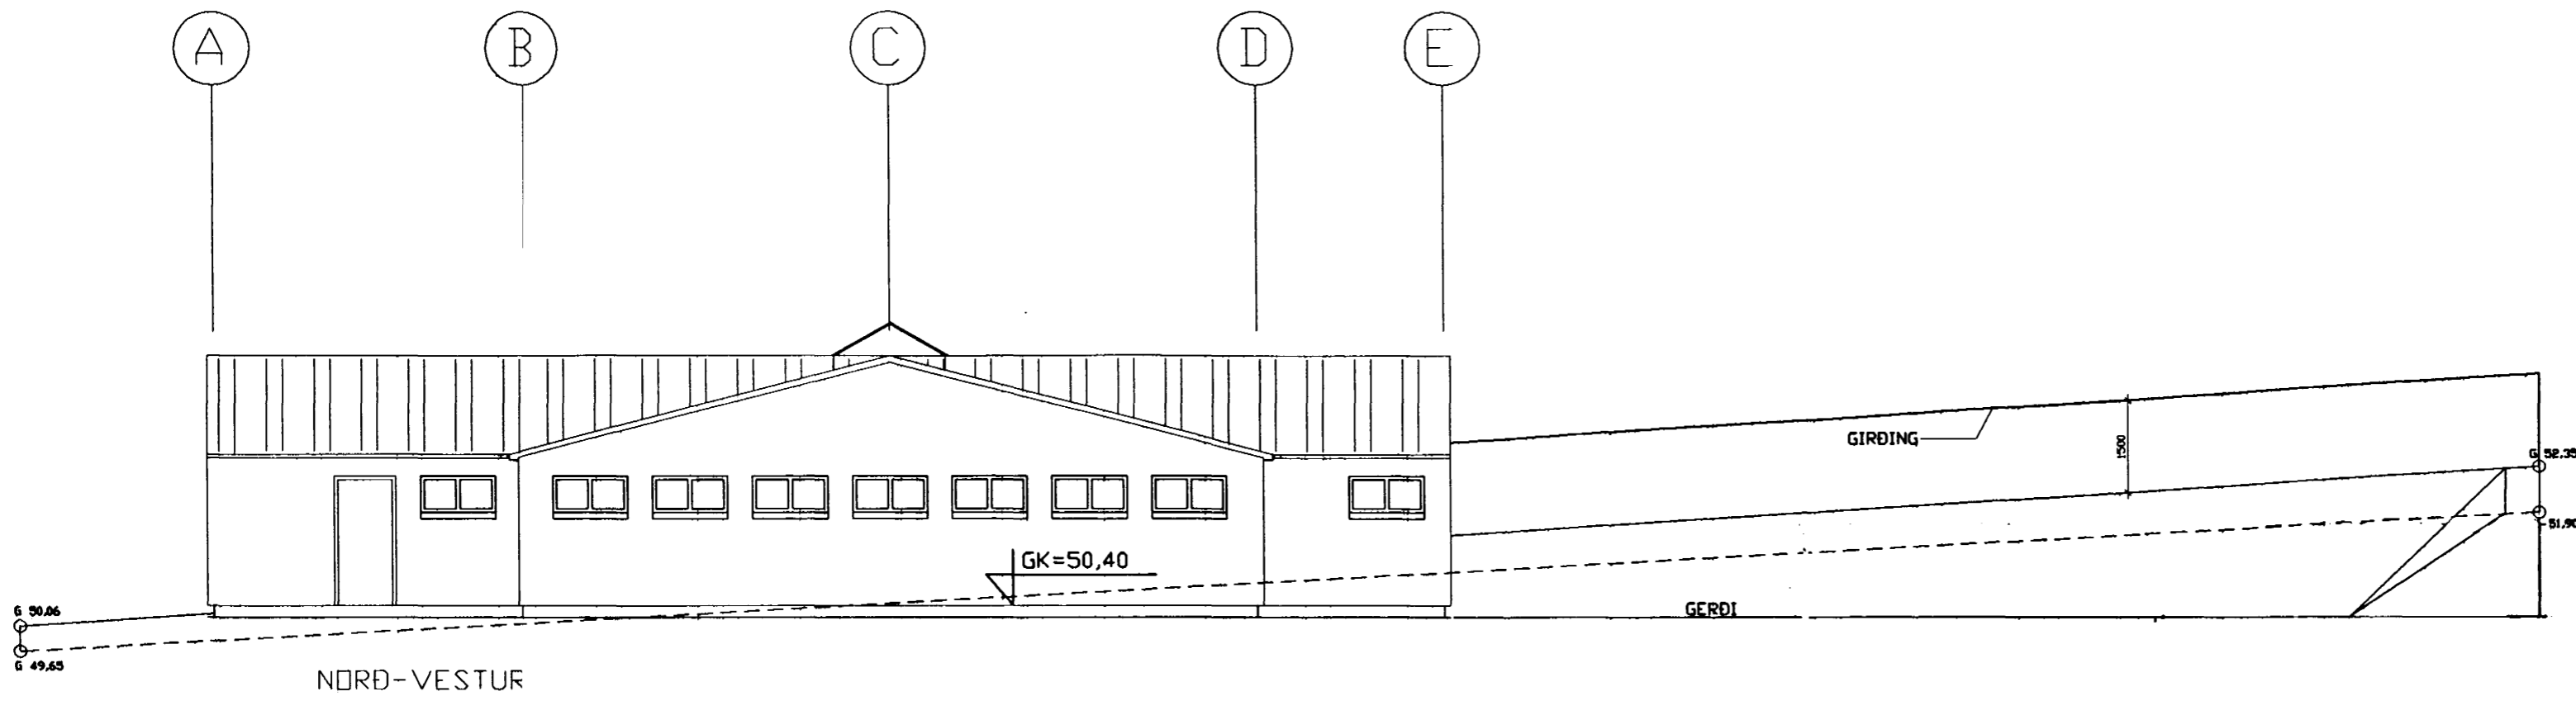

Breytt 18.06.2001: Skráningartafla, athugasemdir „hestar haldnir í atvinnuskyni“  
*himbrir Adalsteinsson*

Breytt 06.06.2001: Stúgerörir, inntakskefli færður, kaffistofa færð, ný hurð á sv-gafl, nýr gluggi á suðurhlöð, nýr gluggi á nv hlöð.

Sörlaskeið 24, Hafnarfirði -003

BREYTTI: \_\_\_\_\_ DAGS: \_\_\_\_\_ LÝSING: \_\_\_\_\_  
 \_\_\_\_\_  
 \_\_\_\_\_  
 \_\_\_\_\_



ÞRÍÐJA HÆÐIN, ARKITEKTAR – SIGURÞÓR AÐALSTEINSSON FAI  
 ÚTLIT  
 AÐALTEIKNINGAR

HANNAÐ: SA TEIKNAD: SA DAGS: 15.03.2000 MKV: 1:100, VERKNR: -

STRANDGÖTU 28 220 HAFNARFIRÐI  
 Sími: 555 46 10 FAX: 565 48 31  
 KT:250144-3939  
 KT:250144-3939  
 sí@landla.is