

BYGGINGARLÝSING

Almennt: Í byggingunni eru tvö hesthús, annað fyrir 31 hest, hitt fyrir 13 hesta. Fóðurgeymsla er staðsett milli hesthúsanna, kaffistofa með snyrtingu er í hvoru húsi.. Í stíuskálunum eru tvær raðir af stíum fyrir einn hest, hvor röð við sinn langvegg og ein röð með gaflveggjum.. Stíugólf eru malarborin. Milli stíuraðanna er fóðurgangur með steyptu gólf. Á langvegg að gerði eru einfaldar dyr með tvískiptum hurðum inn á fóðurganga og tvöfaldar dyr að stíuröðunum. Stíuveggir meðfram fóðurgöngum eru steypdir. Milli stíá eru lausar járngrindur. Tað er hreinsað með mokstursvél og eru grindur þá teknar upp. Vélin losar í taðbrær aftast í lóð eða aðfluttan gám sem aðeins stendur við gafl meðan mokað er út.

Fóðurgeymsla er með tvöföldum dyrum sem snúa beint að götu annars vegar og að gerði hins vegar. Bílastæði eru staðsett beggja vegna innkeyrslu í Fóðurgeymslu, því annars vegar, fimm hins vegar, alls átta stæði.

Undirstöður: Steinsteyptar.

Gólf: Fóðurgangar, fóðurgeymsla og kaffistofa eru með steypum gólfum, önnur gólf með möl eða leirbornum sandi.

Veggir: Útveggir eru steinsteyptir 16 cm þykkir, einangaraðir að utan með 100 mm steinull og klæddir báraðri málmklæðningu. Brunaheldir innveggir eru steinsteyptir 16 cm þykkir.

Innveggir eru stélnsteyptir 16 cm
Gluggar: eru úr timbri ísteyptir.


Pak: Sperrubak á tveimur burðarbitum eftir endilöngu, einum undir hyvorum bakhelmingi. Timburstoðir eru undir burðarbitum.

undan Hverfjörðum þaknefningi. Timburstóll eru undan barðarbitum. Klætt að utan og innan með báraðri málmklaeðningu. Brunamótstaða klæðningar eru a m.k. R30. **þakgluggar:** með yélrænni loftræstingu eru í mæni.

Litir: Vegir og þak græntóna að utan, ljósgráir að

Gerði: 50 mm járnror, hæð 150 cm. Ef plaströr, þá með rafstrepq á beirri hlið sem snýr inn í gerðið.


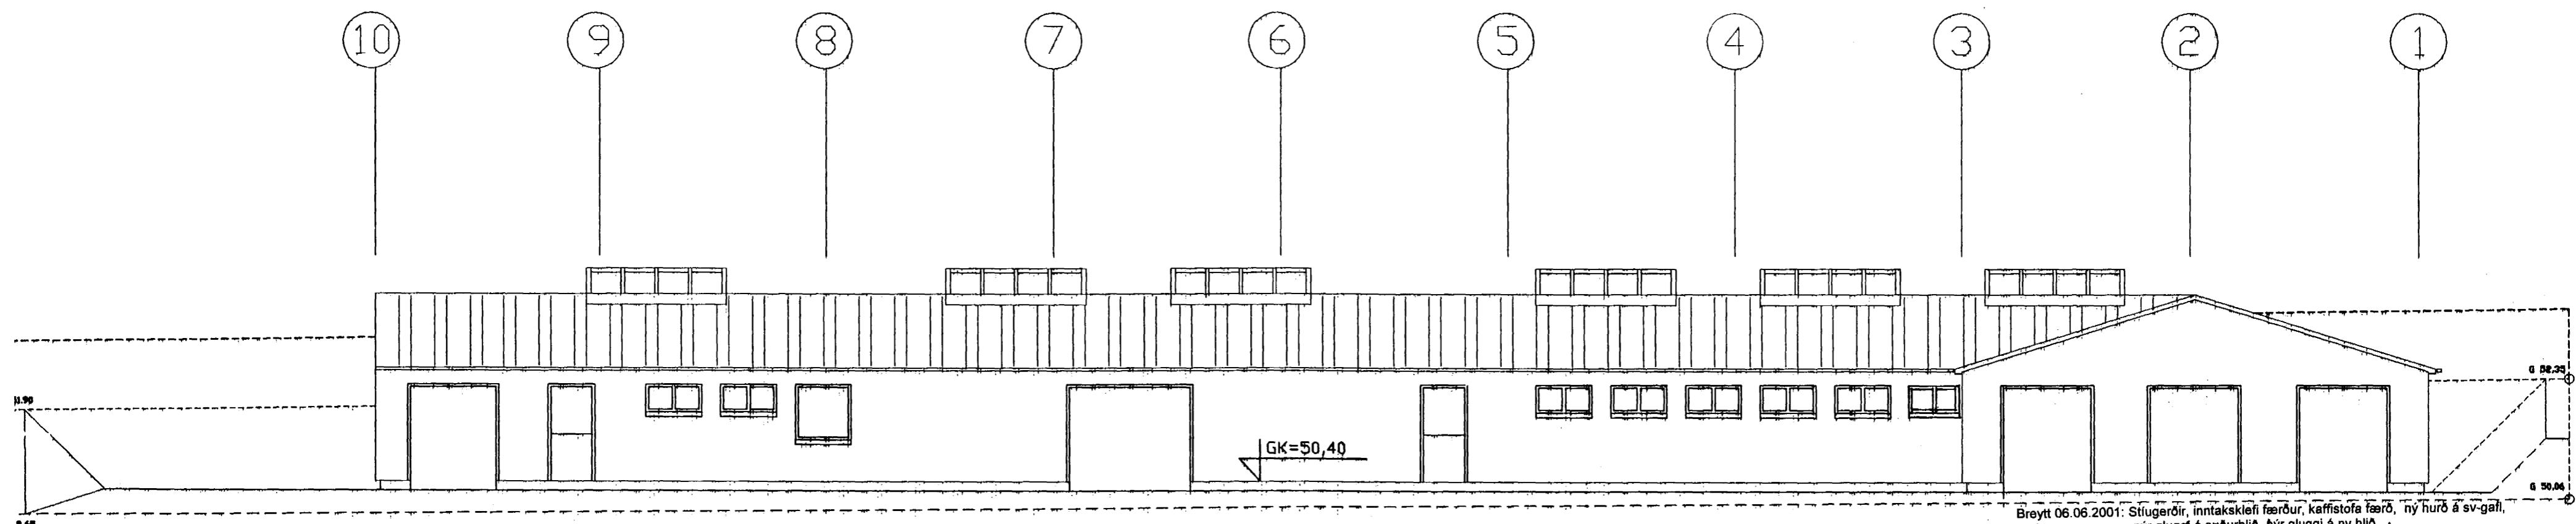

Breytt 06.06.2001: Stílgerðir, innakskráfni færður, kaffistofa færð, ný húr á sv-gafl, nýr clugaf á seðurhlíð, nýr clugaf á ný hlíð.

Sörlaskeið 24, Hafnarfirði 001

BREYTT: DAGS: LÝSING:

bRIÐJA HÆÐIN, ARKITEKTAR – SIGURBÓR ÁÐALSTEINSSON FAI

STRANDGÖTU 28 220 HAFNARFIRDI

SIMI: 558 48 10 FAX: 565 48 31

APALTEIKNINGAR
NETFANG: apalteikningar.sjolundka.is KT:280144-3939

SA TEIKNAÐ: SA DAGS: 15.03.2000 MKV: 1:100, 1:500 VERKNR: -