
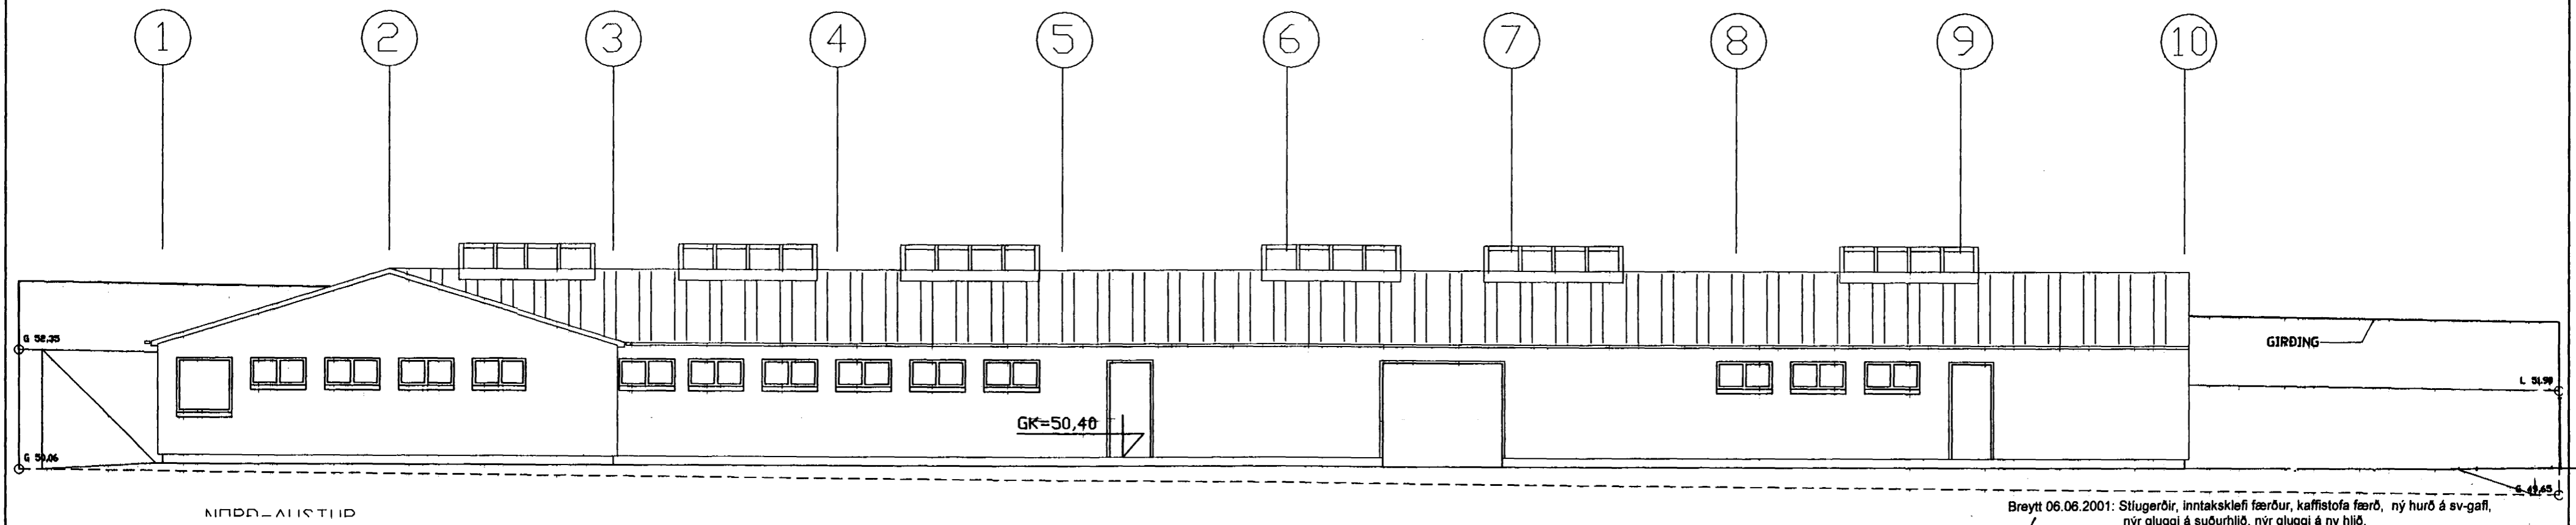
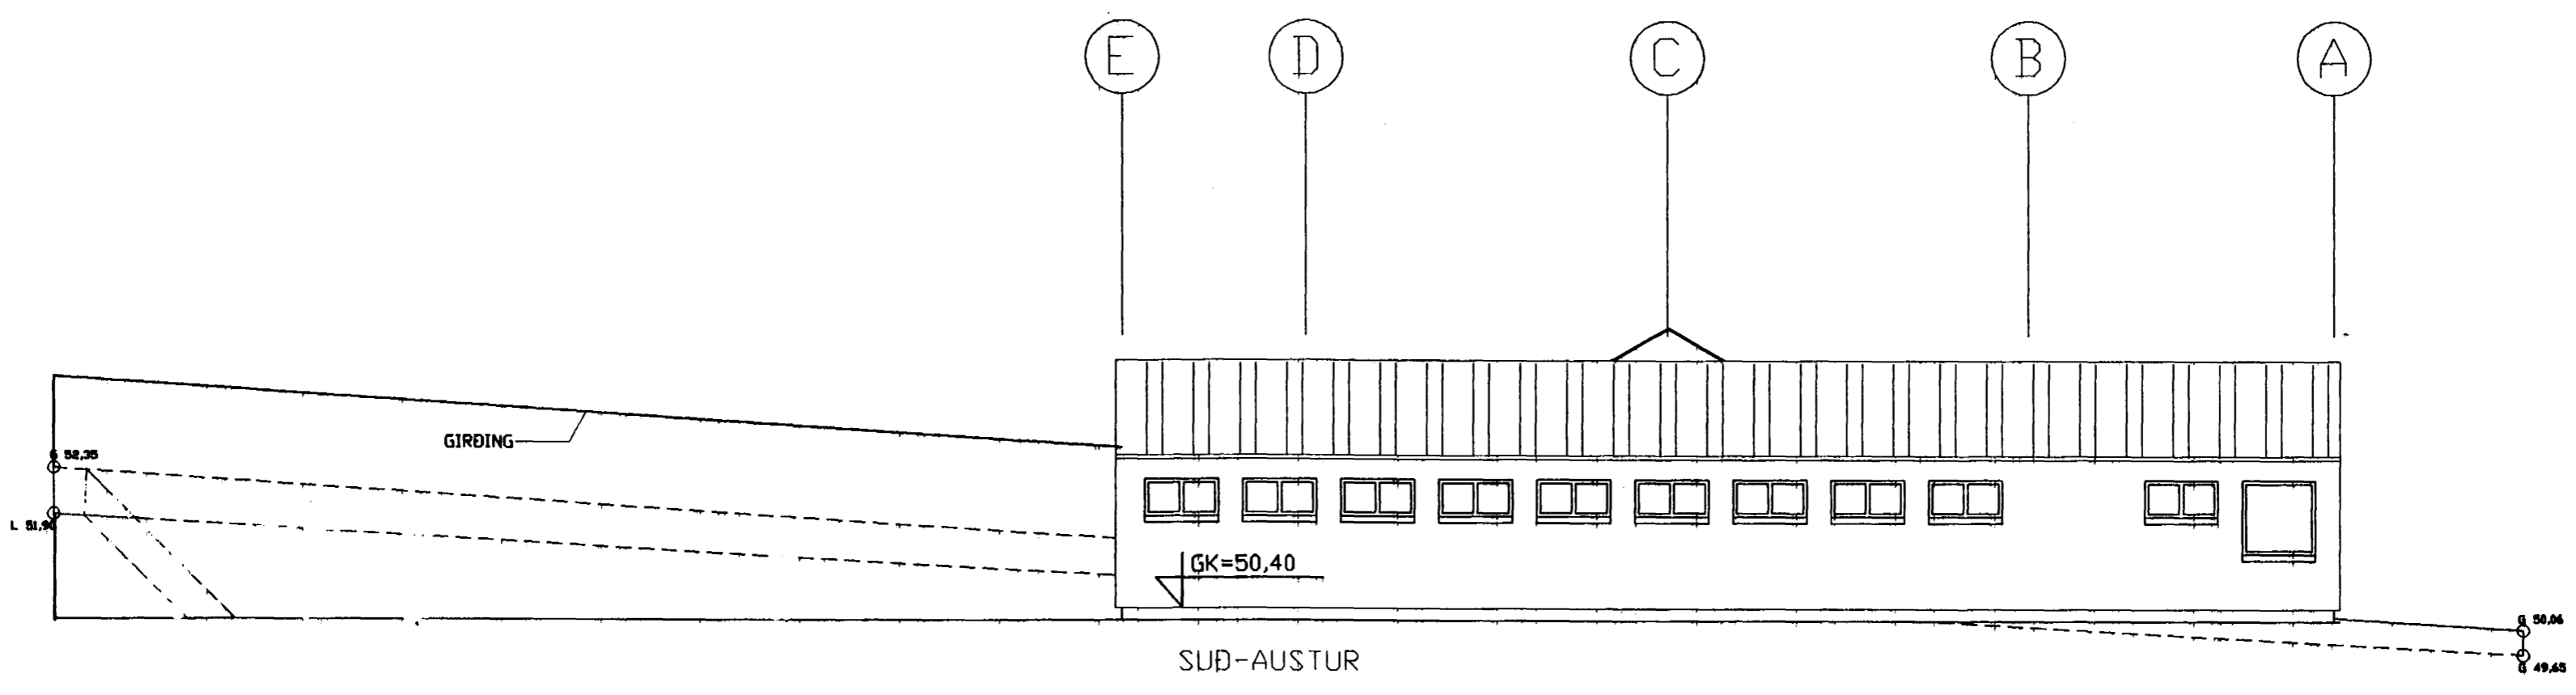


Samþykkt þann
 14 JUNI 2001
 Byggingafulltrúinn í Hafnarfirði
 F.h. Sigurbjartur Halldórsson

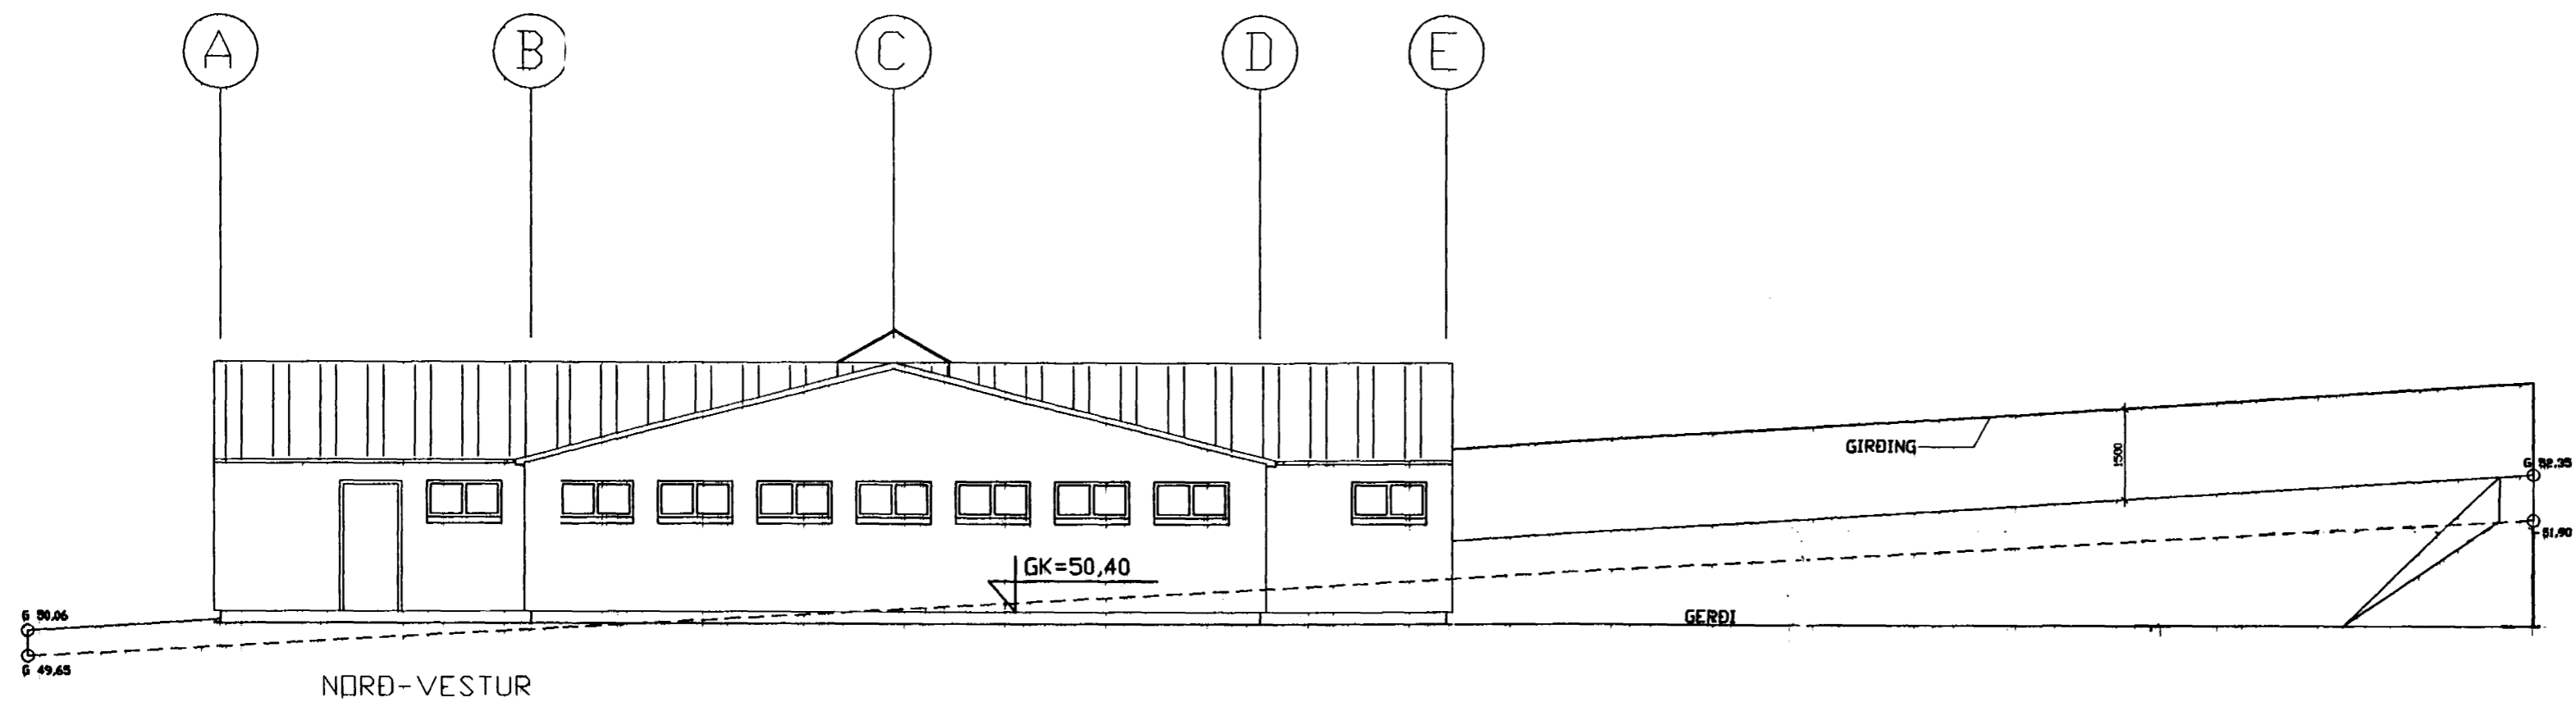

Breytt 06.06.2001: Stúgerðir, inntaksklefi færður, kaffistofa færð, ný hurð á sv-gaff, nýr gluggi á suðurhlöð, nýr gluggi á nv hlöð.
Sigríður Adalsteinsson
 Sörlaskeið 24, Hafnarfirði -003

BREYTT: _____ DAGS: _____ LÝSING: _____

ÞRIÐJA HÆÐIN, ARKITEKTAR - SIGURÞÓR AÐALSTEINSSON FAI
 ÚTLIT
 AÐALTEIKNINGAR
 STRANDGÖTU 26 220 HAFNARFIRÐI
 SMÍ: 555 46 10 FAX: 565 48 31
 KT:250144-3939
 NETFANG: st@strandg.is
 HANNAÐ: SA TEIKNAD: SA DAGS: 15.03.2000 MKV: 1:100, VERKNR: -