



Lóðarmörk

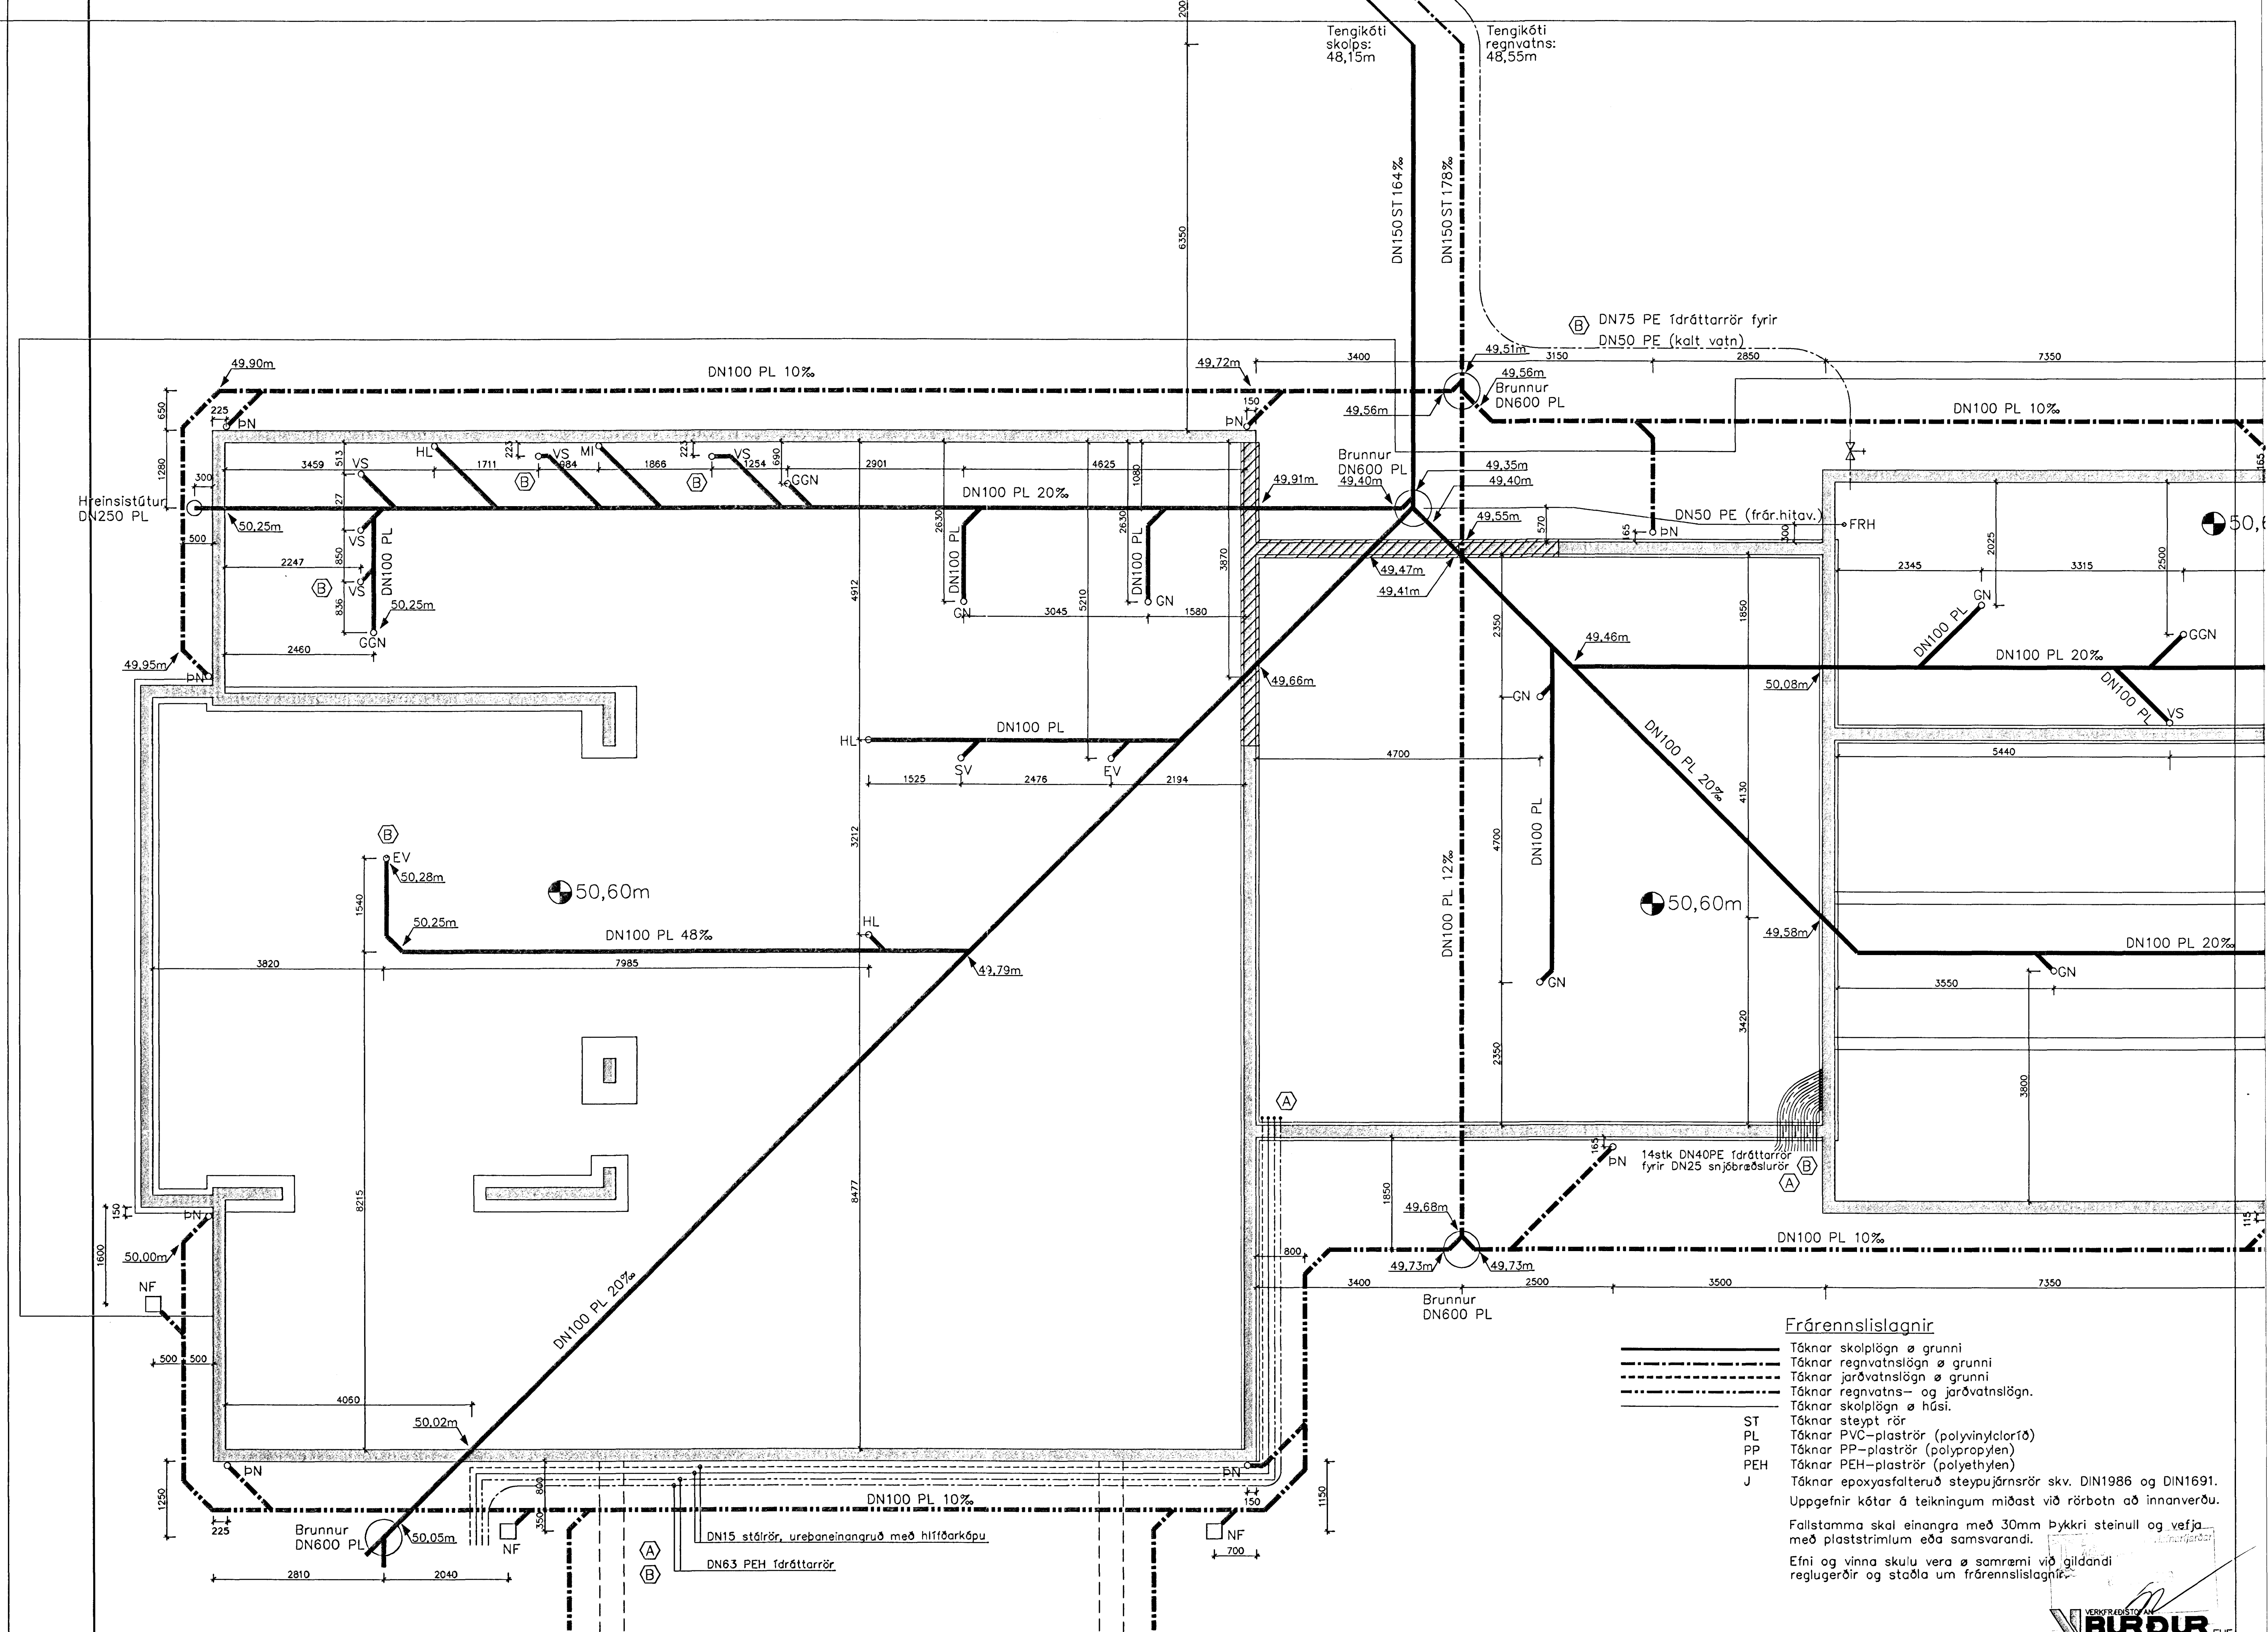

Lóðarmörk

Frærennislagnir

- Töknar skolplögn á grunn
 - Töknar regnvatnslögn á grunn
 - Töknar jarðvatnslögn á grunn
 - Töknar regnvatns- og jarðvatnslögn.
 - Töknar skolplögn á húsi.
 - ST Töknar steyptrör
 - PL Töknar PVC-plaströr (polyvinylcloríð)
 - PP Töknar PP-plaströr (polypropylen)
 - PEH Töknar PEH-plaströr (polyethylen)
 - J Töknar epoxyasfalteruð steypjárnsrör skv. DIN1986 og DIN1691.
- Uppgefnir kótar á teikningum miðast við rörbotn að innanverðu.
- Fallstamma skal einangra með 30mm þykkri steinull og vefja með plaststrímum eða samsvarandi.
- Efni og vinna skulu vera á samræmi við gildandi reglugerðir og staða um frærennislagnir.

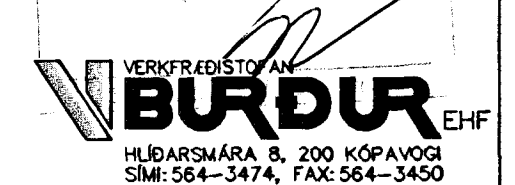

Breytingar:	E:	Sörlaskeið 26, Hafnarfirði
B: 22.10.99-HH	D:	Hreinlætis-, hita- og snjóbæðslulagnir
A: 18.08.99-HH	C:	Frærennislagnir í jörðu, vesturhluti, grunnmynd
Hjörtur Hansson, kt. 150846-4828	Hannað: H.H.	Bláð/mælikv.: A1/1:50
Dagsetning: 23.07.1999	Teiknað: H.H.	Verk nr.: 180
Teikning nr.: L-01		