


Heimæðar:
 Skólp Ø150 St
 Regnvatn Ø150 St
 Neysluvatn: Ø32 PEH
 Fr Tengihæð regnvatnsheimæðar
 Fs Tengihæð skólphæimæðar
 Vatnsheimæð er a m k 1,20m undir yfirborði
 Sírennslivatn skal leitt í regnvatnsheimæð

Skýringar
 Frágangur á lóðamorkum sé í samráði við lóðarhafa aðliggjandi lóða
 Stærð og staðsetning lóða, byggingareita og bílastæða sjást á mælblöðum
 Allar hæðatölur eru í hæðakerfi Hafnarjarðar
 Önefnd máli eru í metrum, nema þvermál lagna, sem eru í millimetrum
 G Hæð bæjarlands á lóðamorkum
 H Hæð á aðalgólf byggingar
 L U þ b hæð lands við lóðamork
 Skólplogn
 Regnvatnslogn
 Neysluvatnslogn með loka

Hnit á endum heimæða

x	y	Heim nr
357840 442	396307 722	Heim nr 1
357848 952	396328 871	Heim nr 2
357835 834	396334 995	Heim nr 3
357851 906	396376 255	Heim nr 4
357837 218	396361 961	Heim nr 5
357843 734	396400 326	Heim nr 6
357840 065	396389 900	Heim nr 7
357811 538	396435 293	Heim nr 8
357823 390	396402 134	Heim nr 9
357805 301	396422 179	Heim nr 11
357791 667	396446 246	Heim nr 13

BREYTINGAR:
 A Sörlaskeið 27,29 og 31 kvöð um lagnir, nóvember 1998
 B Sörlaskeið 29 og 31 breytt lóðastærð, september 1999 SB
 C Sörlaskeið 35, ný lóð, br deliskipulag skv Skipulags- og byggingarráði 28 1 2008 og Bæjarstjórn 29 1 2008
 D Sörlaskeið 34A, ný lóð ut úr lóðunum nr 34 og 36, byggingarritur fyrir yfirbyggt gerði a nýju lóðinni milli husanna nr 34 og 36, samþ af skipulags- og byggingarfulltrúa dags 2 11 2011, oðlaðist glídi 22 11 2011
 E Breytt deliskipulag samþ af skipulags- og byggingarráði 22 02 2013 oðlaðist glídi 28 02 2013, lóðin Sörlaskeið 35 felld niður

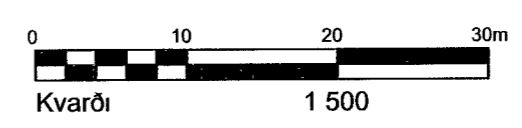

HAFNARFJARÐARBÆR	
SKIPULAGS- OG BYGGINGASVIÐ	
SÖRLASKEIÐ 27-33 OG 32-44	
HÆÐABLAÐ	
23,312,5	
Teikn nr	321,080
ATHAFNASVÆÐI SORLA - HESTHÚS	
Mælt	IR
Hannað	AMT/ASK
Dags..	09.09.1999
Teiknað.	EJ
M kv.:	1.500
Breytt MARS 2013, MÆLIBLAÐ DAGS MAI 1998 UPPFÆRT OG GRUNNI	
VARPAÐ UR REYKJAVIKURHNITAKERFI I LANDSHNITAKERFI ISNET-93	
Blaðst · A2	