


Þakhalli 14°

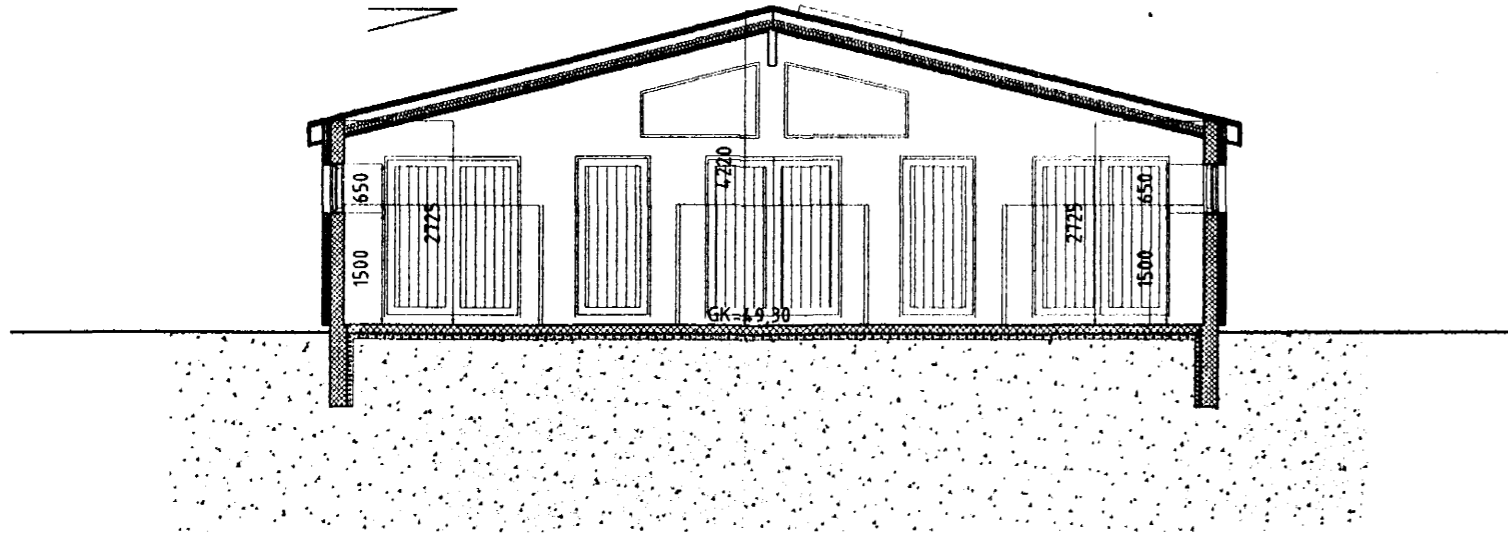


SNIÐ A-A

BYGGINGARLÝSING:

HÚSID ER STEINSTEYPT Á SÖKKUL/PLÖTU.
UTVEGGIRNIR ERU KLÆDDIR AD UTAN MED BÁRUJÁRNI OG EINANGRAST
MED 50MM STEINULL. VEGGIRNIR AD INNAN ERU HOLUFYLLTIR OG POKA-
PÚSSAÐIR.
ÞAKVIRKI ER ÚR TIMBRI. ÞAK KLÆÐIST MED BÁRUJÁRNI OG EINANGRAST
MED 100MM STEINULL
VEGGUR Á MLLI EININGA ER REI60.
HÚSID MÁLIST Í JARÐLITUM DÖKKGRÁTT, DÖKKGRÆNT OG BRÚNT
FRÁ LOKUDUM RÝMUM KOMI LOFTRÆSTING
ATH ÓUPPHITAÐ HÚS

BLAÐ NR 1

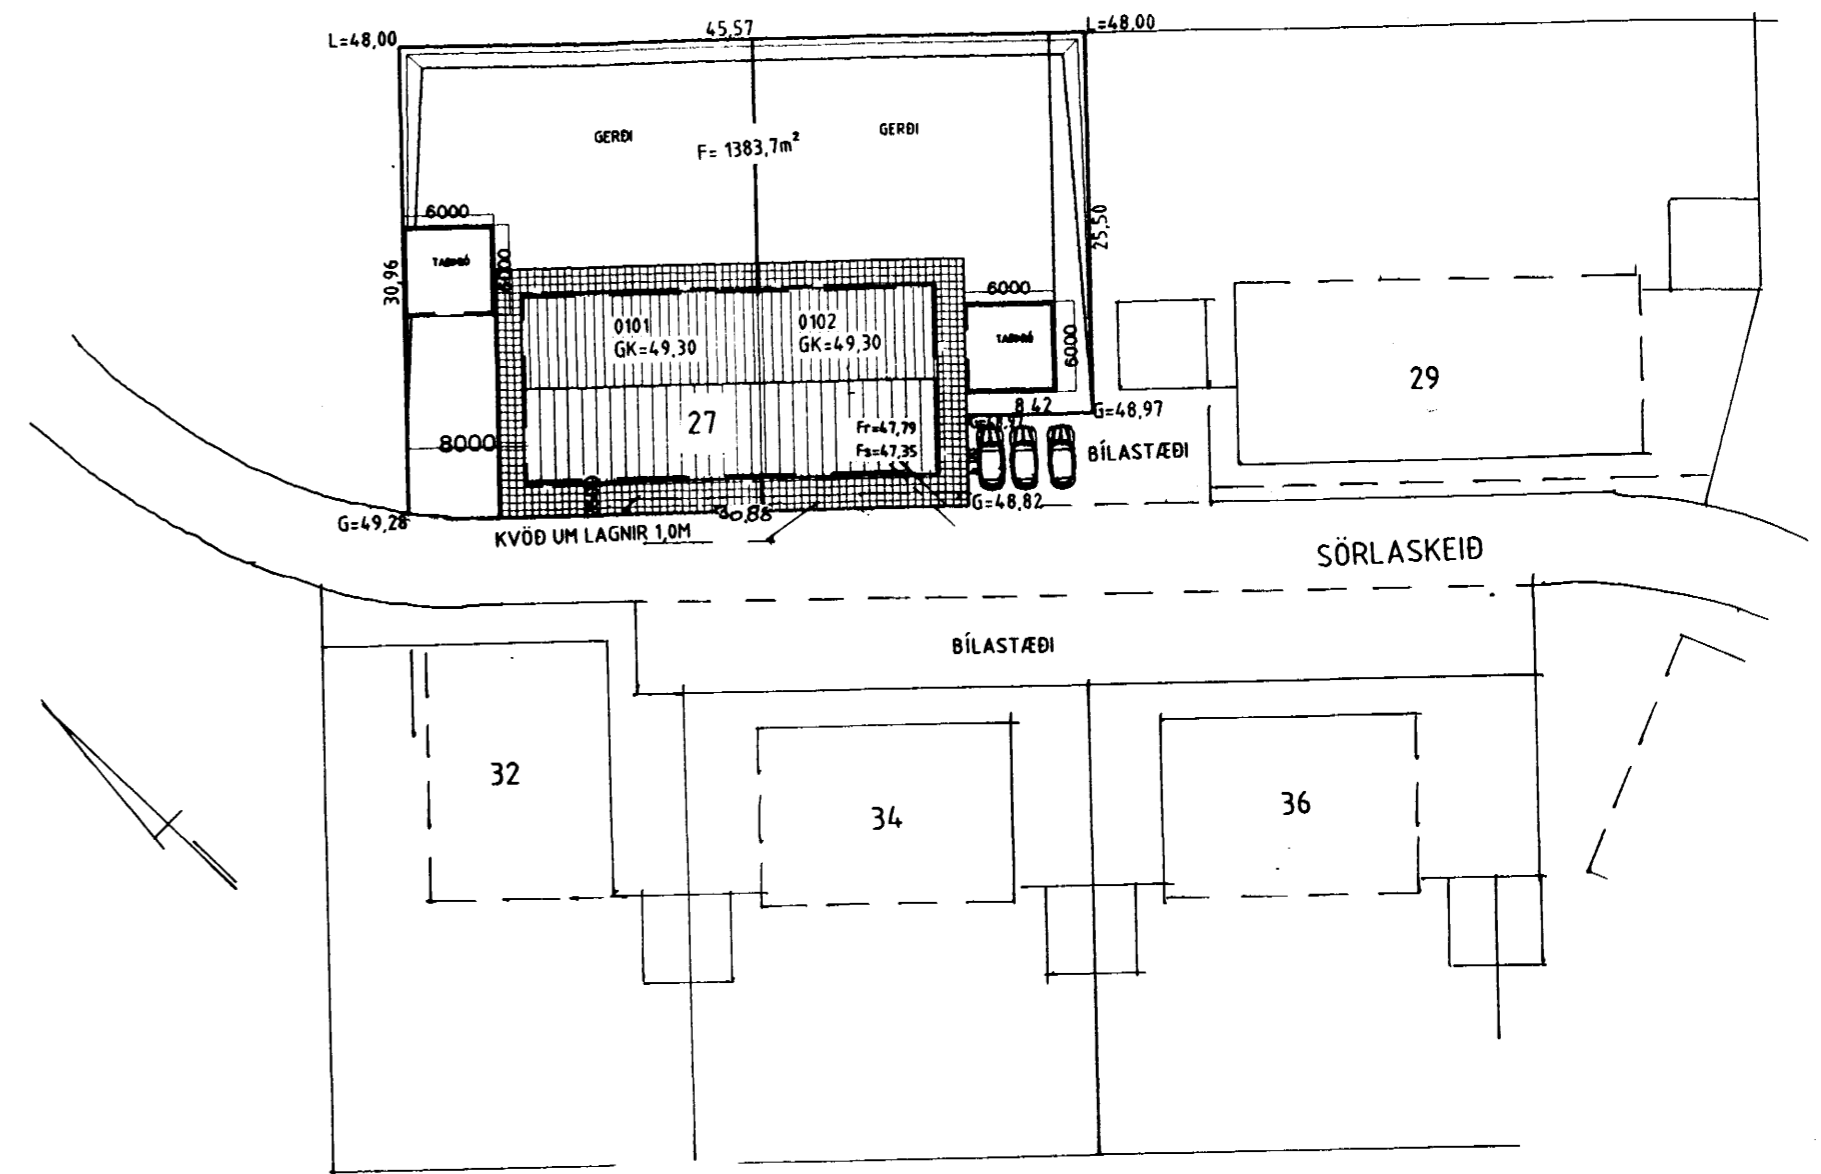


AFSTÖÐUMYND M.1:500

SKRÁNINGATAFLA

Skráningartafla		SÖRLASKEIÐ NR 27 HAFNARFIRÐI		Skrásetjari:		KJARTAN SIGURÐSSON															
Landnúmer:		T79603		Kennitala:		121066-5809															
Matshlutanúmer:		01		Útgáfa:		4.01		Dags:		29.06.2001											
Uppskipting og lýsing																					
D0	D1	D2	D3	D4	D5	DSM	D6	D7	D8	D9	D10a	D10b	D11	D12	D16	Reknilata	D17				
Lokun	Rými	Netkun	Höfud-	Eignar-	Boðflötur	Höllflötur	Stigar	Op	Brúflötur	Brúflötur	Salarhæð	Salarhæð	Brúttó	Netflötur	Birt flatar	skiptarúmmál	Skipta-				
	hæð-röð	texti	flokkun	hald	m²	m²	m²	m²	m²	sh - 1,8	min	max	rúmmál m³	m²	m²	skiptarúmmál	rúmmál m³				
		Matshluti			324,0	0,0	0,0	0,0	324,0	0,0			1.190,7	308,5	324,0		1.072,269				
		Bofn											64,8								
	01	1 hæð			324,0	0,0	0,0	0,0	324,0	0,0			1.125,9	308,5	324,0						
A	0101	HESTHUS	N	0101	186,0				186,0		2,73	4,22	646,4	177,4	186,0	3,48	617,352				
A	0102	HESTHUS	N	0102	138,0				138,0		2,73	4,22	479,5	131,1	138,0	3,47	454,917				
Athugasemdir																					
Sameignir sumra																					
Eignarhald																					
	Eignar-	Netkun	Birt flatar	Skiptarúmmál		Sereign og															
	hald	texti	m²	Sereign	Sereign og																
				m³	saneign m³																
	0101	HESTHUS	186,0	617,352	617,352																
	0102	HESTHUS	138,0	454,917	454,917																
	Allis		324,0	1.072,269	1.072,269																

BREYTT Í JÚNÍ 2001
GLUGGI Í KAFFIADST Í RÝMI 0101
STÆKKAR
ÞAKIÐ Á HÚSINU HÆKKAR UM 225mm

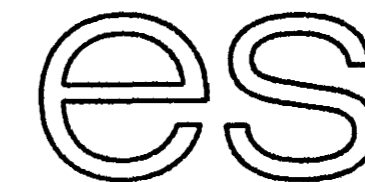

TEIKNISTOFAN SUÐURLANDSBRÁUT 48
S: 588-7344 FAX: 588-7343

VERKHEITI	SÖRLASKEIÐ NR 27 HAFNARFIRÐI	Mkv.	1:100/1:500
VERKHUTI	SNIÐ / AFSTÖÐUMYND	DAGS.	14.02.2000
HANNAD	SIGURÐUR KJARTANSSON kt 090246-2839	BLAÐ NR	1 AF 3
TEIKNAD	Kjartan sigurðsson kt 121066-5809	BREYTT.	29.06.2001

[Handwritten signature]