
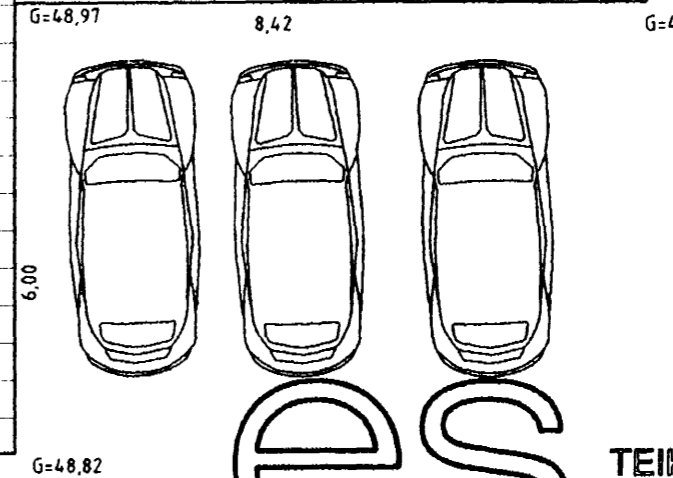


Samþykkt þann

17 JULI 2001

Byggingafulltrúinn í Hafnarfirði  
F.h. Sigurbjartur Halldórsson

BLAÐ NR 2

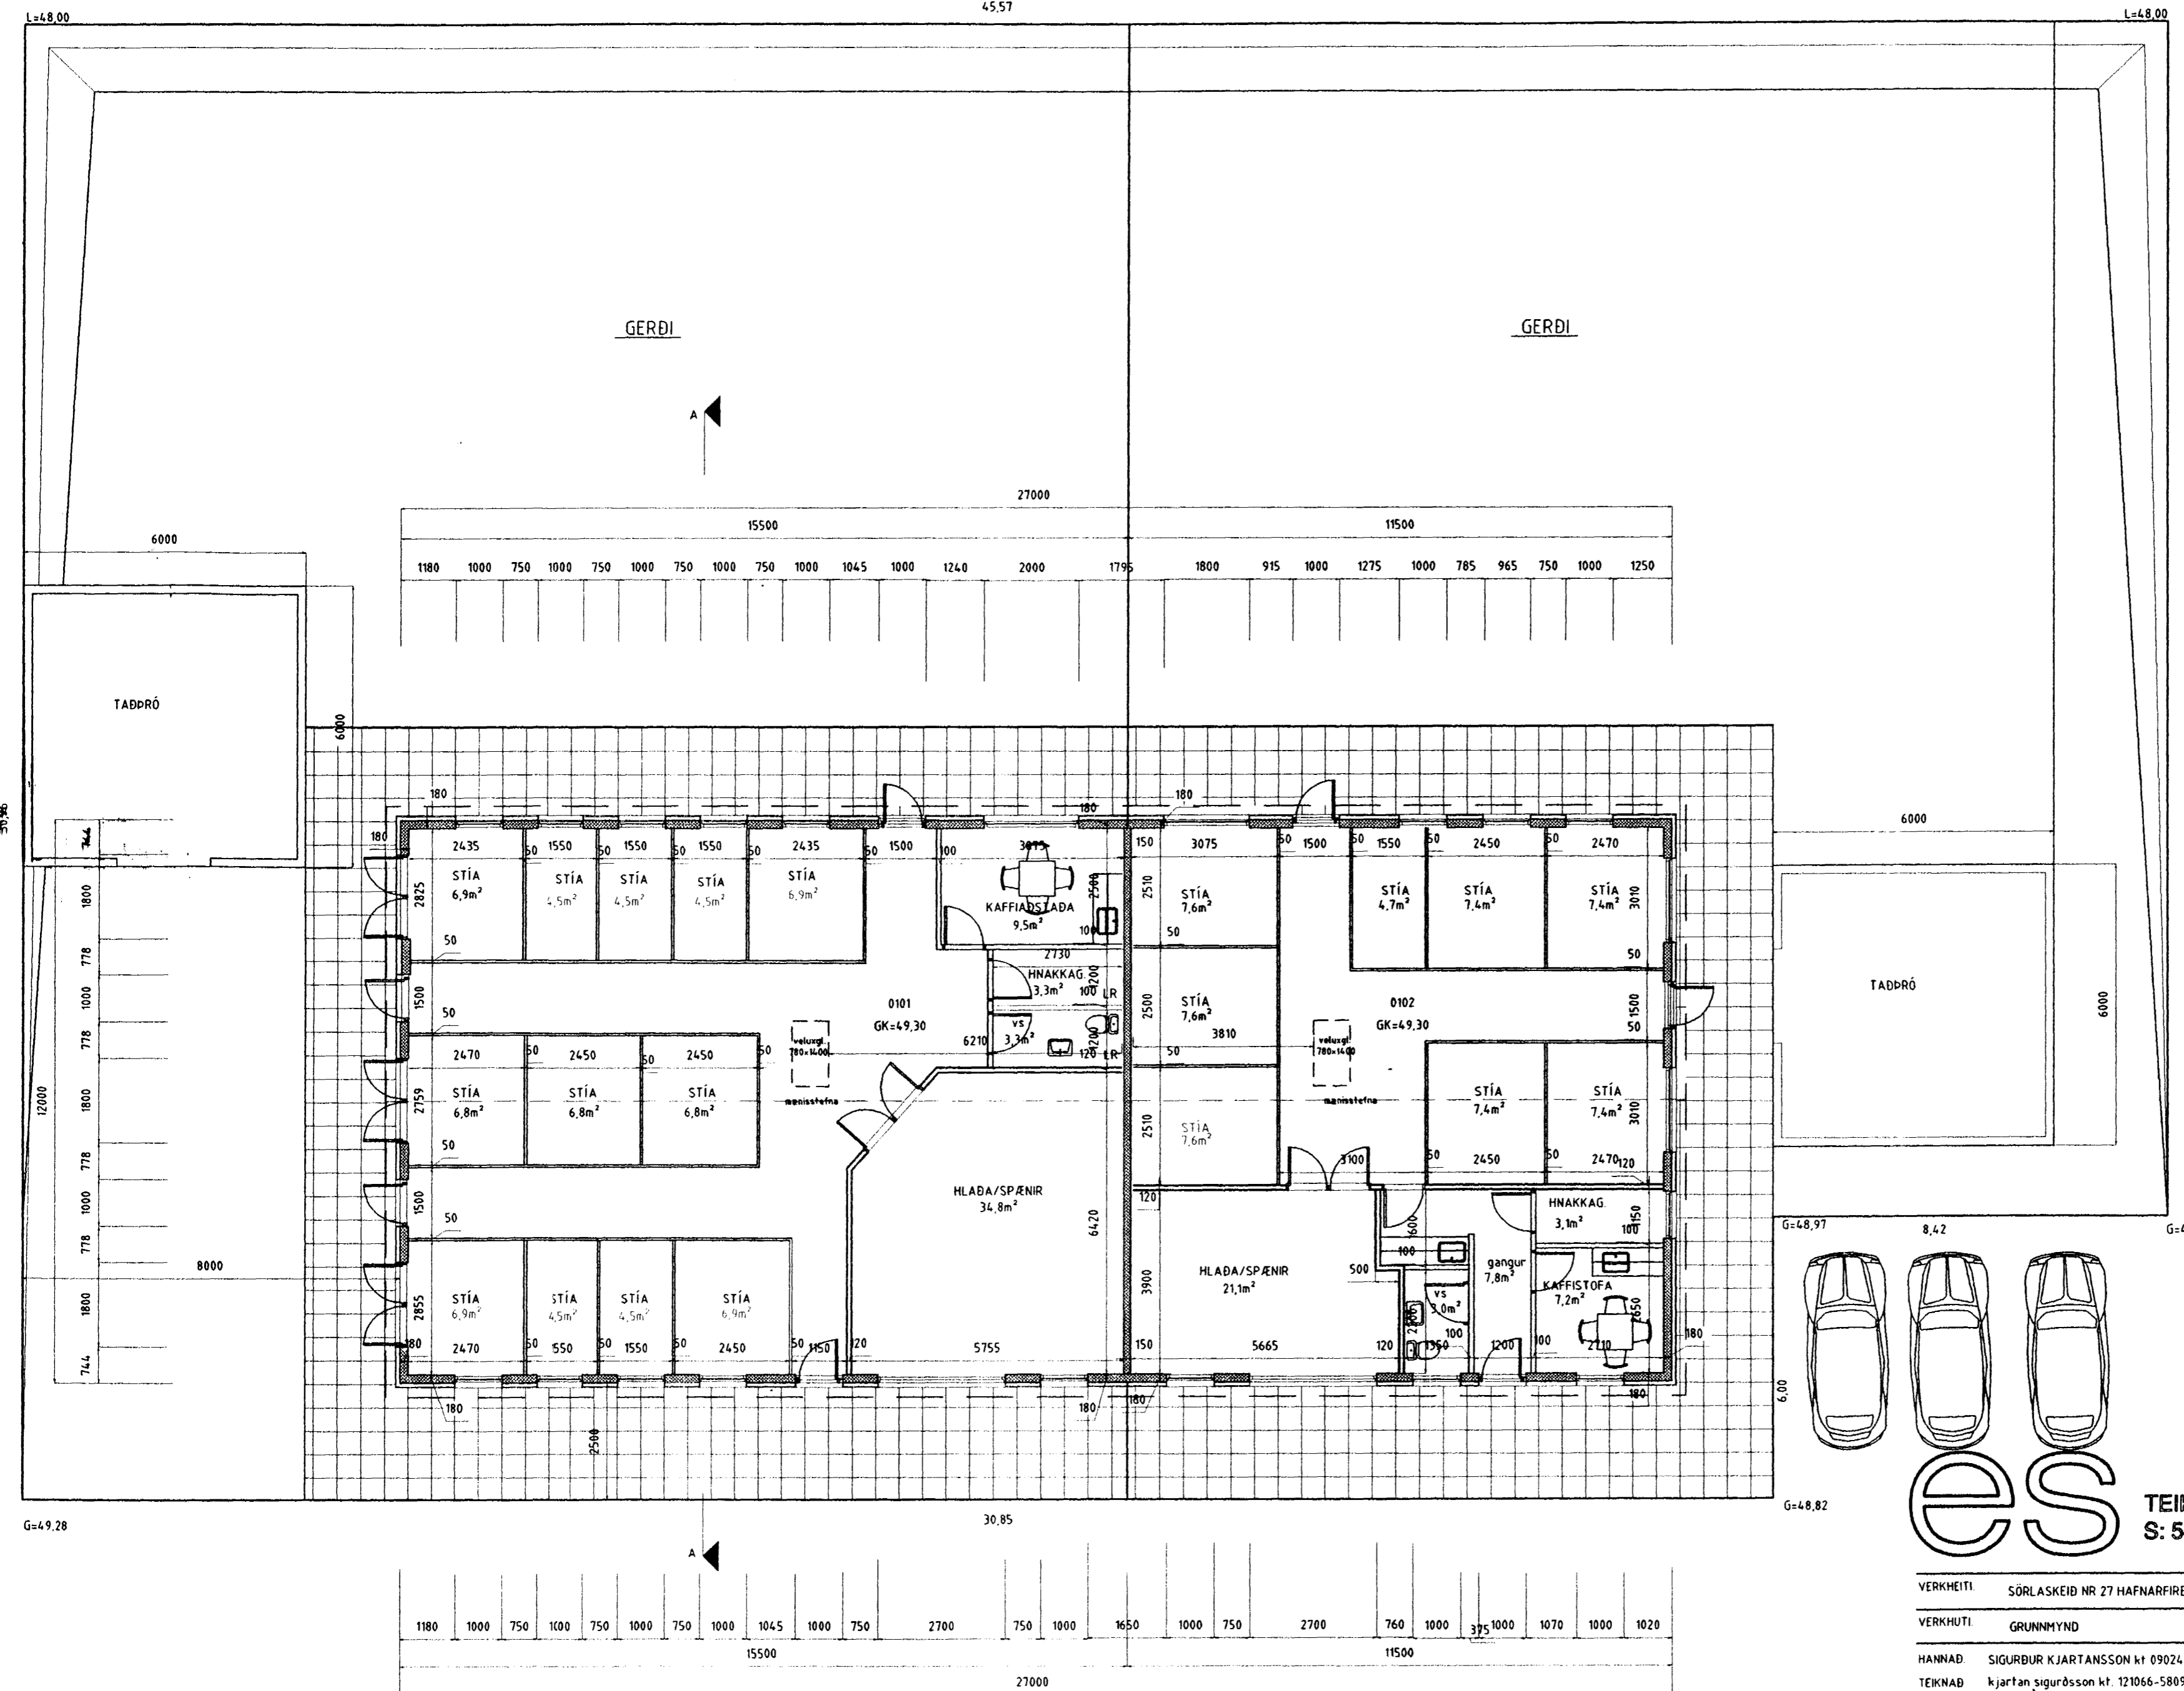

BREYTT Í JÚNÍ 2001  
GLUGGI Í KAFFIADST Í RÝMI 0101  
STÆKKAR  
ÞAKIÐ Á HÚSINU HÆKKAR UM 225mm.

**ES**

TEIKNISTOFAN SUÐURLANDSBRAUT 48  
S: 588-7344 FAX: 588-7343

VERKHEITI	SÖRLASKEIÐ NR 27 HAFNARFIRÐI	Mkv.	1:100
VERKHUTI	GRUNNMYND	DAGS.	14.02.2000
HANNAÐ	SIGURBUR KJARTANSSON kt. 090246-2839	BLAÐ NR	2 AF 3
TEIKNAD	kjartan.sigurdsson kt. 121066-5809	BREYTT.	29.06.2001

*[Handwritten signature]*