




Samþykkt þann


17 JULÍ 2001

Byggingafulltrúinn í Hafnarfirði
F.h. Sigurbjartur Halldórsson


BLAÐ NR 3

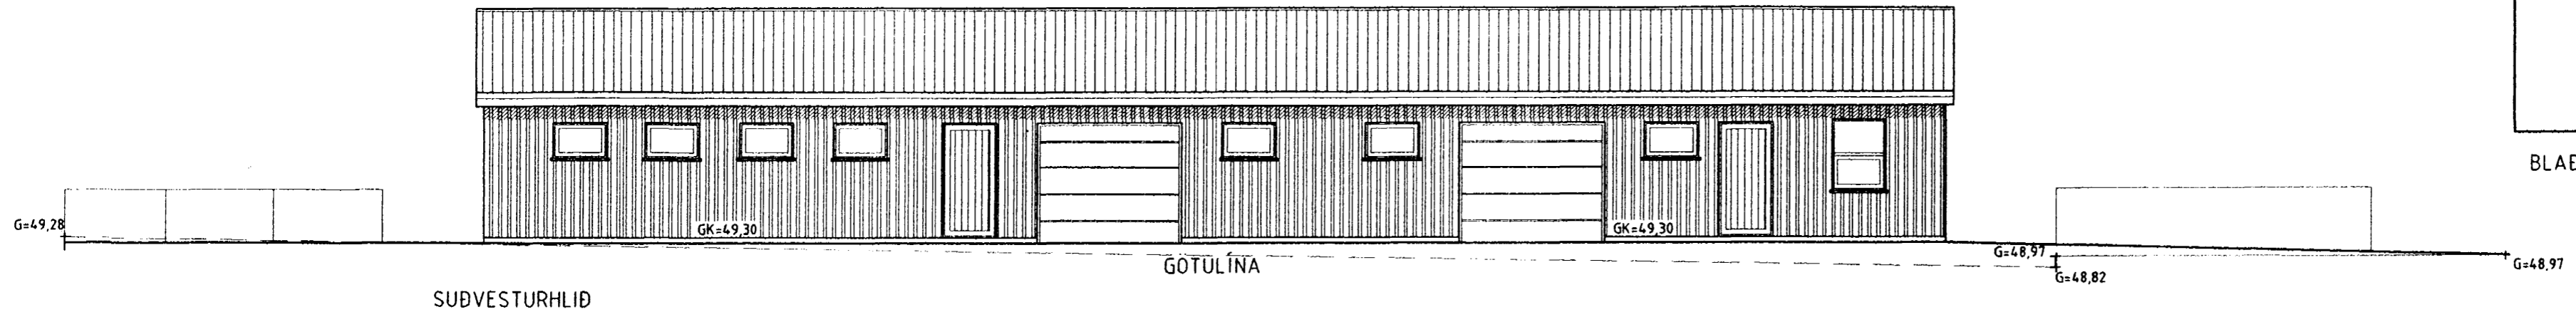


SUBVESTURHLIÐ

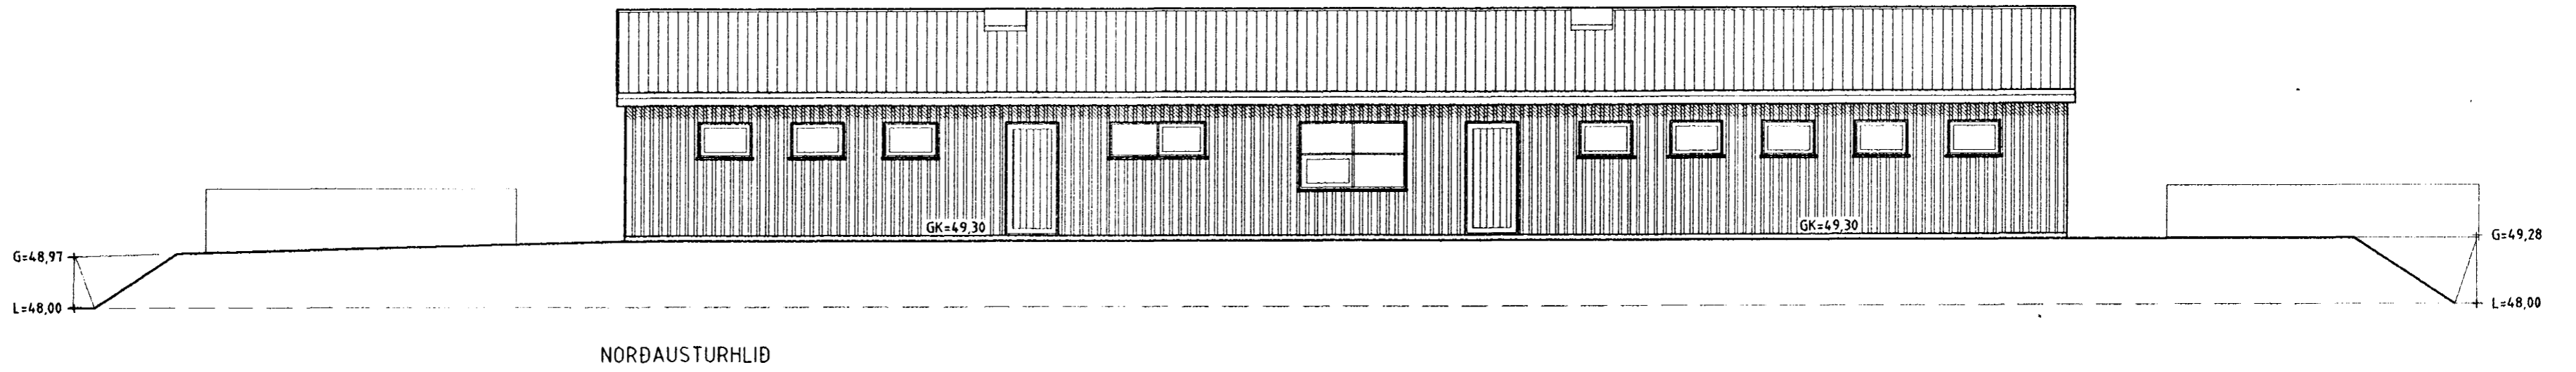

NORÐAUSTURHLIÐ

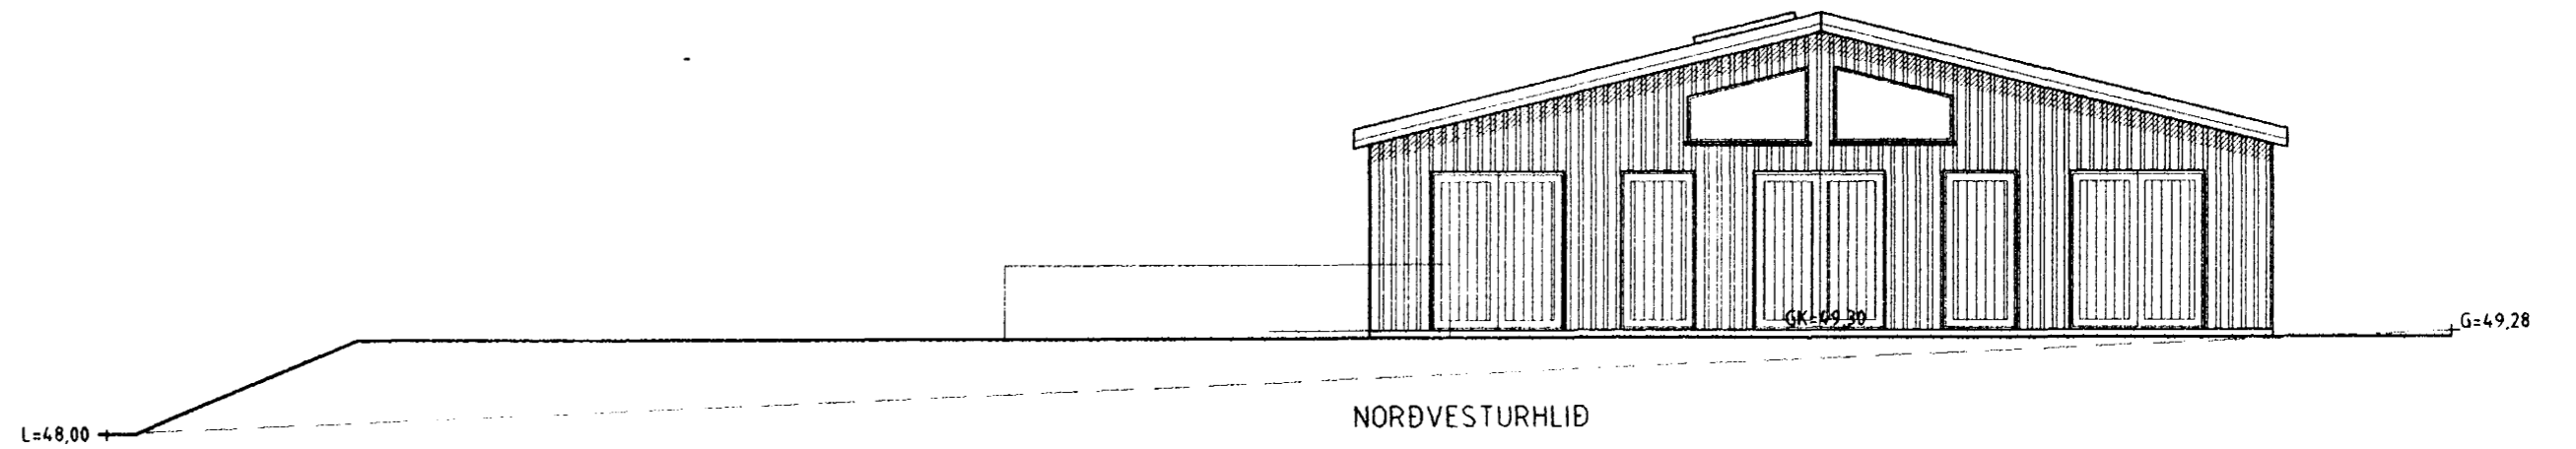

NORÐVESTURHLIÐ

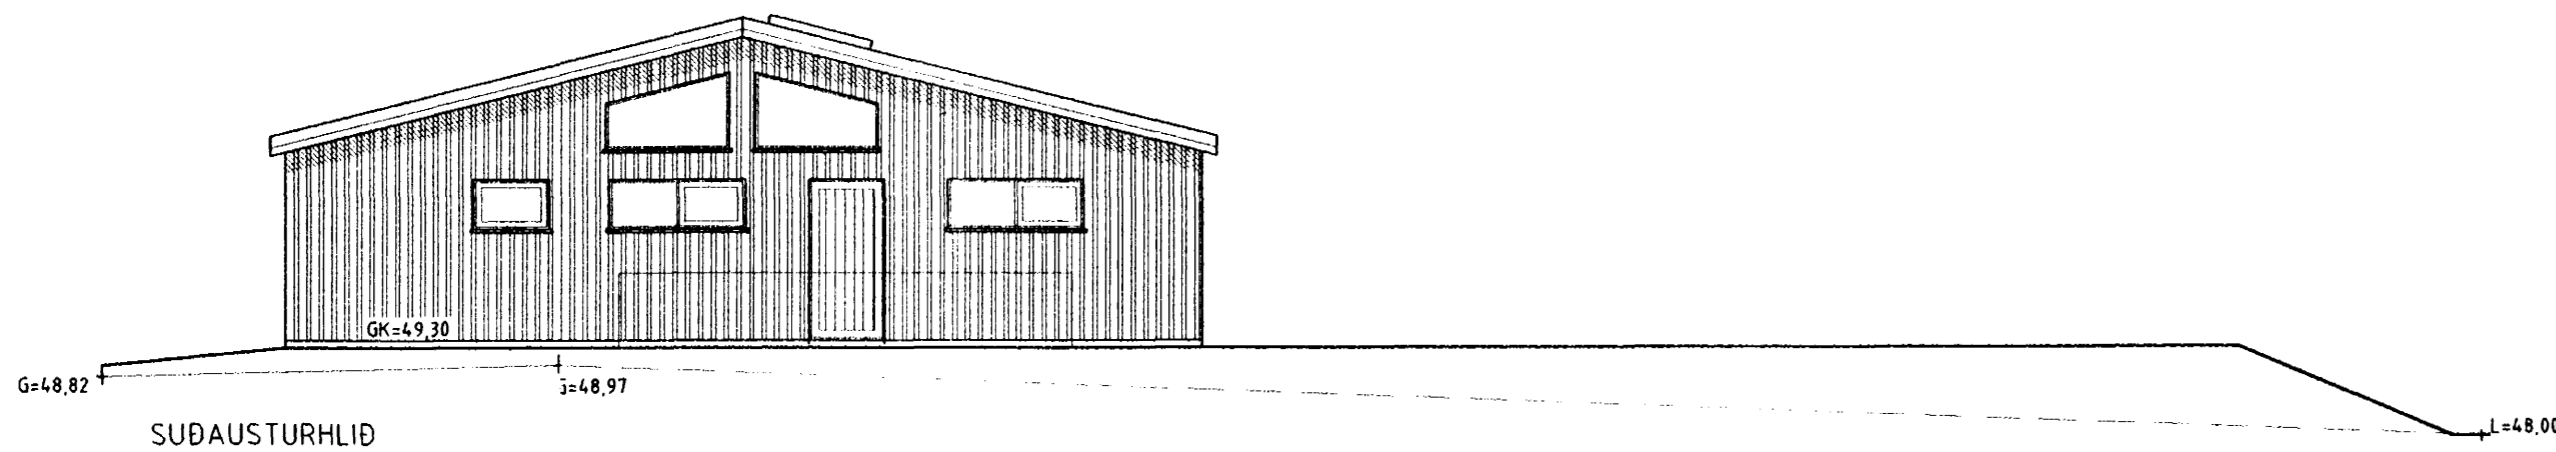

SUDAUSTURHLIÐ

BREYTT Í JÚNÍ 2001
GLUGGI Í KAFFIABST Í RÝMI 0101
STÆKKAR
ÞAKIÐ Á HÚSINU HEKKAR UM 225mm.

es

TEIKNISTOFAN SUÐURLANDSBRAUT 48
S: 588-7344 FAX: 588-7343

VERKHEITI	SÖRLASKEIÐ NR 27 HAFNARFIRÐI	Mkv.	1:100
VERKHUTI	ÚTLIT	DAGS.	14.02.2000
HANNAÐ	SIGURÐUR KJARTANSSON kt. 090246-2839	BLAÐ NR	3 AF 3
TEIKNAB	Kjartan Sigurðsson kt. 121066-5809	BREYTT.	29.06.2001