

Skýringar

- - - - - Regnvatnslögn/dren-ópakkað
- — — — — Skólplögn
- — — — — Neysluvatn, kalt


Þar sem 110 mm lögn liggur í gegnum vegg skal hafa stökk af stærðinni 400x300. Hæðarkóti lagna er gefinn í botni á röri. Botn á stökk skal vera 70 mm neðar en botn á röri. Fara skal eftir staðli ÍST 65 um fráveituleiðslur úr PEH og PVC í jörðu og öðrum hlíðstæðum stöðlum.

Brunnar og frárennslislagirnir

- BR - Brunnar
- GN - Gólfniðurfall
- PN - Þakniðurfall

Hreinlætislagirnir

- EV - Eldhúsvaskur
- HL - Handlaug
- VS - Vatnssalerni

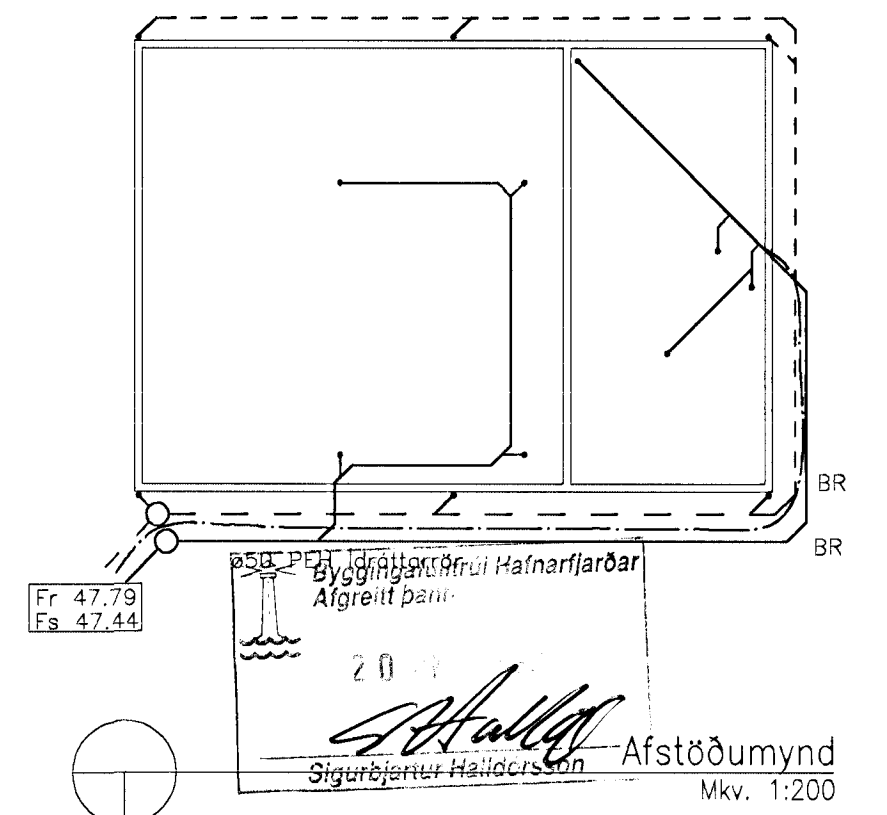

Grunnmynd
Mkv. 1:50

		Sörlaskeið 34	
Malt:	Jón Ágúst Pétursson	Sörlaskeið 34, Hafnarfirði	
Hannað:	JÁP	Grunnmynd lagna og afstöðumynd. Kennisnið	
Teiknað:	SAS		
Yfirf.:	BÞ		
Útg.:	19.10.'99	Daga.:	15.09.'99
Fylgirit:	Texti:	Samþ.:	Samþ.:
Brunnar færðir, nýr halli á lögnum, kennisnið ekki í kvarða og ný niðurföll		Kt.: 080344-2289	
		Mkv.: 1:50 1:200	
		Bl.: 6	
		Útg.: 6	