


GRUNNMYND 1:50

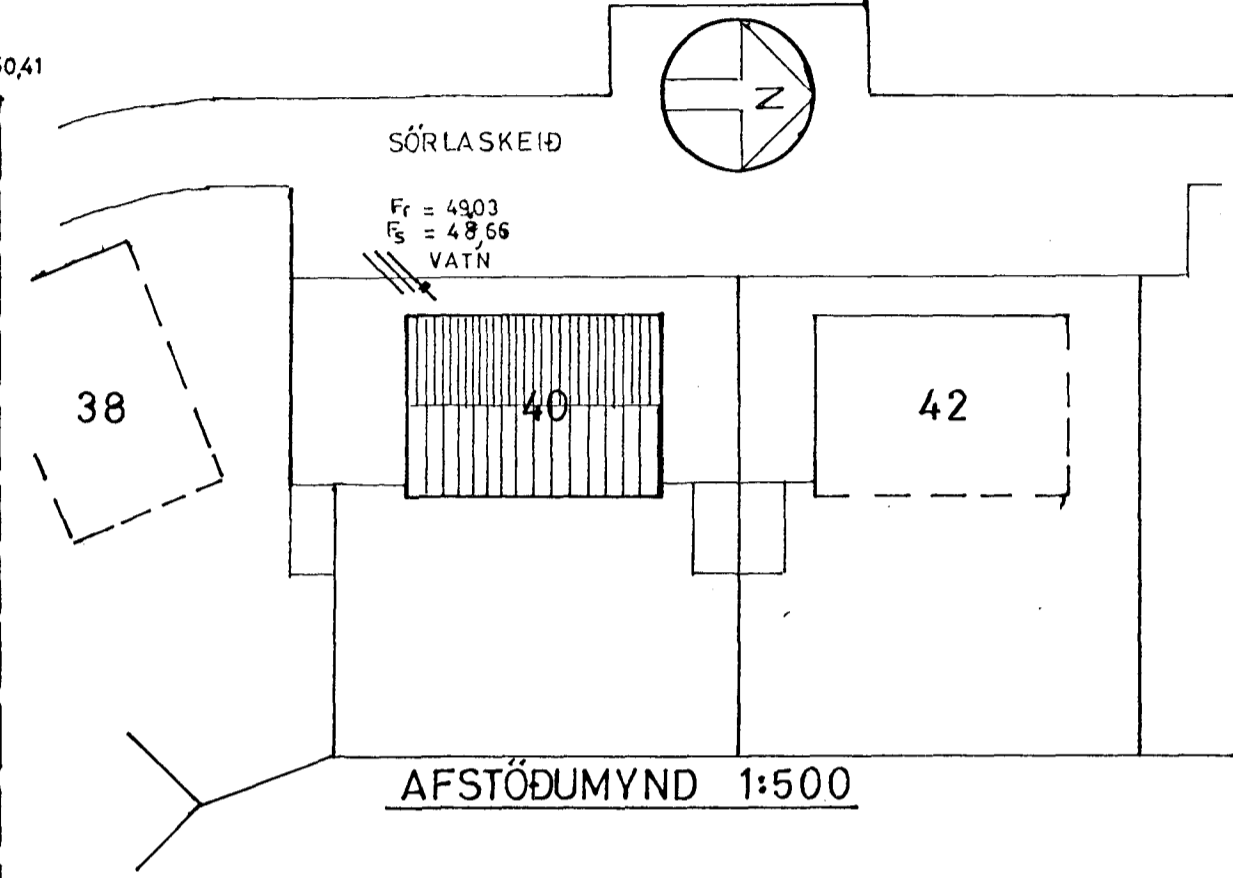


FRÁRENNISLAGNIR:

Þvermál lagna eru í mm. Uppgefnir kótar eru renniskótar í m. önnur mál eru cm.

--- regnvatnslögn, PL = plastpípur (PVC).
— skólplögn, ST = steipt rör

Efni, frágangur og öll vinna skal vera í samræmi við holræsareglugerð og IST 65 um frárennislagnir.

VATNSLAGNIR:

--- vatnslögn, PL = plastpípur (PEH)
Þvermál lagna eru í mm.

Láréttar vatnslagnir eru í ca. 220 cm. hæð frá gólfi. Einangrist með amk. 2cm. einangrun. Festa skal rörin tryggilega með = 100 cm. millibili.

- BT= brynningartæki
- SK= krani með slöngustút
- VS= vatnssalerni
- HL=handlaug
- EV=eldhúsvaskur

Hesthús Sörlaskeiði 40
Hafnarfirði. BL. 6

Frárennislis- og vatnslagnir.
Grunnmynd Mk. 1:100
Afstöðumynd 1:500

Jón Sigurðsson, tæknifr. MTFÍ Kt. 130733-3959
Engjasetli 52, Reykjavík. Sími 5573665

Dags. 14.12.98

Jón Sigurðsson

Breyting: 150 st. og 100 st. breytt í 100 pl.
Br. ø 1000 settur á skólplögn.