



Byggingatillitun Hafnarjarðar
 Afgreitt þann
 16.12.1998
 Sigurbjartur Halldórsson

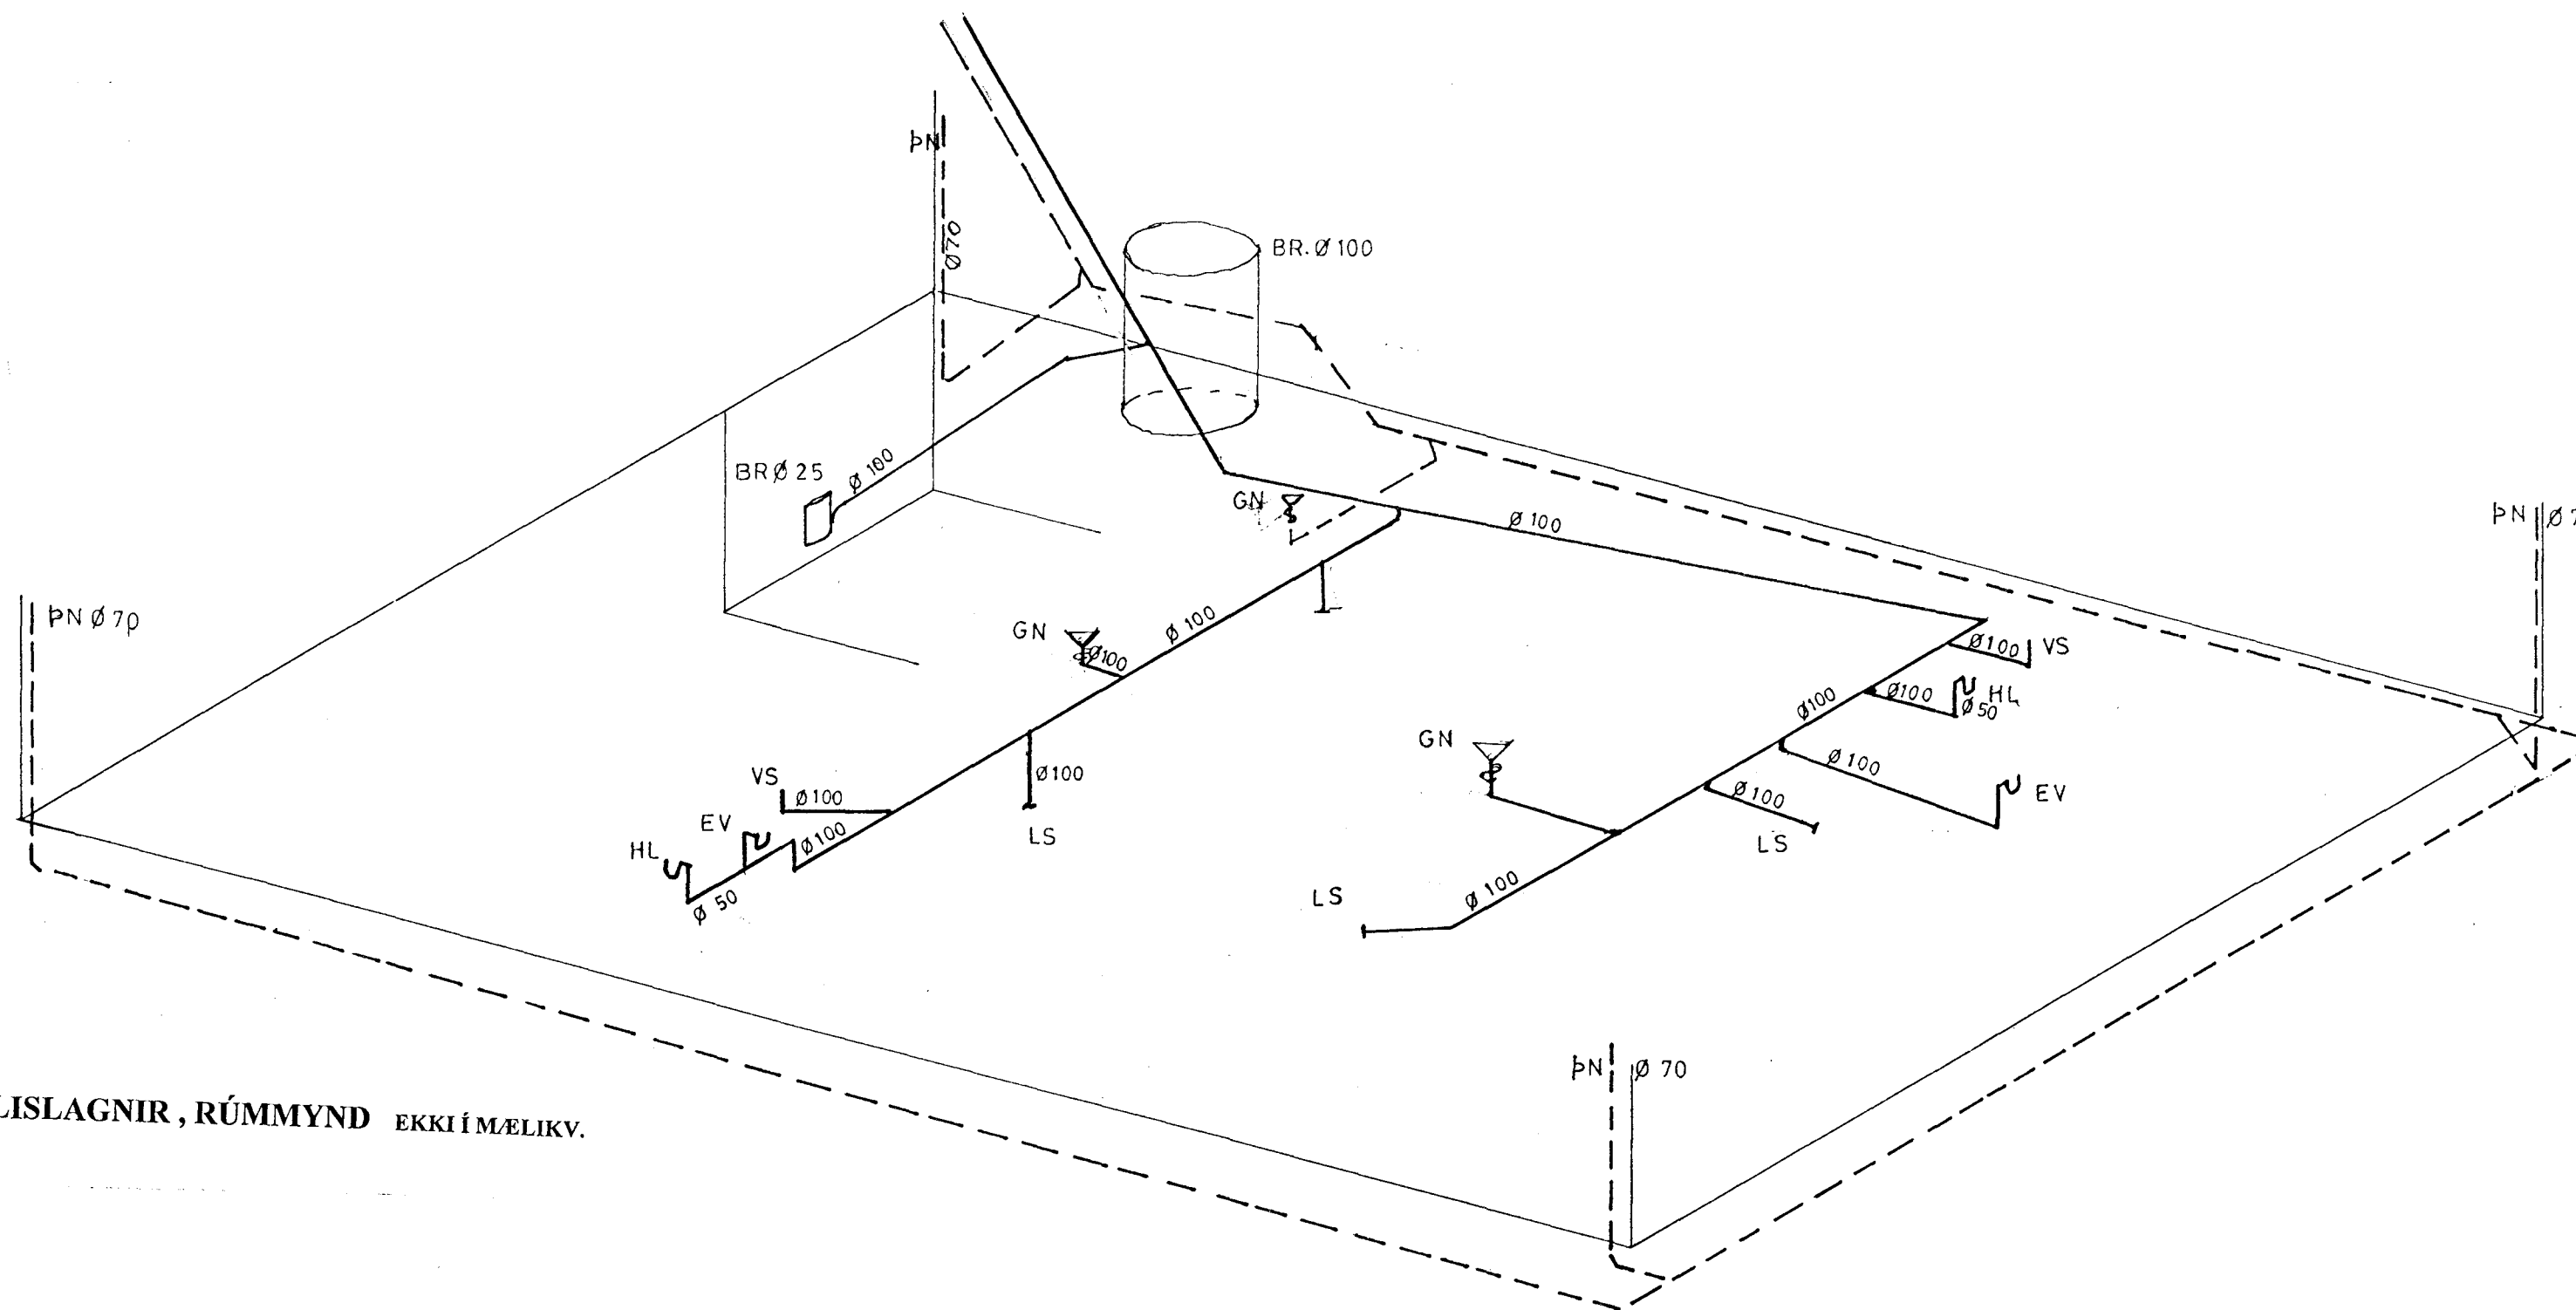

FRÁRENNISLAGNIR, RÚMMYND EKKI Í MÆLIKV.

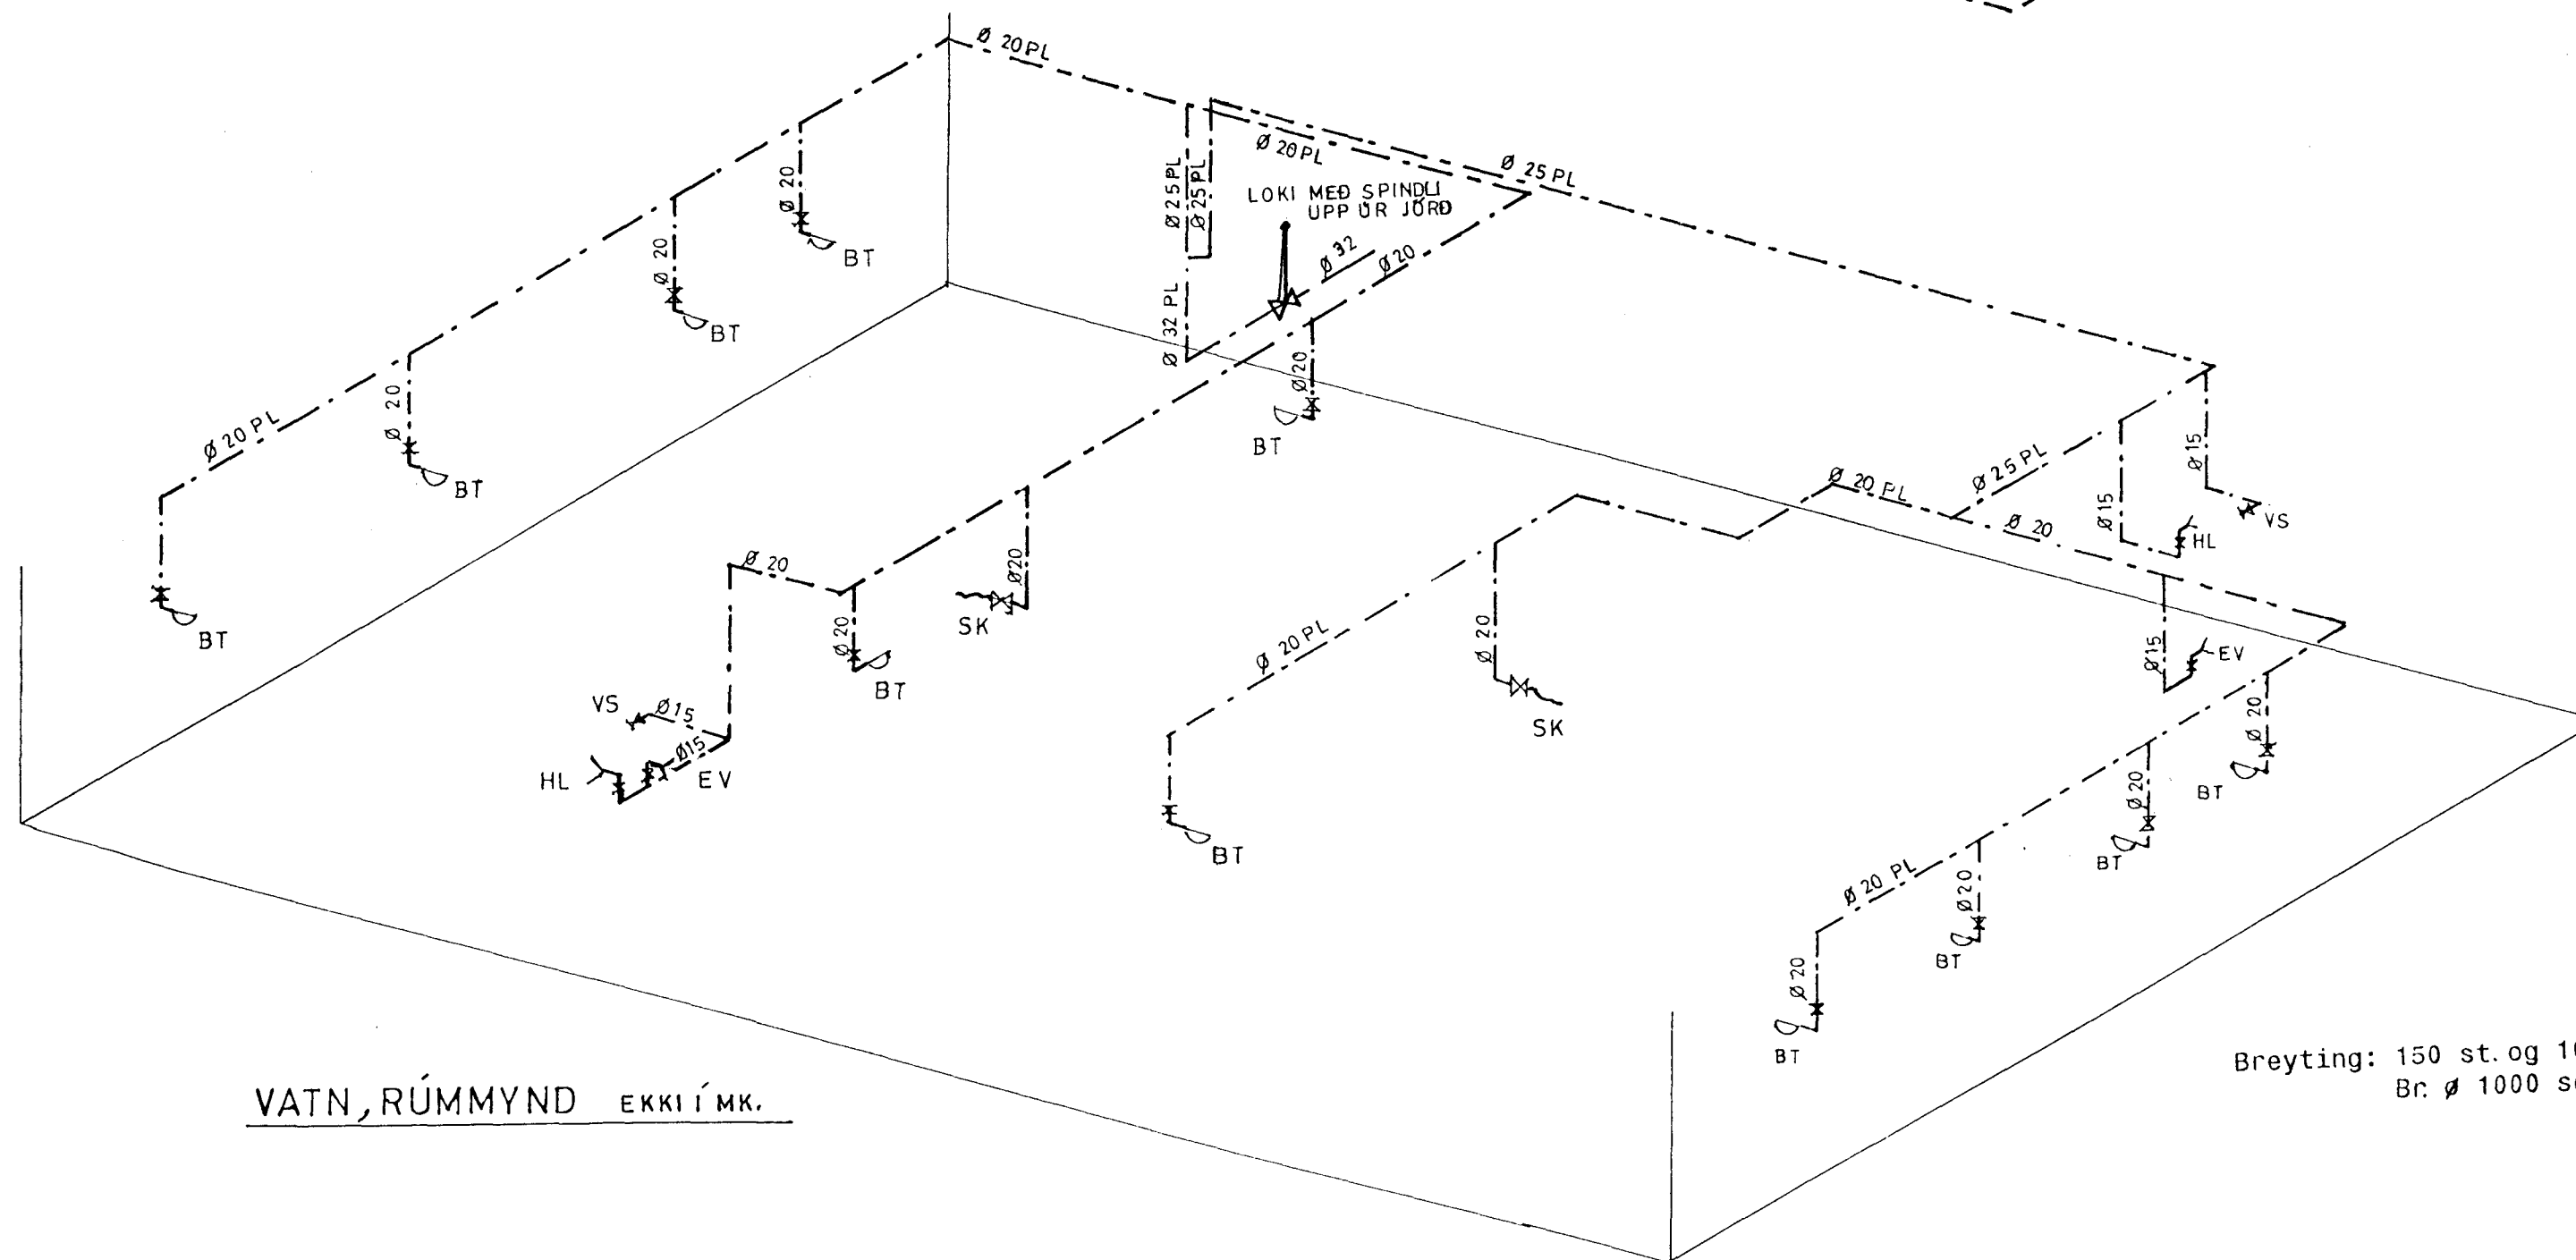

VATN, RÚMMYND EKKI Í MK.

Hesthús Sörlaskeiði 40
 Hafnarfirði.

BL. 7

Frárennlis- og vatnslagnir.
 Rúmmyndir Án mælikv.

Jón Sigurðsson, tæknifr. MTFÍ Kl. 130733-3959
 Engjasetli 52, Reykjavík. Sími 5573665

Dags. 14.12.98

Jón Sigurðsson

Breyting: 150 st. og 100 st. breytt í 100 pl.
 Br. Ø 1000 settur á skolplögn.