


Í alla átvegg komi
járnbanding einföld gónd
yfir önar
hárett 40x40300
snætt 40 x 40300

Í önd vegg kom einföld gónd
40 x 40300# mótjann vegg

sperrur v. 100x50 og
eð list skan með 1 stk
12mm bolta undir nó og
haus komi skina 40x40x4

ráðuneyti sperru kor
eðlist 10 30x175
nær hál skruðet með
4 stk 4mm dæx skruður

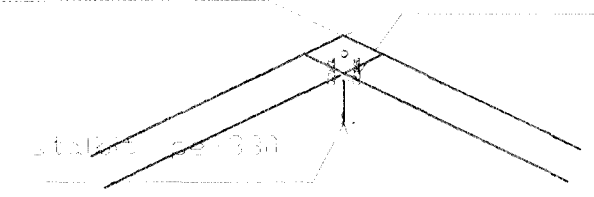

sníð A 1/50

- Óstaun P. Atlysgentir
1. útloftu þaks
 2. smíð yfir hurð
 3. frágangur á sperru utan c
göfl.
 4. frágangur á hornu þ.e.a.s
járnbanding í hornu

BR. DAGS FÖL. BRÉTTINGA SÍNA

Sörlaakelö 40
Hafnarfirði

veggir þatvirk

ma. v 1/50

DAGS des 1998

VERK NR. 98 - 52


TEIKN. NR. 01 - 03

—ANNAD. sig. 241143-3009

TEIKNAD

YFIRFARIR


TÆKNIÞJÓNUSTA SIGURDAR ÞORLEIFSSONAR ehf
STRANDGÖTU 11 220 HAFNARFIRÐI
SÍMI 555-4255 FAX 565-2875
E-mail taeknihjonusta@islandia.is

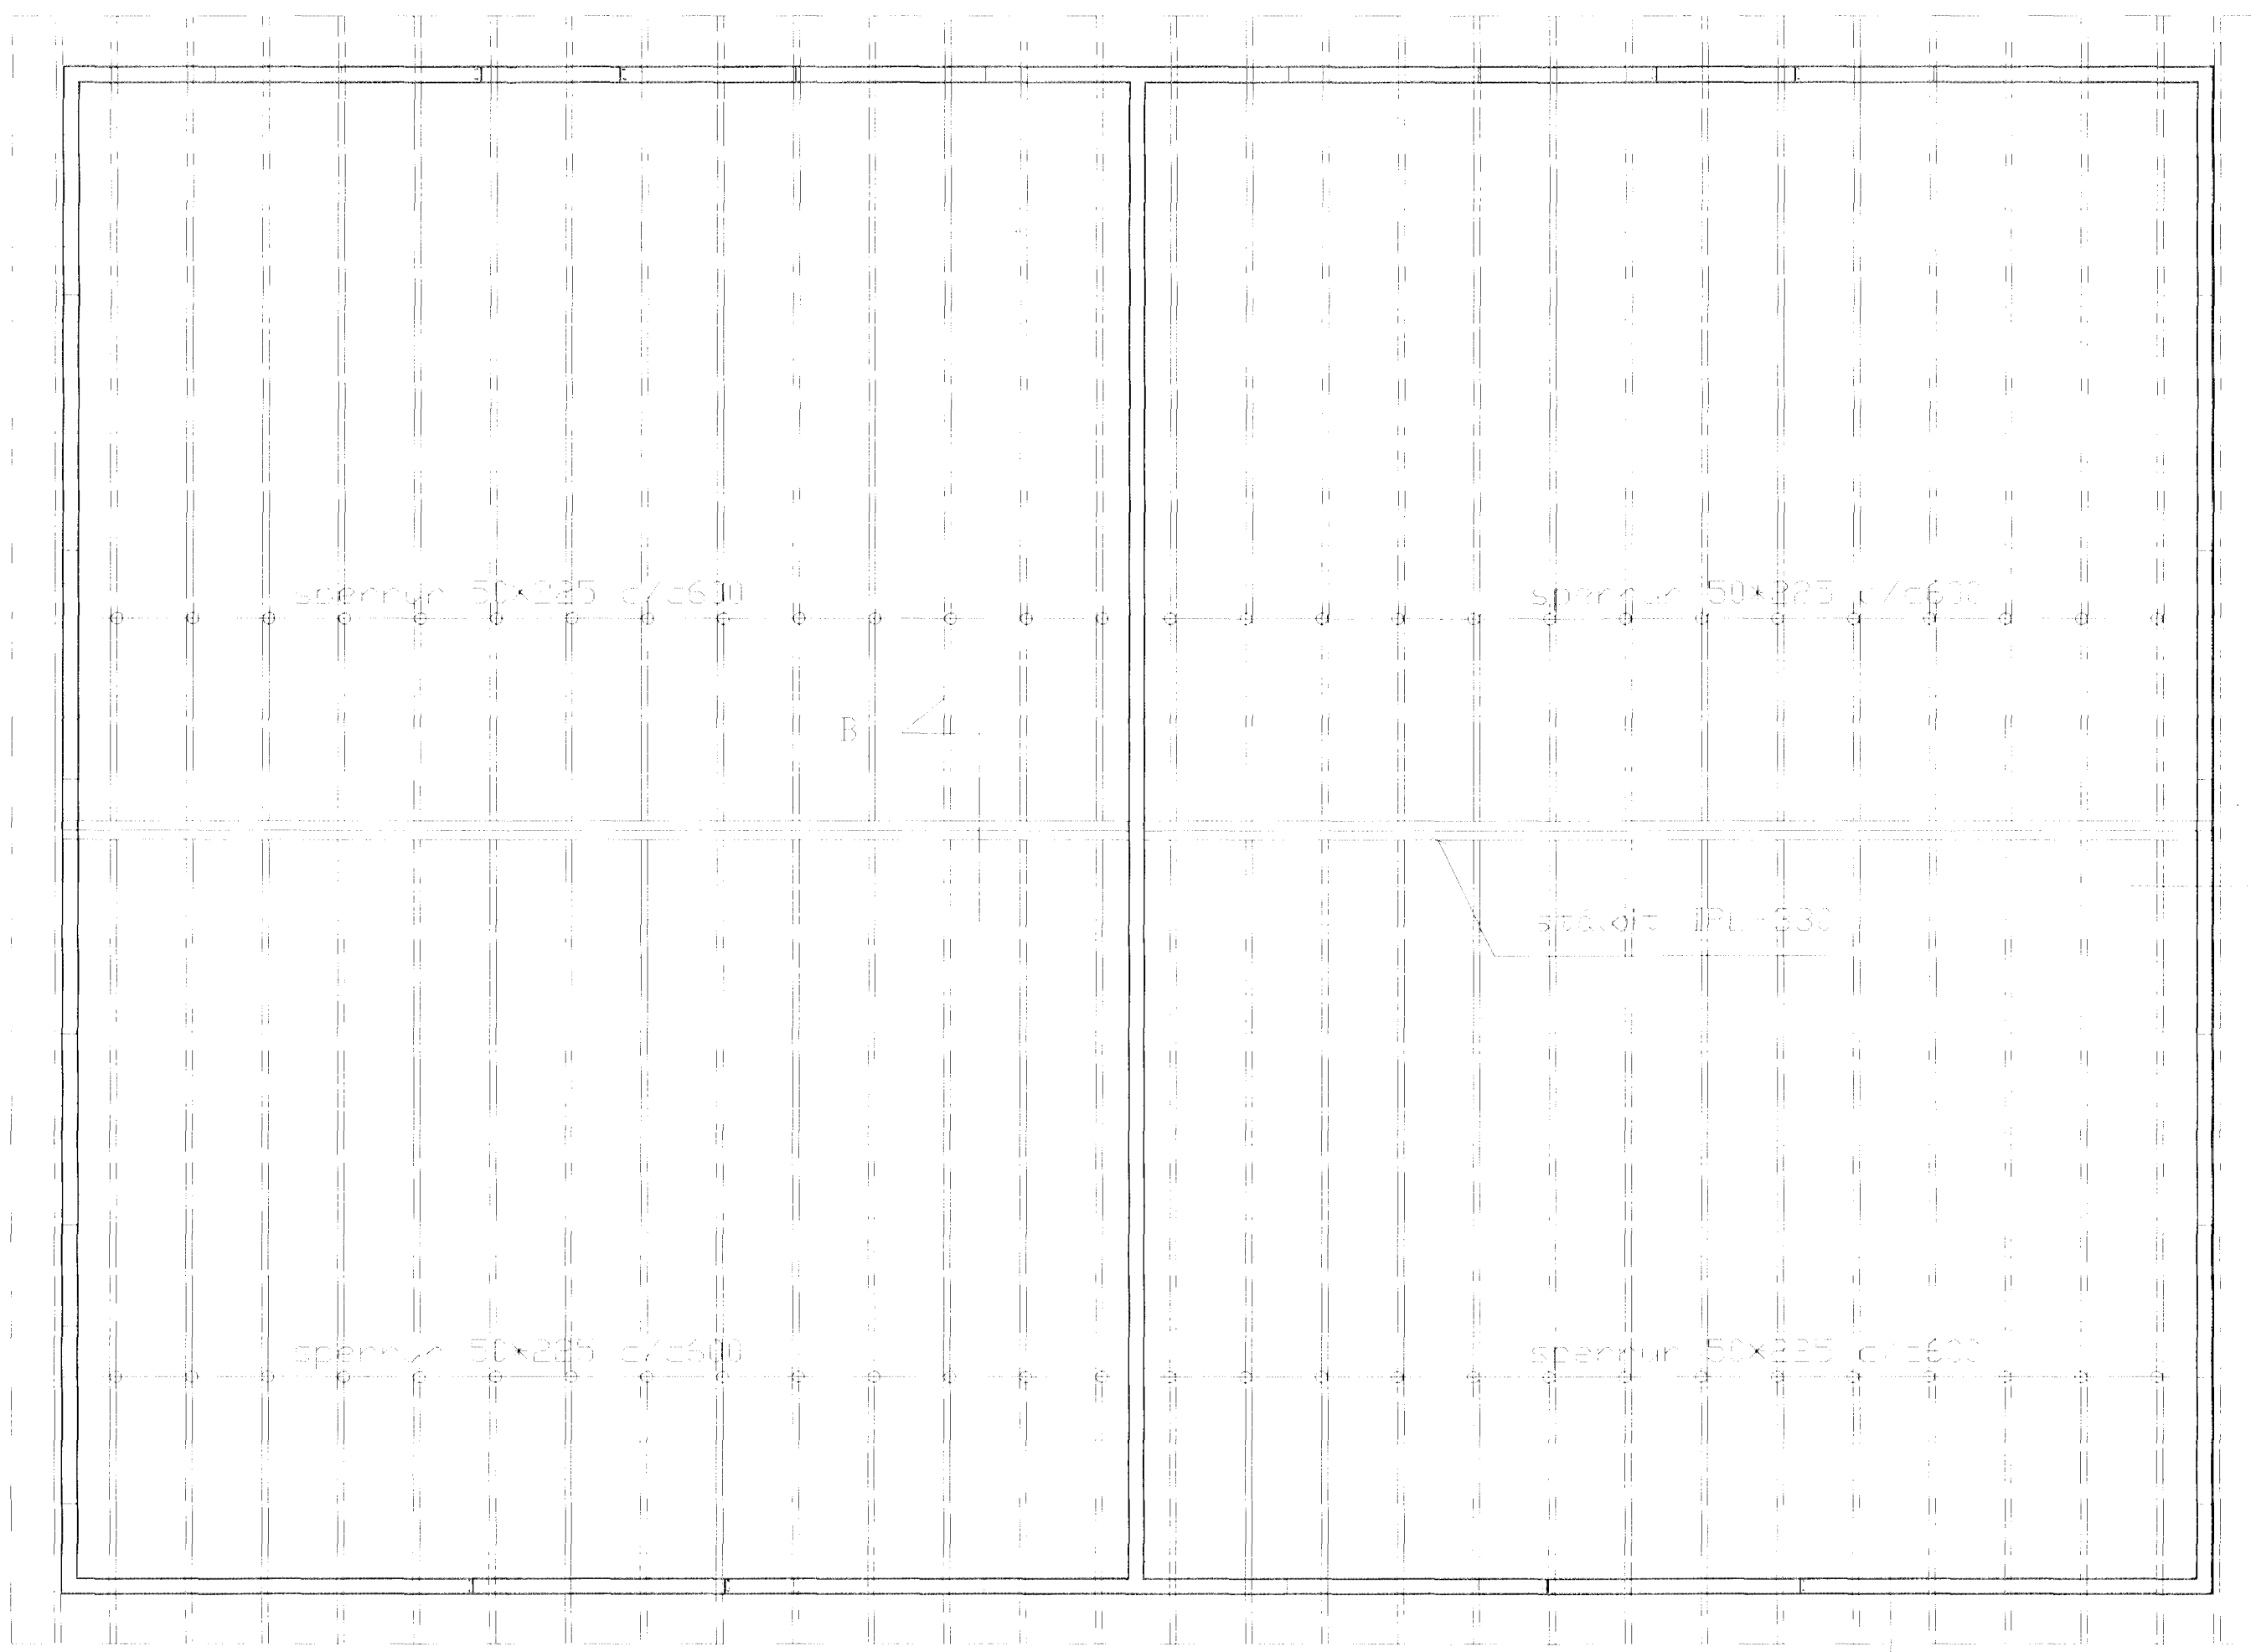


Sperruýna 1/50

A

sperrufesting k1)
spætt sperru kaðum
tegn beygist yfir sperru

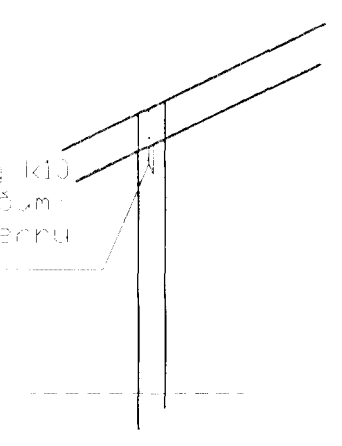

sníð B 1/50

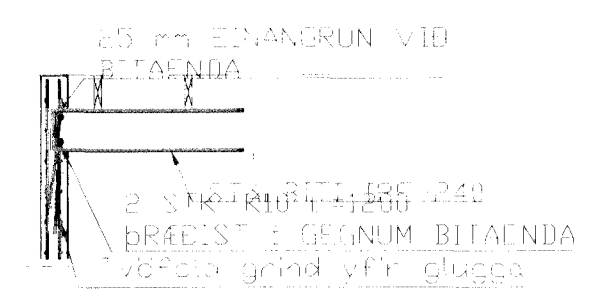

Sníð 2, 1:20