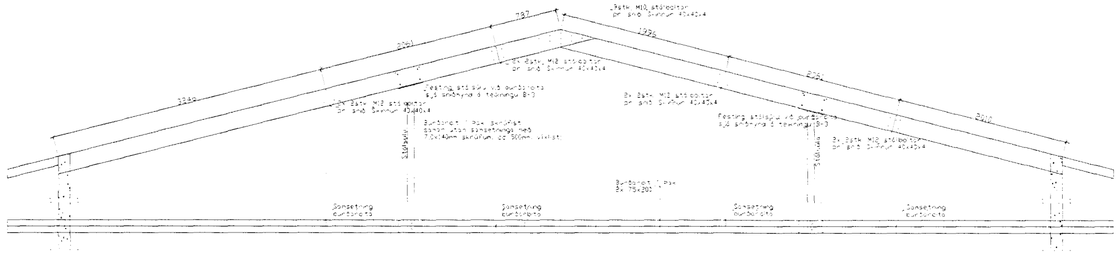

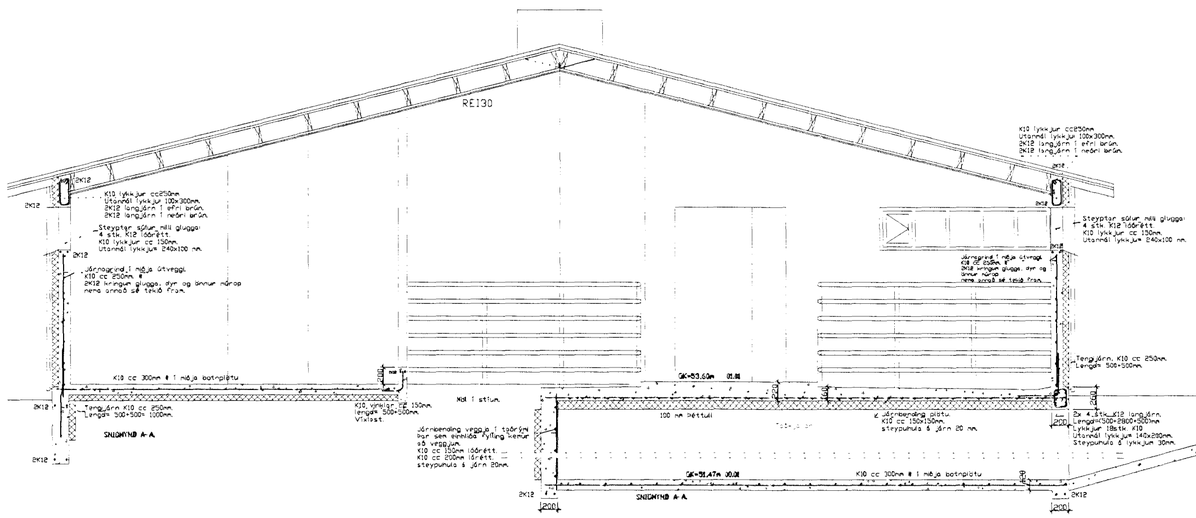

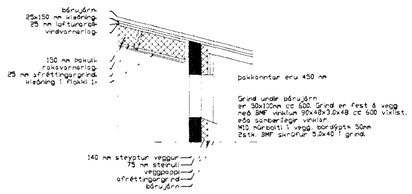

GLUGGAR, MÖL Í STÍUR OG BÁSA.
05.04.2000

TEIKNINGU BREYTT

Byggingafulltrúi Hafnarfjarðar
Afgreitt þann
08 MAÍ 2000
Sigurbjartur Halldórsson

SÖRLASKEIÐ 44.

SPERRUR.
GRUNNMYND, SNIÐ, SKÝRINGAR.

B-4.

HANNAÐ : . SVK TEIKNAÐ : . SVK DAGS : . 05.04.2000 MKV : A1 1:50 1:20 VERKN : . x

TEIKNISTOFA
Sveinn Karlsson 05.04.2000
SVEINN KARLSSON TÆKNIFRÆÐINGUR FTFÍ
STRANDGÖTU 28 220 HAFNARFJÖRÐUR
S.896 4005 / 555 4270 NETF. SVEINKI@MMEDIA.IS KT.131247-2069