


Grunnmynd 1:50

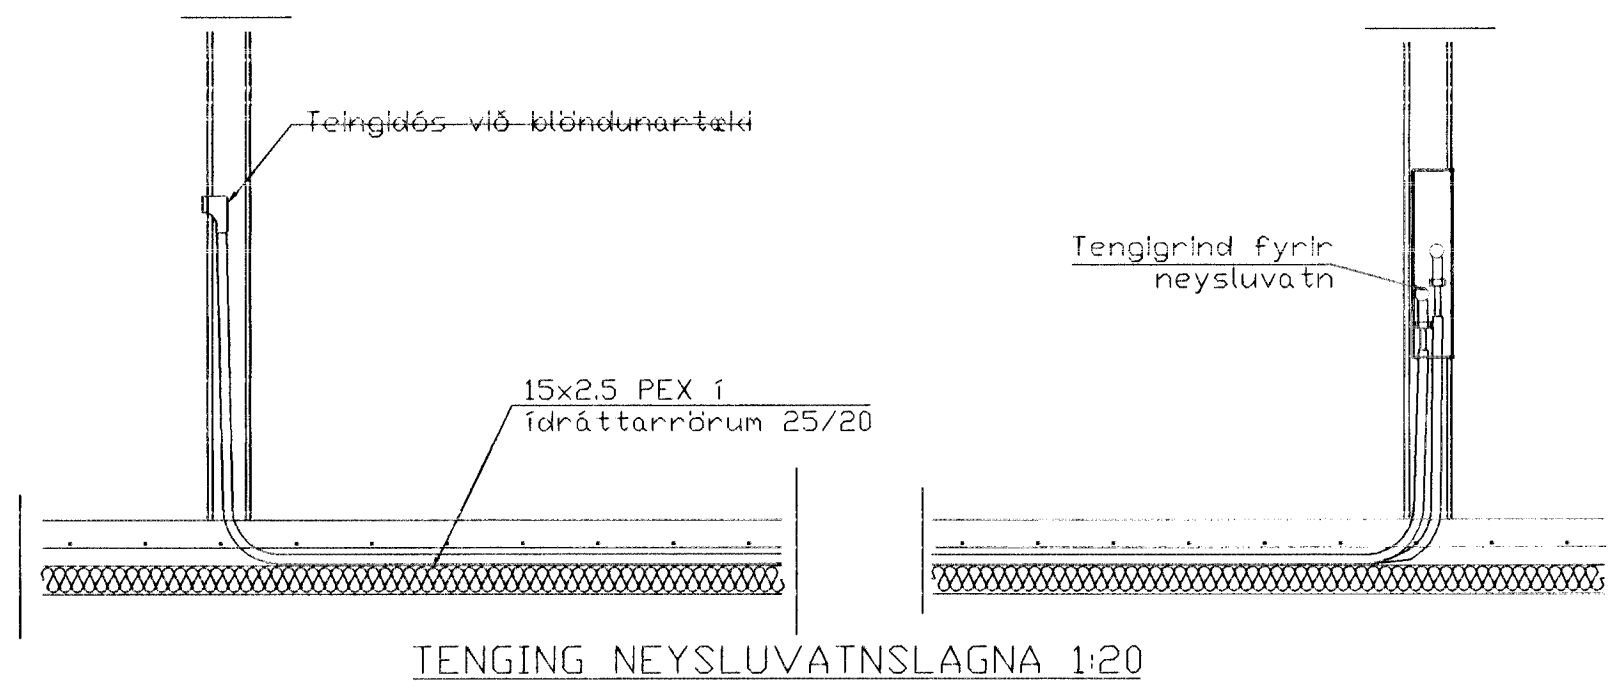

TENING NEYSLUVATNSLAGNA 1:20

SKÝRINGAR

NEYSLUVATNSLAGNIR ERU PEX 15x2,5 Í ÍDRATTARRÖRUM 25/20  
 EINGÖNGU SKAL NOTA LAGNAEFNI VIÐURKENNT AF RANNSÓKNARSTÖFNUN BYGGINGARÍÐNABARINS.  
 LAGNIR, TENGIDÓSRIR OG DEILIGRINDUR SKULU VERA FRÁ SAMMA FRAMLEIÐANDA OG PASSA SAMAN.  
 SETJA SKAL FESTINGAR Á LAGNIR c/c 150 cm, VIÐ BEYGJUR SKAL SETJA 3 FESTINGAR.  
 BEYGJURADIUS SKAL ÁVALLT VERA STÆRRI EN 5 \* YTRA ÞVERMÁL PÍPNA.  
 ÞRÝSTIPRÖFUN Á PLASTLÖGNUM SKIÐTIST Í 2 LOTUR FYRRI LOTU ER FRAMKVÆMD Í 1 KLUKKUSTUND OG ER ÞRÝSTINGUR 15 BAR FYRIR NEYSLUVATN.  
 SEINNI LOTAN ER GERÐ Í BEINU FRAMHALDI AF FYRRI LOTU OG SAMI ÞRÝSTINGUR NOTADUR SEINNI LOTU SKAL STANDA Í 2 KLUKKUSTUNDIR.  
 FYLLA SKAL ÚT PRÖFUNARBLAÐ SEM SÝNIR NIÐURSTÆÐUR PRÖFUNAR.

Br.	Dags.	Eðli breytinga	Sign
Spóaás 14 Hafnarfirði Vatnslagnir  Samþykkt þann 11 SEPT. 2000 Byggingafulltrúinn í Hafnarfirði F.h. Sigurbjartur Halldórsson			
DAGS.	08.11.99		
VERK NR.	9955		
TEIKN. NR.	2-06		
HANNAÐ	Sveinbjörn Hinriksson Kt.160851-2529		
TEIKNAÐ	Sveinbjörn Hinriksson Kt.160851-2529		
YFIRFARIÐ			
TÆKNIPJÓNASTA SIGURB. ÞORLEIFSSONAR LÍF STRANDGÖTU 11 220 HAFNARFIRÐI Sími 595-4255 FAX 595-2875 E-mail teki@tjorneta.com.is			